

**BRA: 102,36 m<sup>2</sup>**

Rev.


Tiltakshaver: Hera	Dato: 20.11.2016
--------------------	------------------

Adresse: Risa	GNR: 000	BNR: 000
---------------	----------	----------

Målestokk: 1:100	Sign: JKO
------------------	-----------

Tegning: TOMANNSBOLIG	Tegn.nr.: 06-16_1
-----------------------	-------------------

**KNUT FARESTVEIT**  
**Rør & Sveis**  
 5729 MODALEN  
 Tlf./Fax 56 59 97 07  
 Mob. 901 82 524

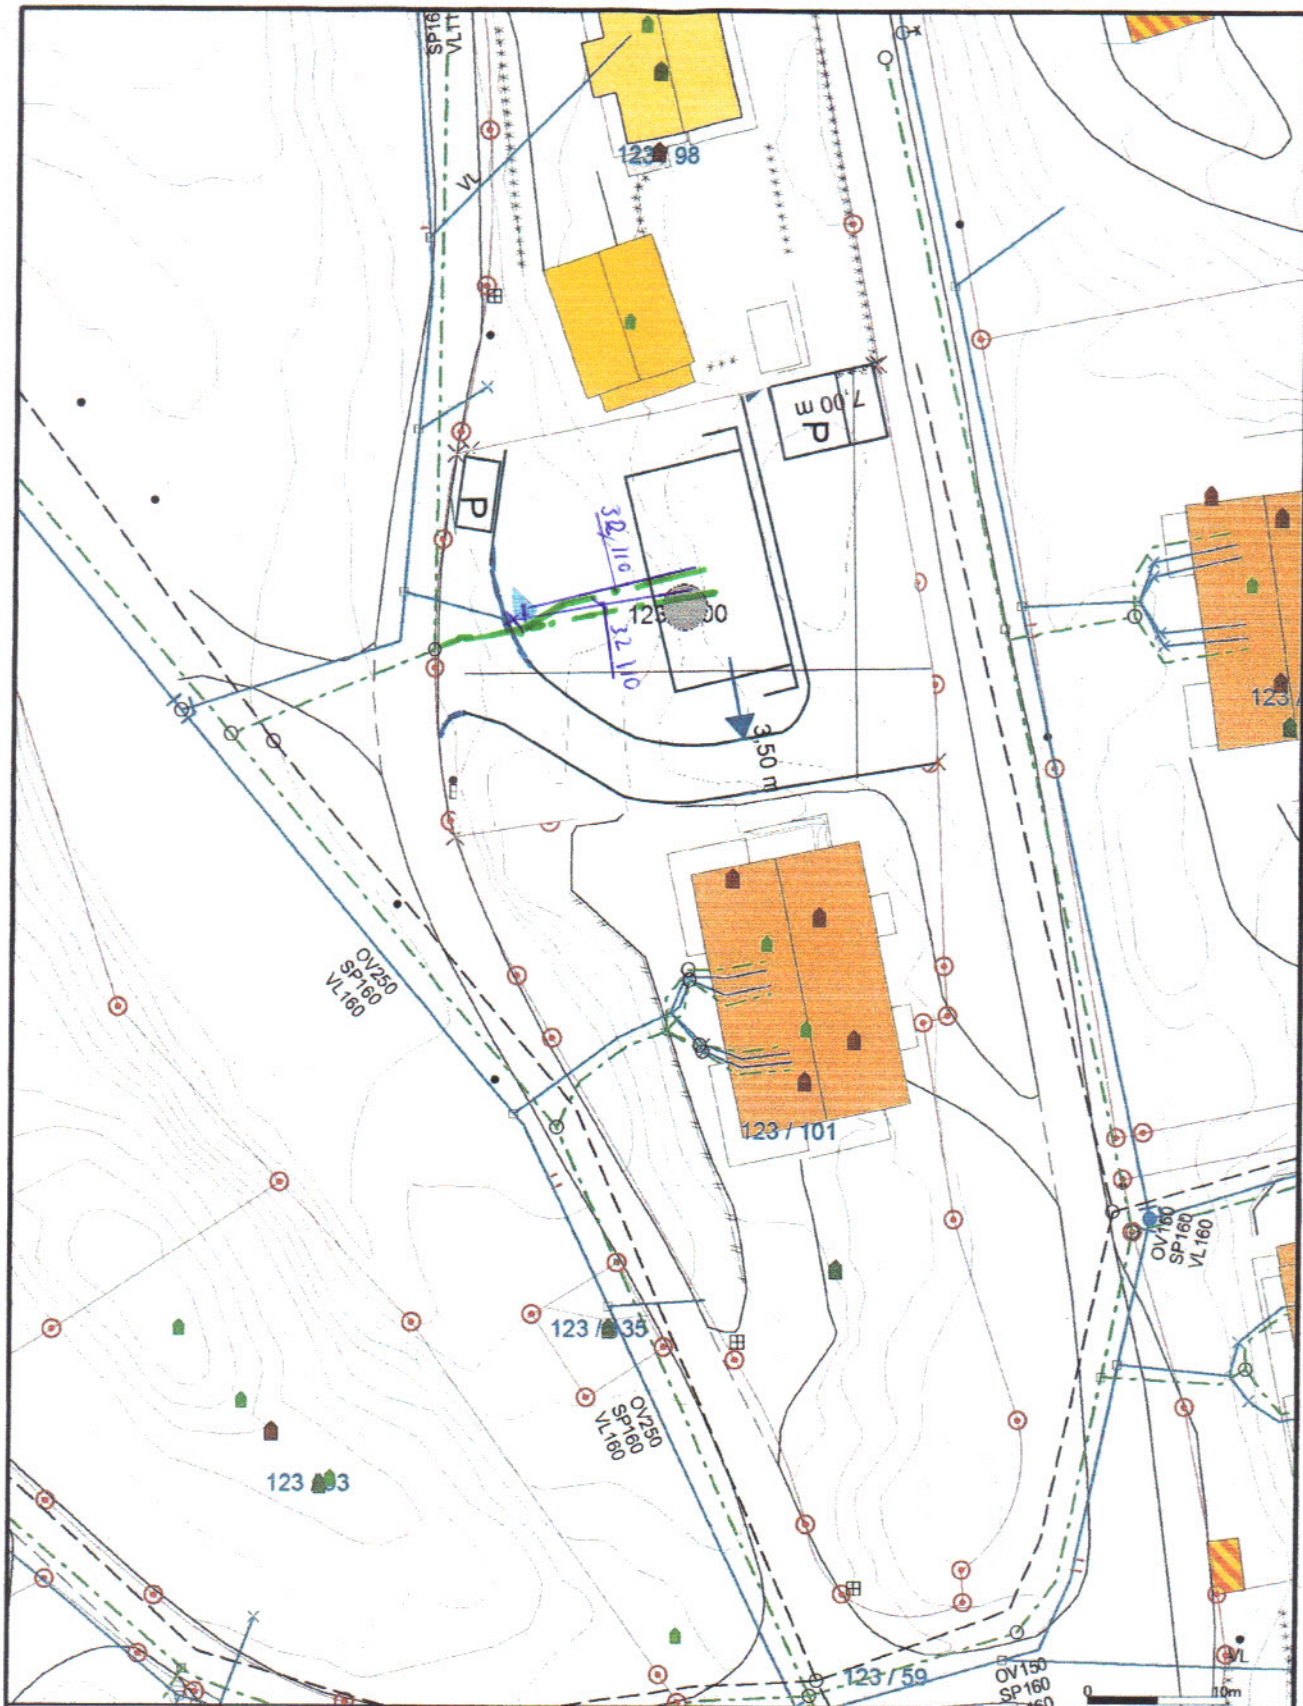

- |                          |                 |
|--------------------------|-----------------|
| — Målte Grenser          | Større bustader |
| — Registrerte Grenser    | Hytte/feriehus  |
| - - - Udefinert grense   | Garasje/uthus   |
| ⊕ Temngmålte grense      | Industri/lager  |
| ⊕ Konstruert grensepunkt | Andre bygg      |
| ■ Bolig                  |                 |
| ■ Bustad m/leilighet     |                 |
| ■ Væningshus             |                 |

Beliggenhet og høyder må oppfattes som orienterende.



Lindås kommune  
VVA avdeling



Dato: 2017.01.18  
Eign.: AH

Gbnr 123/100

Målestokk  
1:500