



UNDERETASJE

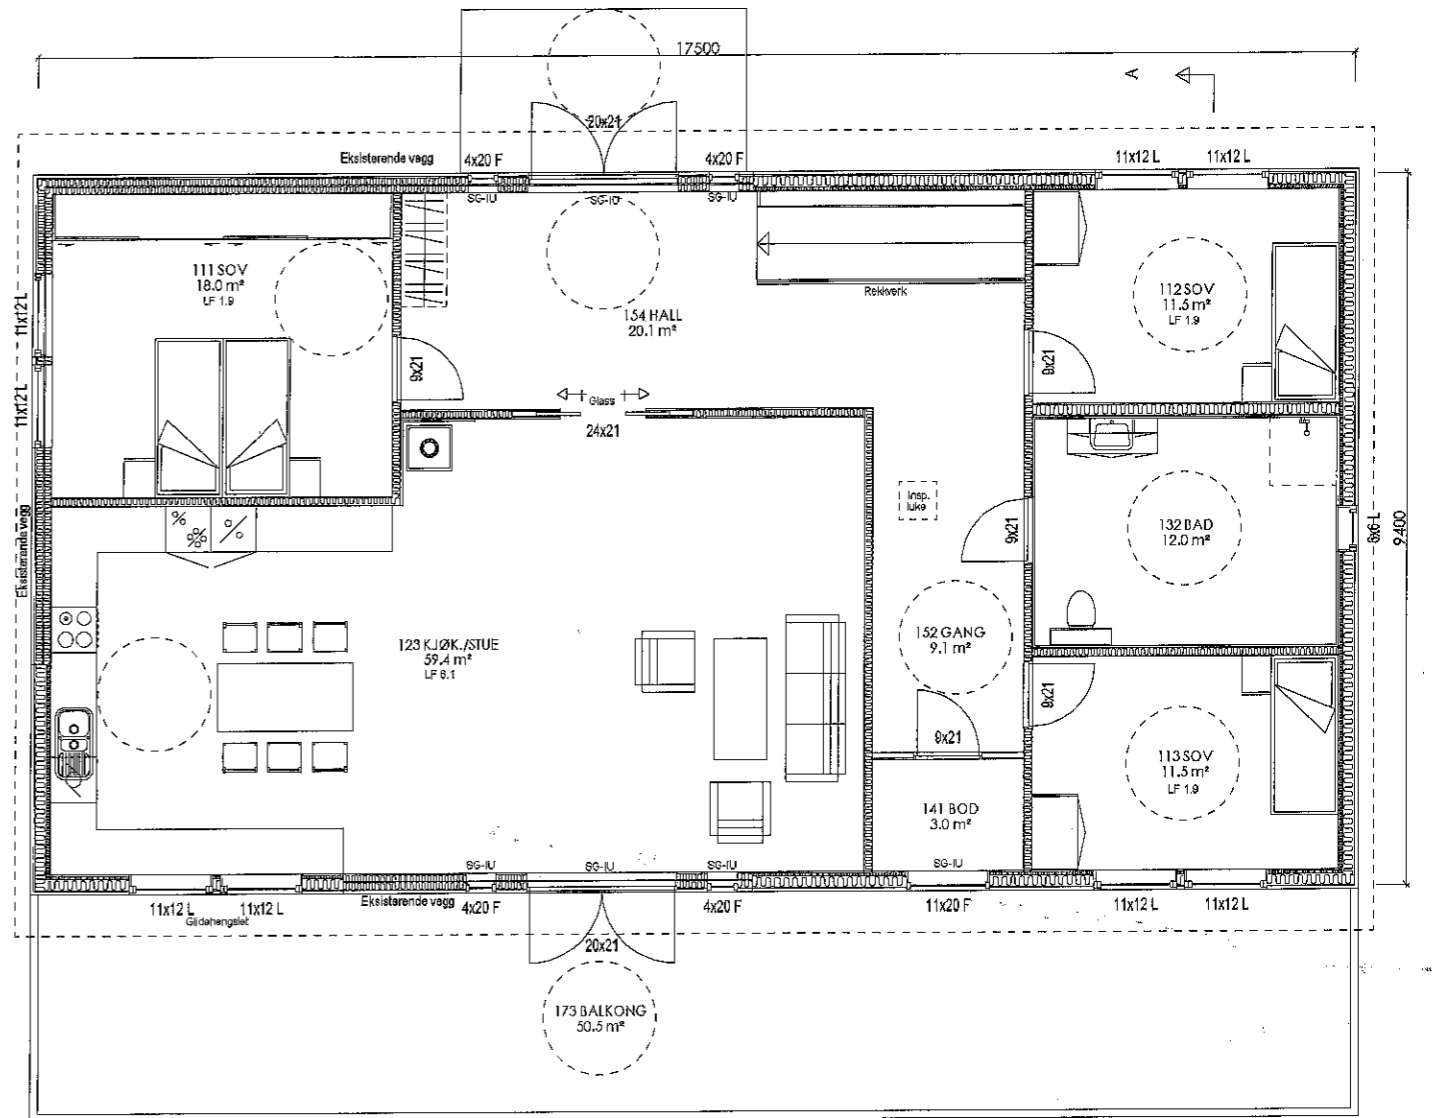

1. ETASJE

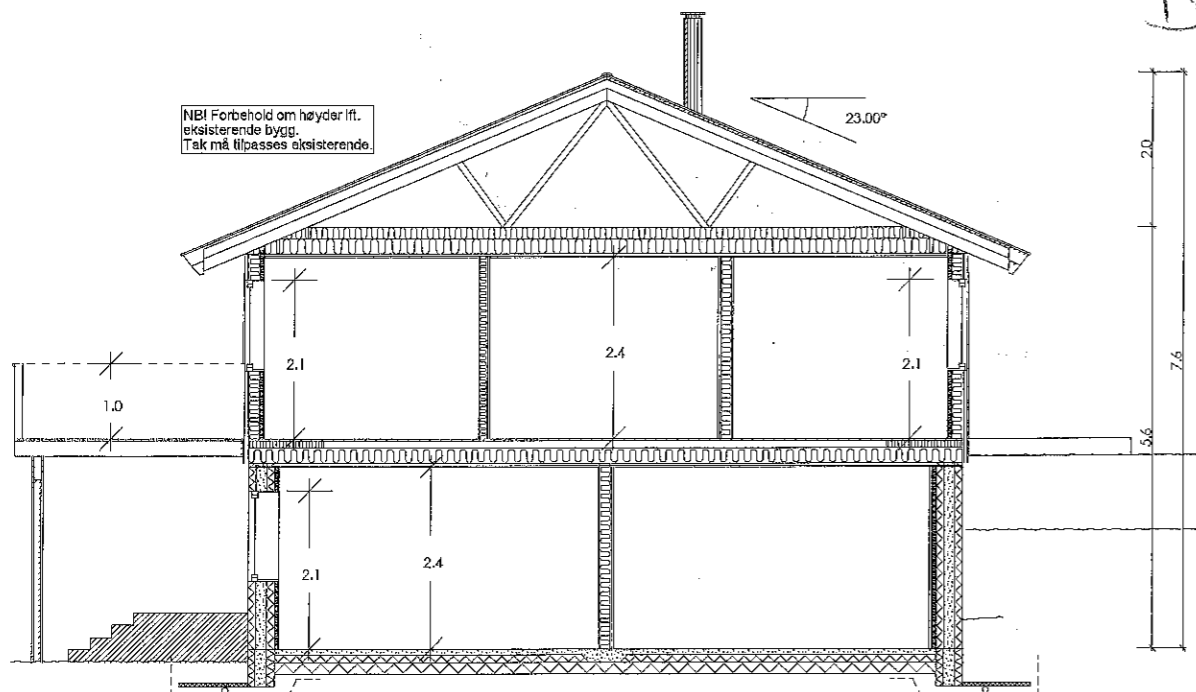

SNITT A-A

*Bunnledning  
 OHH 29/1-17*

Sportsbod (5m<sup>2</sup>) forutsettes bygd samtidig med bolig.  
 Hvis tilgjengelig boenhet; trinnfri atkomst.

Målsetting på utside stenderverk/mur

For isolasjonsmengder og U-verdier, se varmetapsberegning

Tegning/prosjektering er ikke kontrollert mot plassering i terreng.

Kombiboks plasseres av ventilasjonsleverandør

SG-IU	Sikkerhetsglass innside/utside
SG-I	Sikkerhetsglass innside
SG-U	Sikkerhetsglass utside
Vindu f.o.m. andre etg. skal ha barnesikring	

AREAL	BRA	P-Rom
Bileilighet		
Underetasje/Kjeller	103.3	97.5
Hovedplan/1. etg.	153.5	149.9
Loftplan/2. etg.		
Garasje/Carport/Utv. bod		
Åpent overb. areal	45.2	
SUM Hovedleilighet	302.0	247.4
Loft-bredde ved 1,9m høyde:		
Bebygd areal, BYA :	220.2	
Diverse :		

A Byggemeldingstegning  
 Rev.nr.: Rev.:

Tiltakshaver : Cato og Rita Helen Gausvik  
 Byggeplass : Klokkarstien 15  
 Kommune : Lindås

GUB 19.01.17 BEK  
 Tegn. / Dato: Kontr.:

Nr. **A01+**

Målestokk: 1:100 DAK av: GUB Dato: 03.01.17 Kontr.: Dato: Arkivnr.:17949


Tegning  
 PLAN/SNITT

Hustype  
 TILBYGG




Arkitekt:

Denne tegning tilhører Nordbohus AS. Etterligning kfr. lov om åndsverk av 12.5.1961.

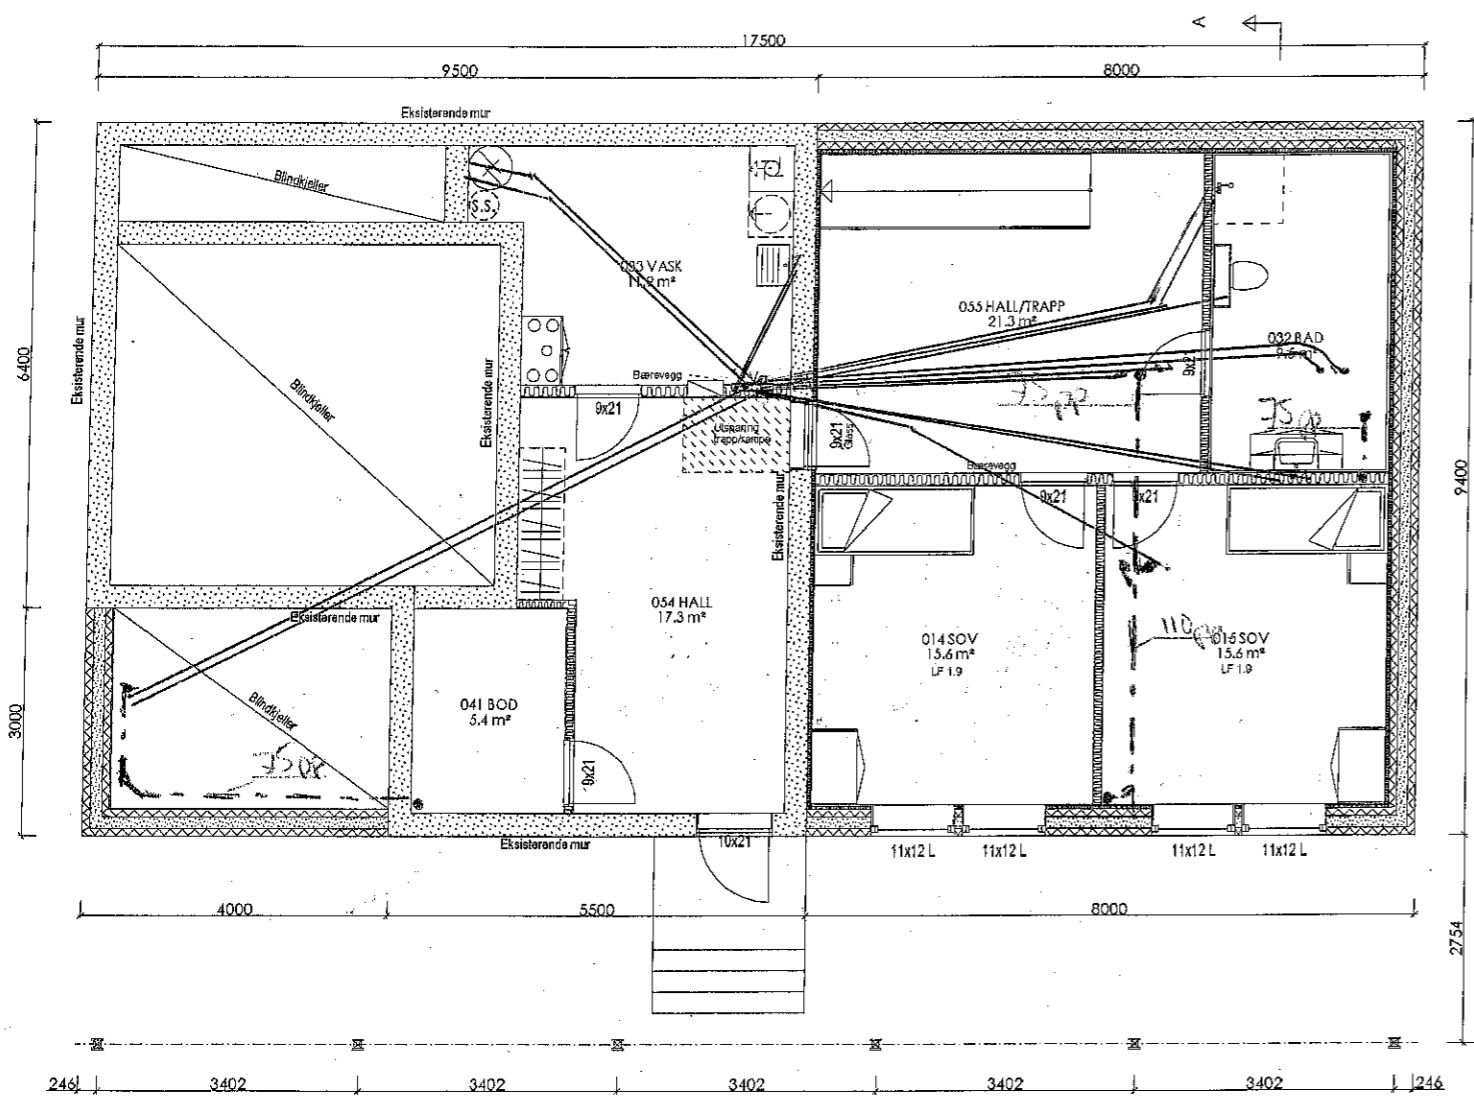


UNDERETASJE

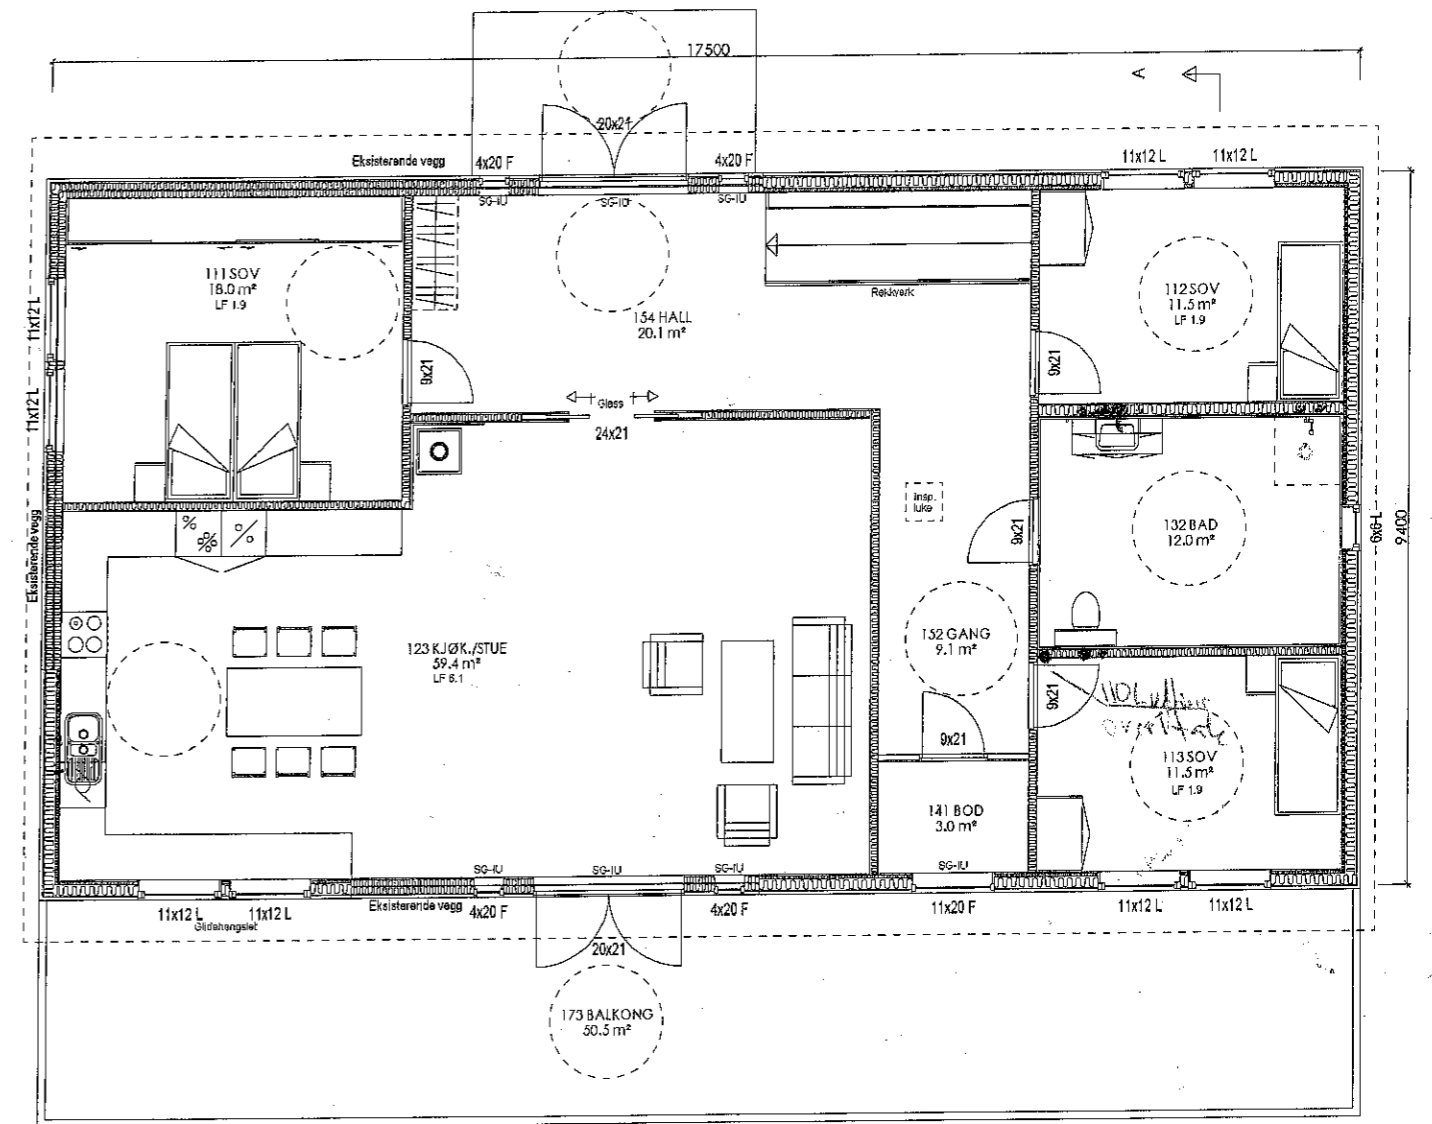

1. ETASJE

*Fremless/øpless  
Vann og avløp*

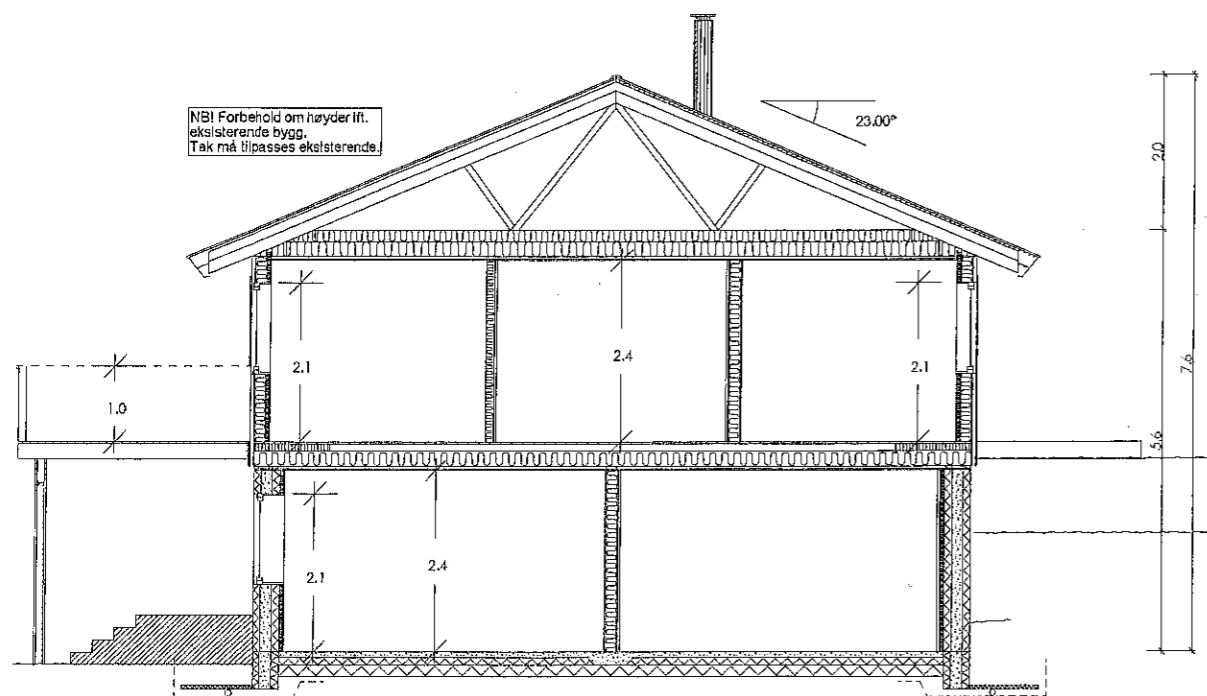

SNITT A-A

Sportsbod (5m²) forutsettes bygd samtidig med bolig.  
Hvis tilgjengelig boenhet; trinnfri atkomst.

Målsetting på utside stenderverk/mur

For isolasjonsmengder og U-verdier, se varmetapsberegning

Tegning/prosjektering er ikke kontrollert mot plassering i terreng.

Kombiboks plasseres av ventilasjonsleverandør

SG-IU	Sikkerhetsglass inside/utside
SG-I	Sikkerhetsglass inside
SG-U	Sikkerhetsglass utside
Vindu f.o.m. andre etg. skal ha barnesikring	

AREAL	BRA	P-Rom
Bileilighet		
Underetasje/Kjeller	103.3	97.5
Hovedplan/1. etg.	153.5	149.9
Loftplan/2. etg.		
Garasje/Carport/Utv. bod		
Åpent overb. areal	45.2	
SUM Hovedleilighet	302.0	247.4
Loft-bredde ved 1,9m høyde:		
Bebygd areal, BYA : 220.2		
Diverse :		

A Byggemeldingstegning  
Rev.nr.: Rev.:

GUB 19.01.17 BEK  
Tegn. / Dato: Kontr.:

Tiltakshaver : Cato og Rita Helen Gausvik  
Byggeplass : Klokkarstien 15  
Kommune : Lindås

Nr. A01+

Målestokk: 1:100 DAK av: GUB Dato: 03.01.17 Kontr.: Dato: Arkivnr.:17949

Tegning PLAN/SNITT Hustype TILBYGG

Arkitekt: Denne tegning tilhører Nordbohus AS. Etterligning kfr. lov om åndsverk av 12.5.1961.

