




(E-1)

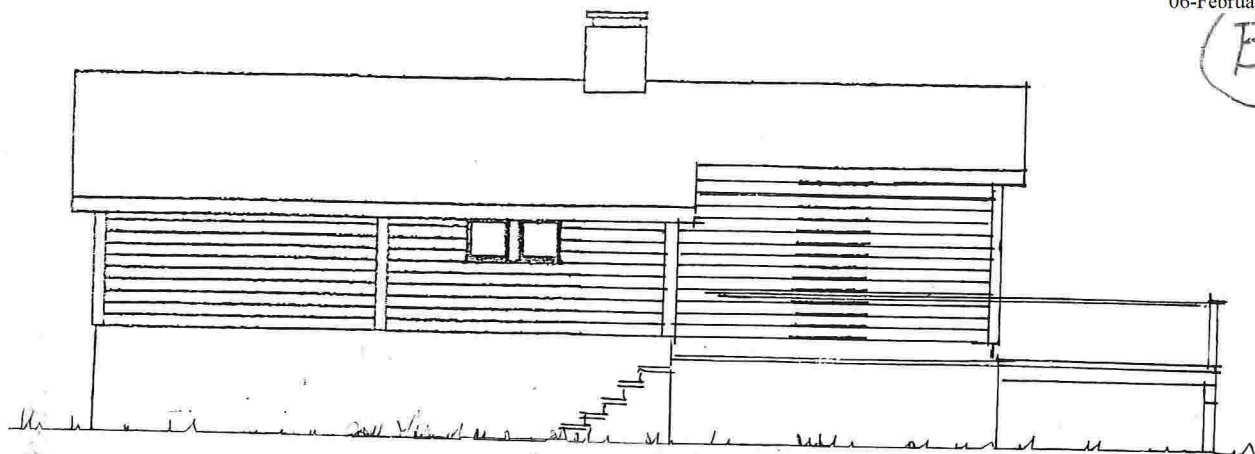


Nåv. fasade mot NORD-VEST

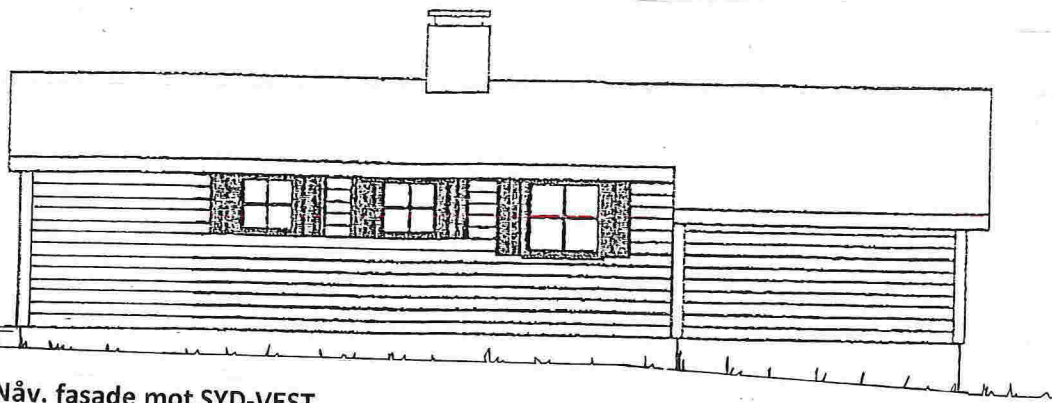


Nåv. fasade mot SYD-VEST

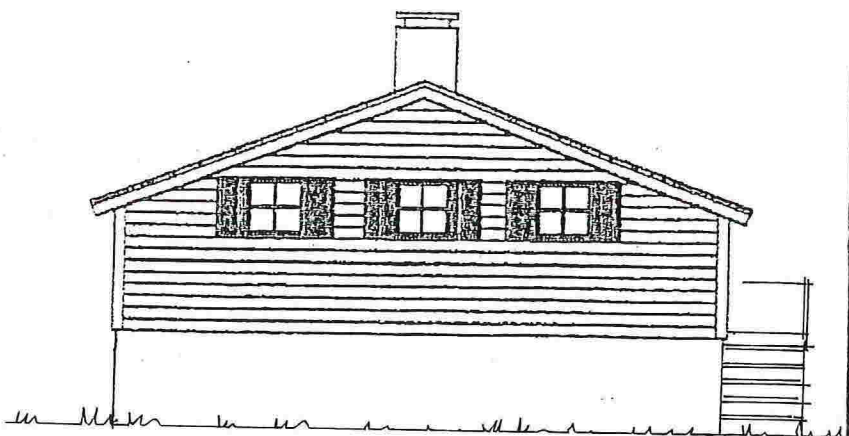

Nåv. fasade mot NORD-ØST

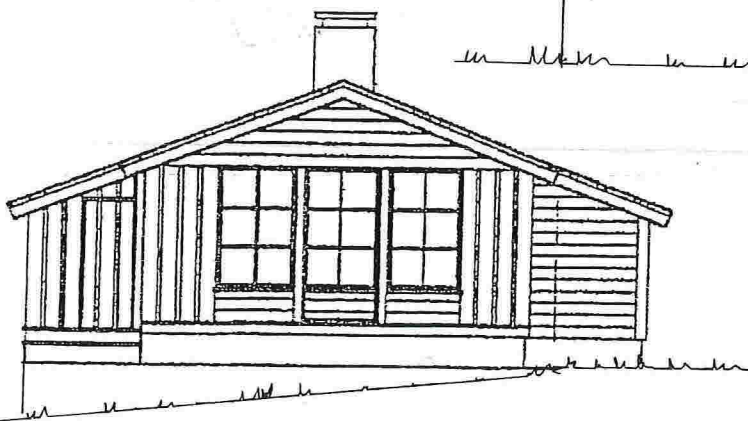

Nåv. fasade mot SYD-ØST

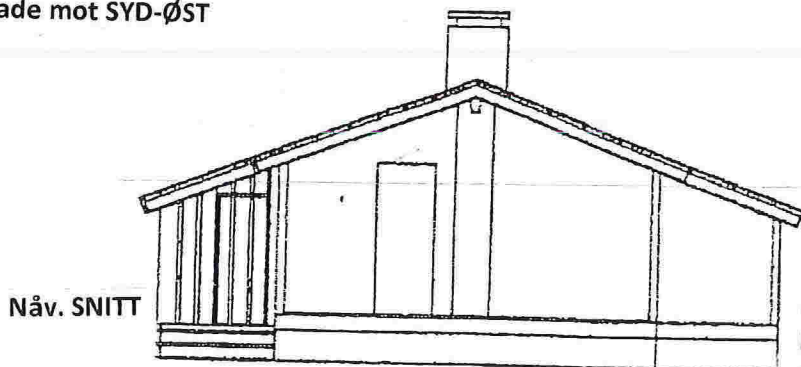

Nåv. SNITT

02

Nåværende FASADER – og SNITT
på gnr. 54, bnr. 10 i Lindås kommune
Mål = 1 : 100

Seim, 18. 10. 2016, Arkitekt Knut Willie Jacobsen