

E2

Revidert til 31.10.2016:  
 - Bibliotek, auditorium og meterom ansatte flyttet 600mm til venstre, for tilpassing til bølresystem. Gir mer areal i lærerarbeidsplasser.  
 - Trapp ved akse H utvidet fra 1200 til 1800 i trappeløp.  
 - Trapp ved akse C utvidet fra 1200 til 1600 i trappeløp.  
 - Nye romfunksjoner i trinnareal plan 2: heis.  
 - Elevtoiletter i trinnareal tegnet inn.  
 - Grupperomsdører endret: ett tilgj. kun fra trinnareal og ett tilgj. kun fra fellesareal.  
 - Trinnareal redusert tilsammen 15 m<sup>2</sup> i plan 2 grunnnet bredere trapper. I konkuransen var det 16 m<sup>2</sup> trinnareal for mye. Fordeling per trinn er noe ulik.  
 - Trinnlager øket til areal i romprogram.

Revidert til 09.11.2016:  
 - Omtegning av heis/trapp, vestibyle plan 1 og administrasjon mm i plan 2, som foreslått 31.10.2016, lagt inn i tegning.  
 - Lærararbeidsplasser omtegned etter innspill fra rektor datert 19.10.2016, med ønske om 7 rom. Lesning forutsetter godkjøring fra arbeidstilsynet.  
 - Elevgarderober møblert.  
 - Trapp ved akse C utvidet fra 1600 til 1800 i trappeløp.  
 - Trinnareal redusert med 5 m<sup>2</sup> i plan 2 grunnnet bredere trapp i akse C.  
 - Trinnareal redusert med 8 m<sup>2</sup> i plan 2 grunnnet nisjer med garderober inni veggene til trinnarealene.  
 - Tilsammen er det nå 12 m<sup>2</sup> for lite trinnareal.

Revidert til 24.11.2016:  
 - Hall utvidet med 144 størrelse for egenorganisert aktivitet + kampsport+ klubbhall. Inn dette er garderober, tribuner, trimsal, styrkerom, teknisk rom og lagerrom også omtegned.


Revidert til 01.12.2016:  
 - Justeringer i idrettsareal iht brukermøter med idrett. Sosial sone i plan 1 ønsket. Bulldrom i plan 2 utgår. Tak etablert ute, mot vest.  
 - 2 grupperom flyttet til trapperom i trinnareal plan 2, for å øke 2 stk klasserom ved akse D, til 45 m<sup>2</sup>.  
 - Avfallstasjoner etablert ved trinnareal. Elevgarderober justert.

Revidert til 16.12.2016:  
 - Strykerom redusert i størrelse, yttervegger i område for utvidet hall flyttet inn. Endret fra en til to sjakter i trinnareal.

Revidert til 05.01.2017:  
 - Ei-skap lagt inn i tegning.  
 - Trimsal og kampsport byttet plass, men endelig avgjørelse tas i workshop 09.01.2017.  
 - Møblering spesialrom laget som forslag til brukermøter, iht mottatte brukerinnspill.  
 - Alle toaletter og dusjer tegnet inn.  
 - Forslag digitale tavler tegnet inn.

Revidert til 12.01.2017:  
 - div justeringer avlagt i workshop 9/1: kampsport /trimrom besluttet, 1 trapp til tekn rom tegnet inn.  
 - romnummerering

Rev.	Dato	Beskrivelse	Tegn.	Kontr.
------	------	-------------	-------	--------

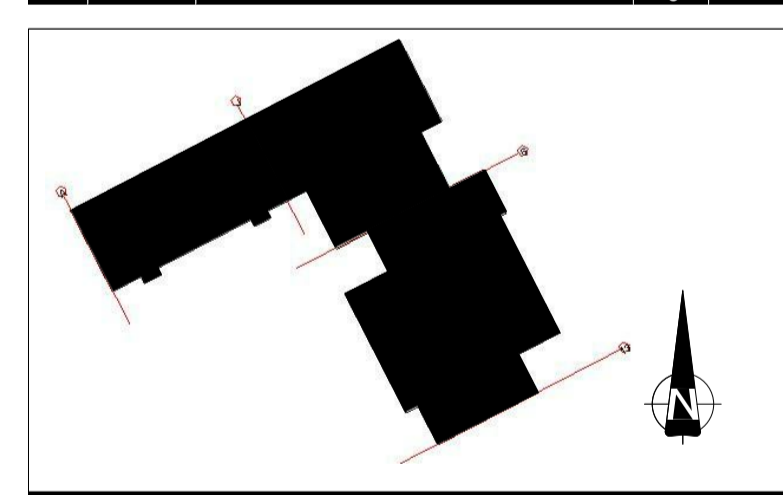

- ARK
- INT.ARK
- RIB
- RIV
- RIE
- RIVA
- RIBR
- LARK
- RIAKU

TEGNINGSSTATUS: Foreløpig tegning



Gnr./Bnr. Tiltakshaver  
 Skanska  
 Prosjektnavn  
 Knarvik barneskule

Tegningsnavn  
 Plan 2

Målestokk	Org.form.	Prosj.nr.	Dato	Tegnet av	Kontr.
1 : 200	A1	16047	17.01.17	HBILMS/JP	
Filnavn		Tegningsnr.		Rev.	

A20-A-PL-1-102

Tlf: 55 30 06 00 Fax: 55 30 06 01 Epost: post@ogarkitekter.no Web: http://ogarkitekter.no