


FORSLAG FRA JORUNN DYRKOLBOTN TIL KLOAKK LØSNING FOR PERSONELLBUSTAD TIL SIGNHILD DYRKOLBOTN

FORSLAG FRA JORUNN DYRKOLBOTN TIL KLOAKK LØSNING FOR PERSONELLBUSTAD TIL SIGNHILD DYRKOLBOTN

- EDITABLE PAGE
- LOGIN
- DRAW & MEASURE
- LAYER MANAGER
- SHARE
- LEGEND
- MY DATA
- WORKSPACE
- PROPERTY
- DIRECTIONS

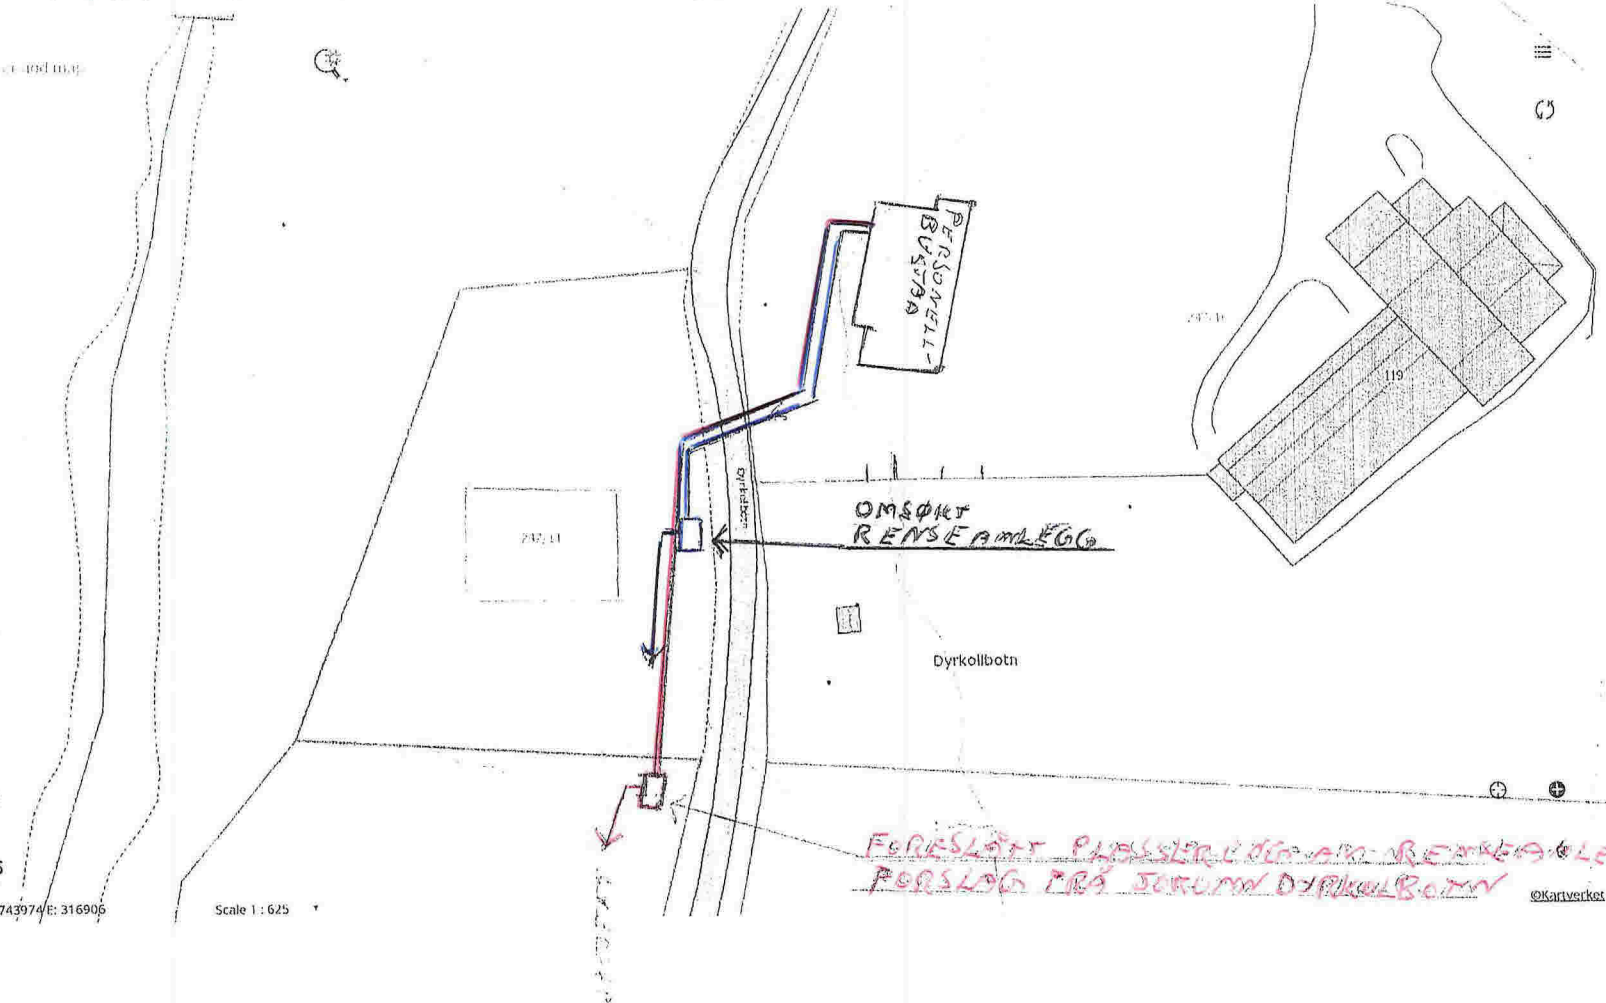

FORSLAG FRA JORUNN DYRKOLBOTN


FORSLAG FRA JORUNN DYRKOLBOTN TIL KLOAKK LØSNING FOR SIGNHILD DYRKOLBOTN

NEDELIN 2 (1A2)

M = 1:125

THEMATIC MAPS

BASEMAPS

EPSG:32632 N: 6743974 E: 316906

Scale 1: 625

Kartverket

VEDLEGG 2

SIDE 2 AV 2

SLIK VAR GARD 247 BRUK AV PLANLAGT A BYGGE UT, DA VI KJOPTE TOMTEN

← VEG →
← VEGSKULDER Nord →

LITEN
DRIFTS-
BYGNING

INNGANG
KJELLER

HUS

INNGANG
FORSTE ETASJE

PLASS

GARASJE

UTBUS

SIGNHILD VIL HA RENSERING

