




TAKSERING - BYGNING, INNBO, NATURSKADE, LANDBRUK - TILSTANDSVURDERINGER MNTF   
PROSJEKTADMINISTRASJON ( PROSJEKTLEDELSE, PROSJEKTERINGSLEDELSE OG BYGGELEDELSE)  
PROSJEKTERING ( BYGGETEKNIKK, ARKITEKTFAG, REGUERINGSPLANER MV)  
FILM/VIDEO-PRODUKSJON



Til

Lindås kommune  
v/saksbehandlar Knut Bjørnevoll

Gjenpart til:

Geir Styve  
Nordhordland Grunn og Betong as

Vår ref

Deres ref

Dato

2011225\_soknad\_mellombels-bruksslove\_svarLK.docx

17. feb. 2017

## MELLOMBELS BRUKSLØYVE 202/3 HJELMÅS

SAK: SVAR TILLEGGSOPPLYSNINGAR DYKKAR REF 14/1712-17/5141

### GODKJENNING FRÅ VA-AVDELING

Ansvarleg utførande Nordhordland Grunn og Betong as (NGB), har sendt signert samsvarserklæring av 31.01.2017 til oss der det er kryssa av for at VA-anlegg opp til kum 46 er ferdig. Vi har lagt dette til grunn ved søknad.

Vi har no på nytt vore i kontakt med NGB. Dei opplyser at Stendal VVS har vore deira underentreprenør. Slik vi forstår NGB er innsendinga til kommunen 2-delt. NGB har sendt innmåling og Stendal VVS skal ha sendt kumskjema mv. NGB har lagt til grunn at når dei ikkje har fått tilbakemelding frå kommunen, har alt vore ok. NGB vil ta ein ny runde internt, og også avklare med VA-avdeling.


### FORVENTA FERDIGGJERING AV INFRASTRUKTUR

Byggjefeltet er under utvikling/utbygging. Tiltakshavar ynskje å utsette særleg ferdigstilling av toppdekket (asfalt) til ein er ferdig med bruk av tyngre maskiner.

Knytt til at ferdigattest først kan gjevast når heile anlegget er ferdig, er det ynskjeleg at det vert gjeve midlertidig bruksløyve for 2 år.



## KART VEGTRACE

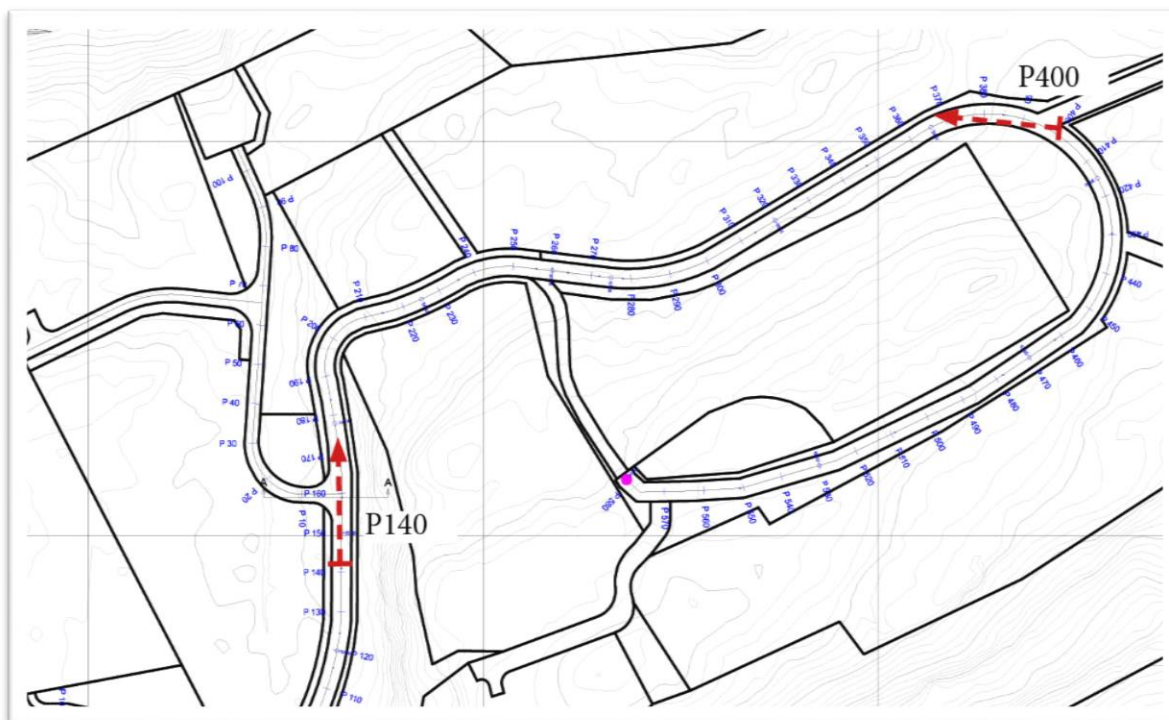

Aktuell vegtrace det vert søkt om midlertidig bruksløyve for.

Vi vonar at dette er svar på spørsmål, og at Dykk når det ligg føre stadfesting frå VA-avdeling kan handsama søknaden med positivt svar.

Skulle noko fortsatt vera uklart, er det berre å ta kontakt.

Venleg helsing  
for



*Atle Utkilen*  
Dagleg leiar  
Tlf 97067161 / [atle@adu.no](mailto:atle@adu.no)