


Bes. referens.

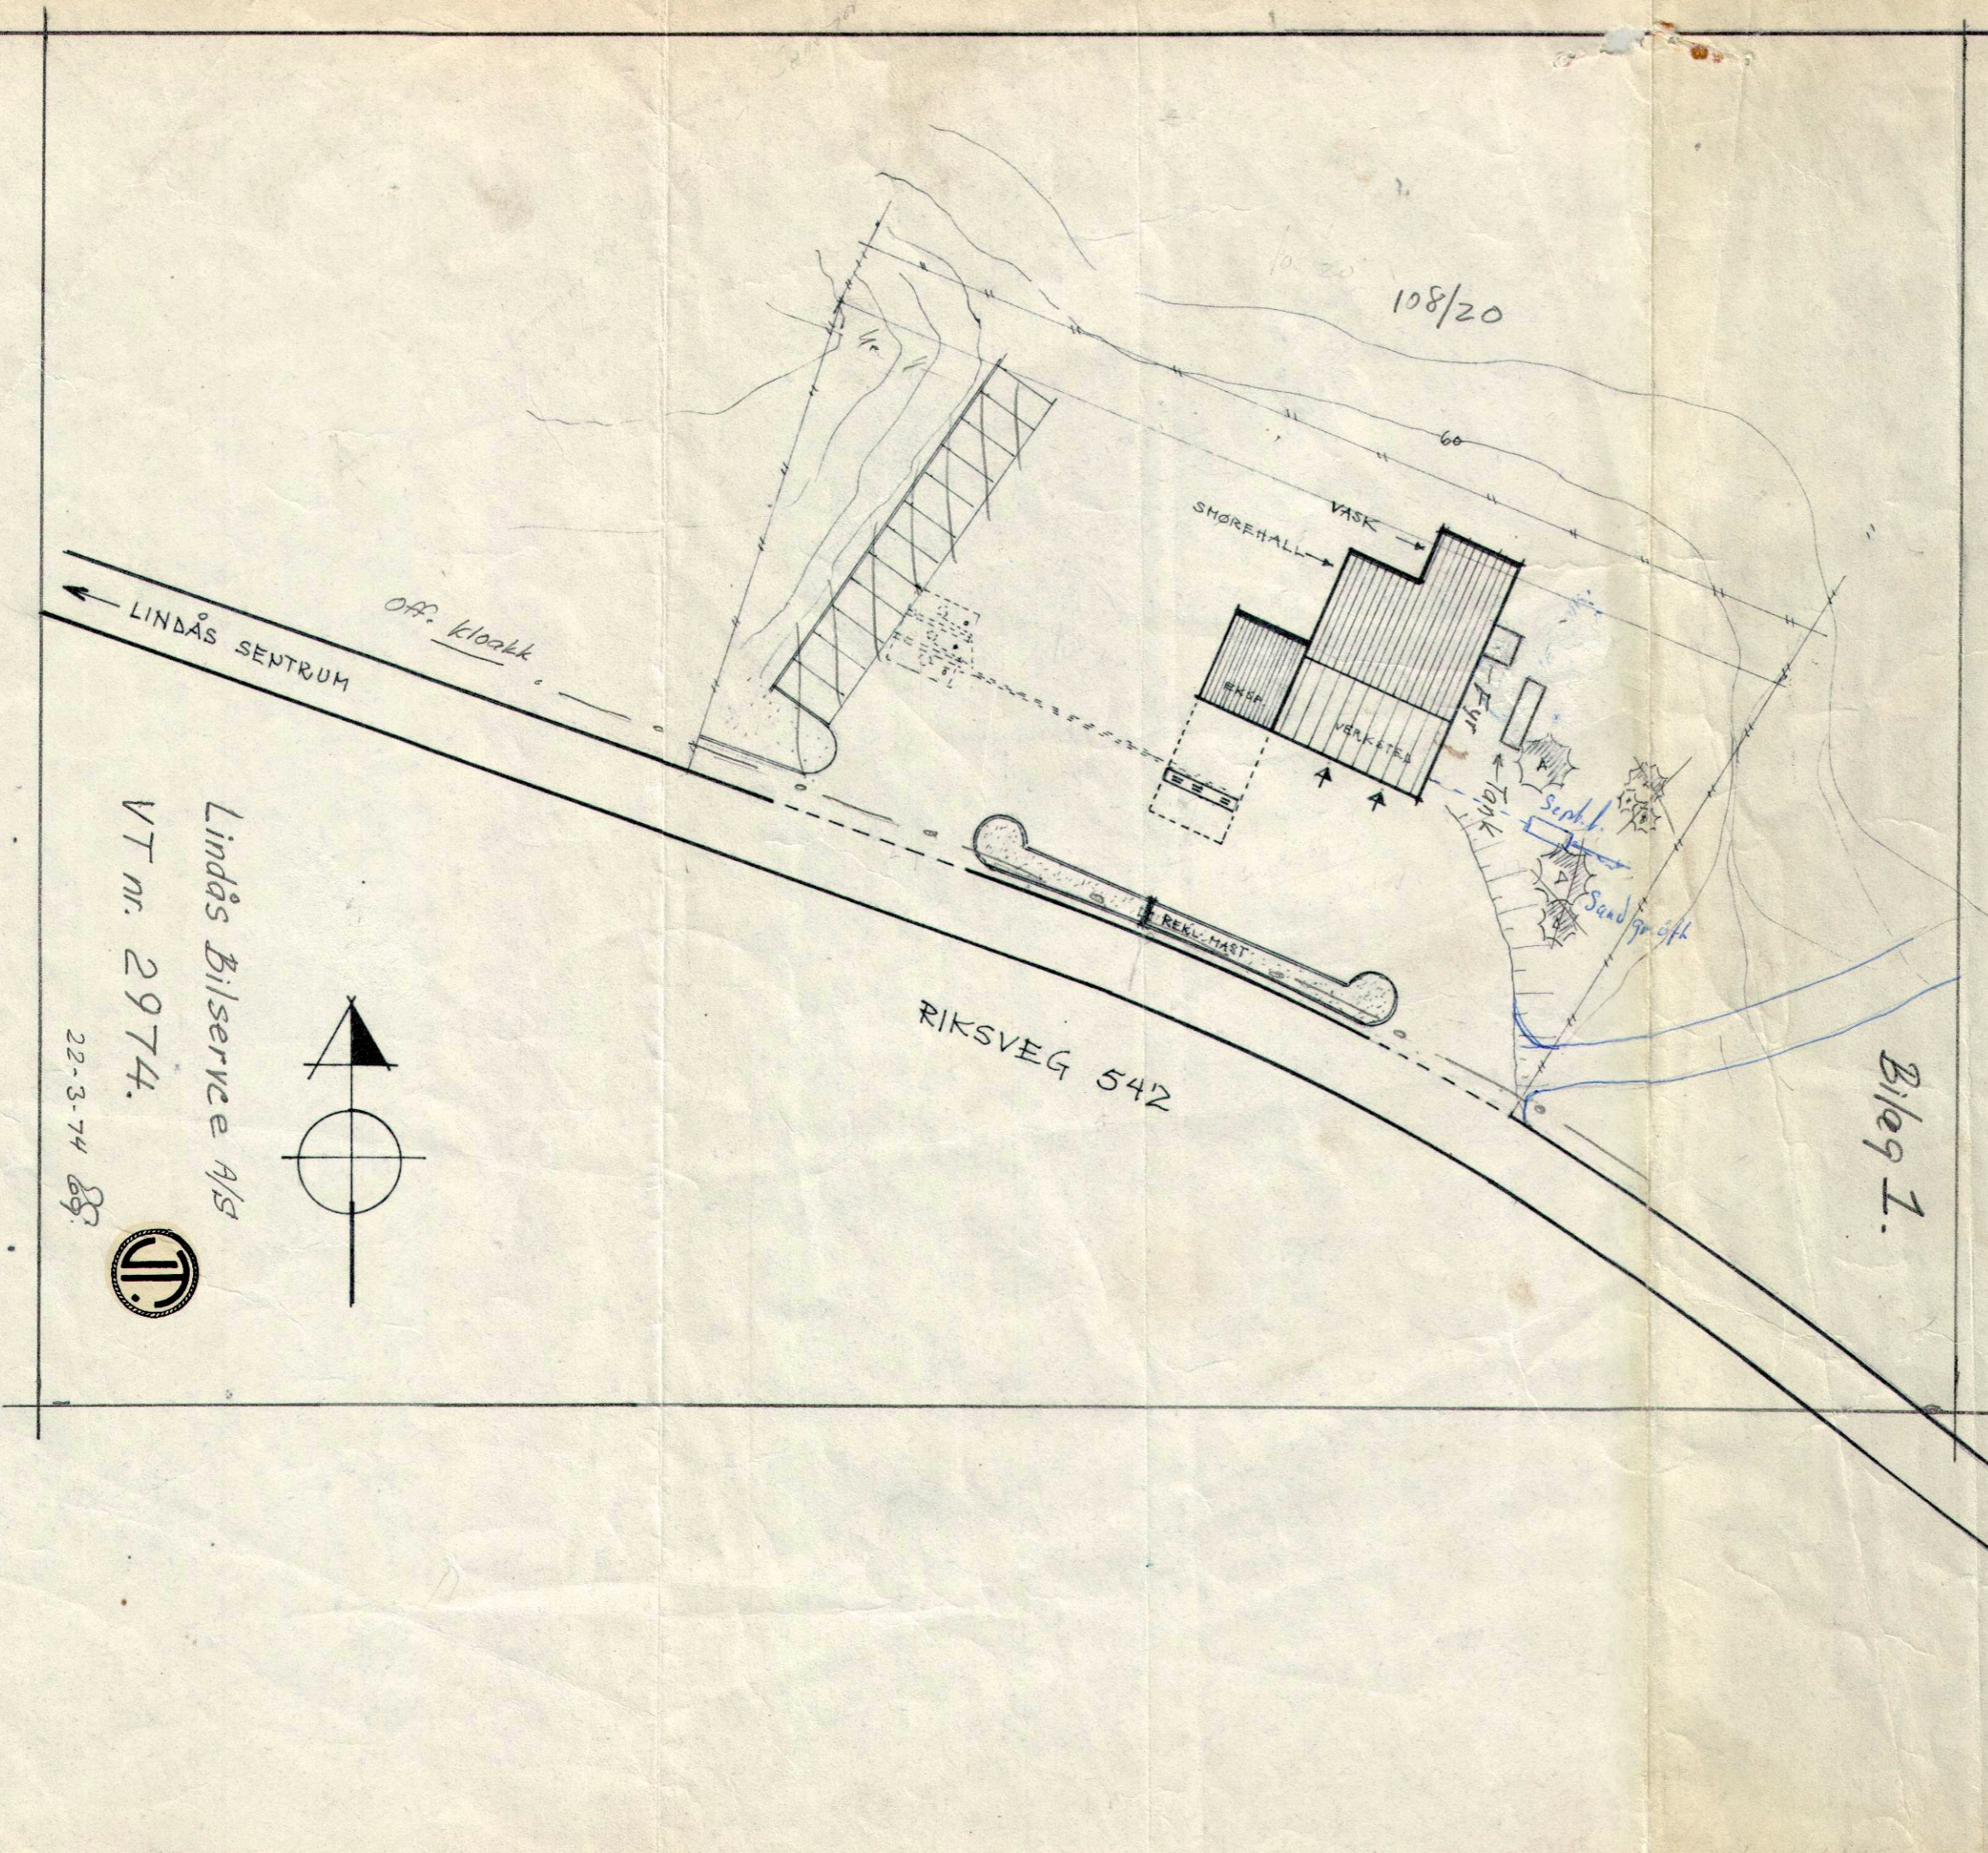

LINDÅS SENTRUM

Off. kloakk

108/20

60

SHOREHALL

VASK

REK. STED

UR

Tank

REK. MAST

Seph.

Send for off.

RIKSVEG 542

Bilag 1.

Lindås Bilservice A/S
VT nr. 2974.

22-3-74



SITUASJONSPLAN
LINDÅS AUTO,
Gnr. 108, Bnr. 1 LINDÅS

M = 1/500

Bergen 6/7-72
L. Fossum.