

Sak. 2006/508

Majo Eiendom AS

Fosse

Knarvik 05.09.06

5911 Alversund

Lindås Kommune
Geodata avd.
Kvernhusmyrane 41
5914 Isdalstø

LINDÅS KOMMUNE	
Klassering	137/72
06. 09. 2006	
Ark. saksnr.	Løpenr.
2006/508-5	
Saksh.	Tilgangskode
EIR	

Gnr. 137 bnr. 72 Byggplassering
Byggherre. Rigmor Våge


Vedlagt oversendes dokumentasjon på byggplassering Gnr. 137 bnr. 72. Plassering utført 05.09.06 og høyde ferdig golv første etasje er satt til cote 62,50. Høyde på planert bygggrunn er målt til gjennomsnitt cote. 61,85.

Kopi til Rigmor Våge
Lindås Kommune

Vedlegg. Skisse over innmålt bygg
Dokumentasjonsdata for innmålt bygg.




Einar Rydland
landmåler.

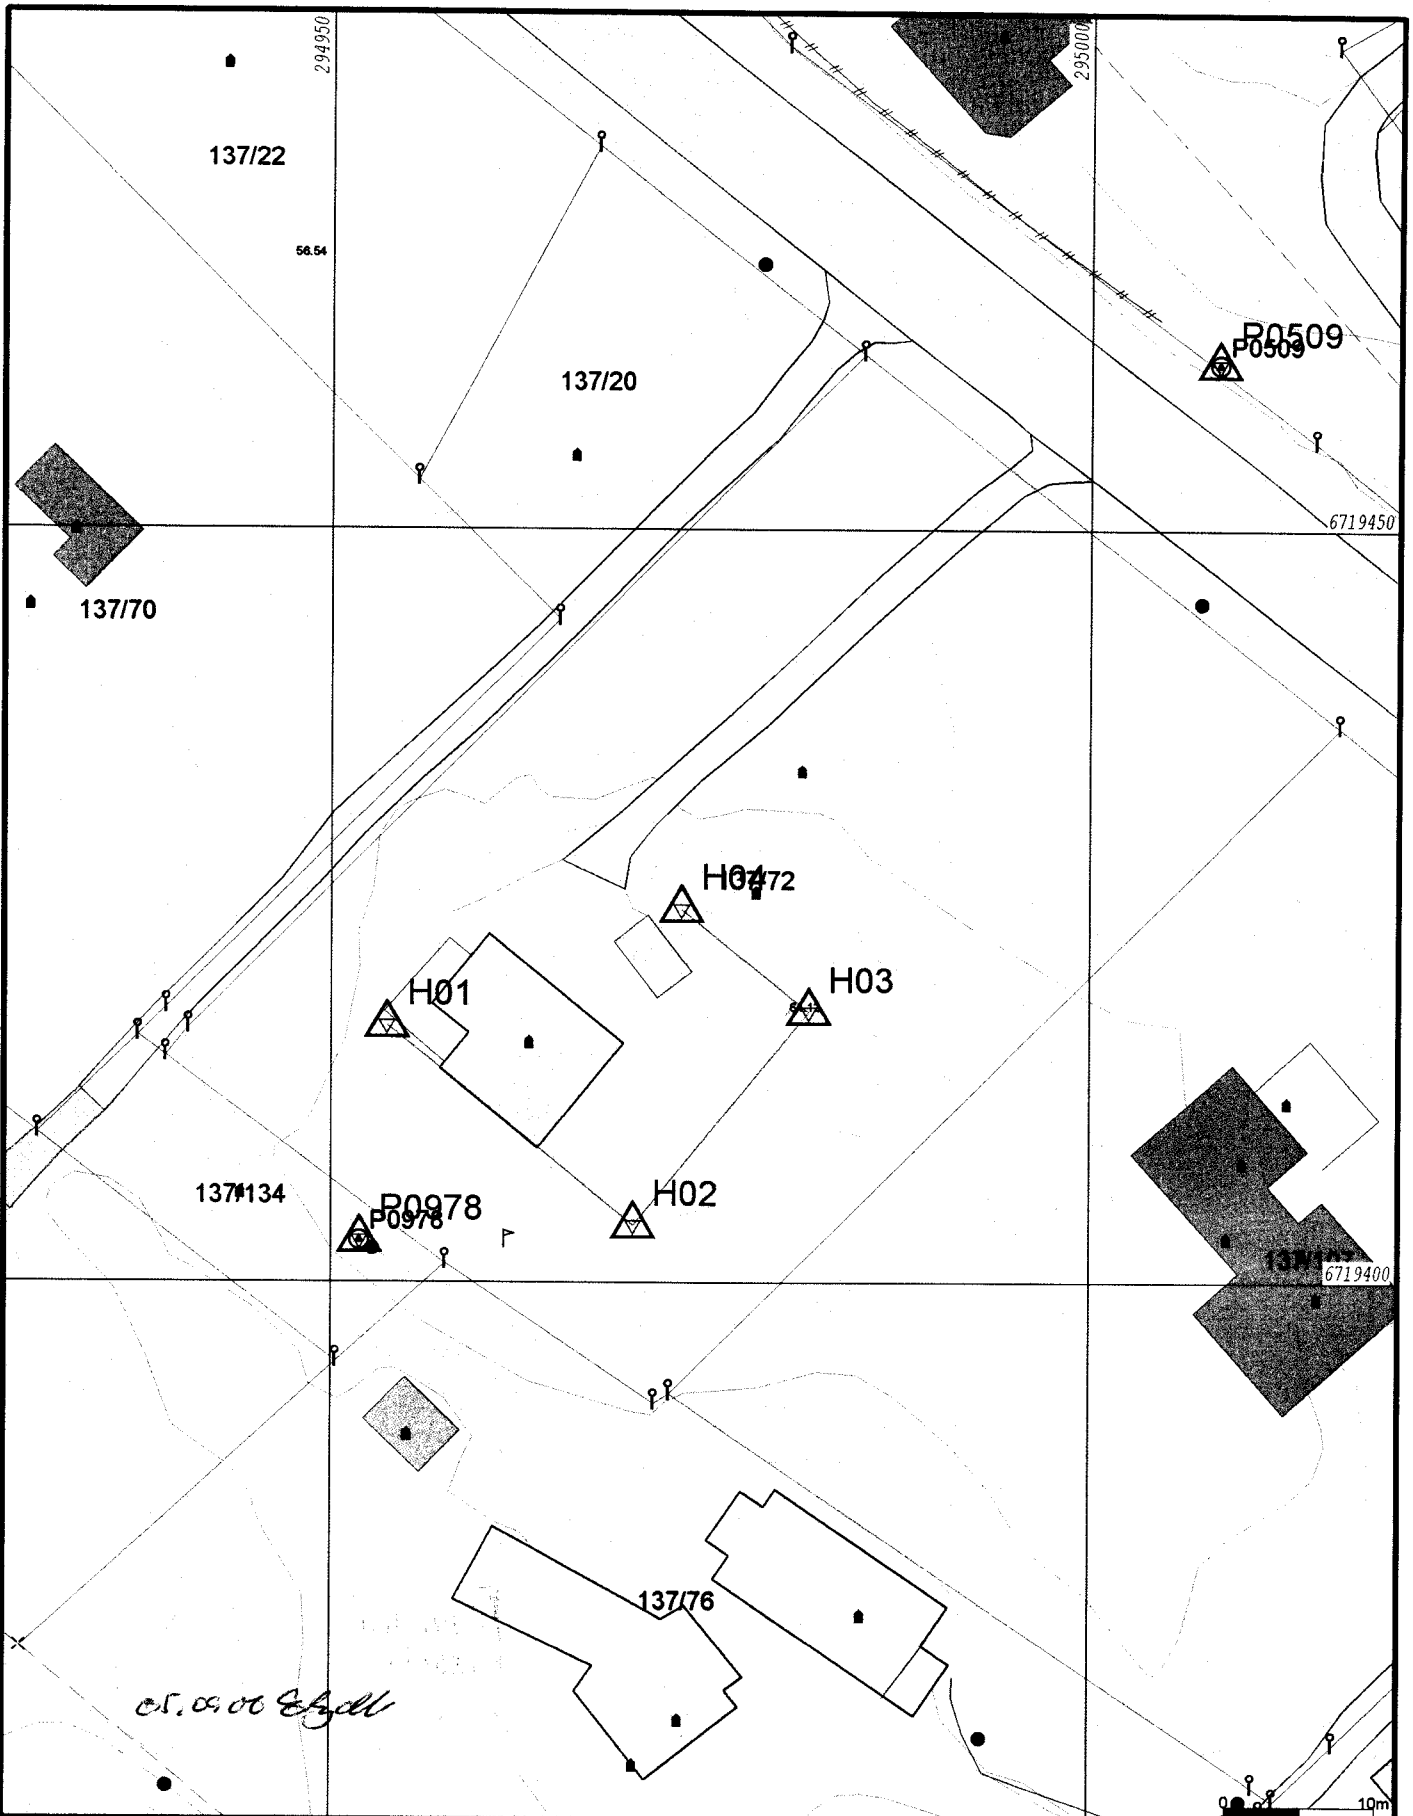

	Målte Grenser		Større bustader
	Registrerte Grenser		Hytte/feriehus
	Udefinert grense		Garasje/uthus
	Terrengmålte grense		Industri/lager
	Konstruert grensepunkt		Andre bygg
	Bolig		
	Bustad m/leilighet		
	Våningshus		



Lindås kommune
Areal- og miljøavdeling
Rigmor Våge

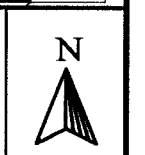

Dato: 2006.09.05
Sign: eir

Byggplassering Gnr. 137 bnr. 72

Målestokk
1:500

Beliggenhet og høyder må oppfattes som orienterende.

STAKEOUT.LOG

TPS1100 prog. Utsetting Versjon 2.06
 Instrument : TCA1103, Serienr. 610451, TCA1103
 Målefil : BYGGPLASSERING GNR: 137BNR:72
 BYGGHERRE. RIGMOR VÅGE
 Programstart : 05/09/2006 kl. 09:23:09

Stasjon ID	: A924				
	Y=	294981.295m	X=	6719418.686m	
	H=	63.582m	Inst.høyde=		0.000m
Punkt ID	: H01, H-just.=				0.000m
Prosjektert	: Y=	294953.636m	X=	6719417.088m	
	H=	62.500m			
Satt ut	: Y=	294953.641m	X=	6719417.101m	
	H=	61.901m	Refh=	1.300m	
Avvik	: dY-koord.=		-0.005m	dx-koord.=	-0.013m
	dHøyde=	0.599m			
Punkt ID	: H02, H-just.=				0.000m
Prosjektert	: Y=	294969.914m	X=	6719403.820m	
	H=	62.500m			
Satt ut	: Y=	294969.911m	X=	6719403.830m	
	H=	61.832m	Refh=	1.300m	
Avvik	: dY-koord.=		0.003m	dx-koord.=	-0.010m
	dHøyde=	0.668m			
Punkt ID	: H03, H-just.=				0.000m
Prosjektert	: Y=	294981.476m	X=	6719418.004m	
	H=	62.500m			
Satt ut	: Y=	294981.475m	X=	6719418.002m	
	H=	61.785m	Refh=	1.300m	
Avvik	: dY-koord.=		0.001m	dx-koord.=	0.002m
	dHøyde=	0.715m			

BYGGPLASSERING
 050906 8401