

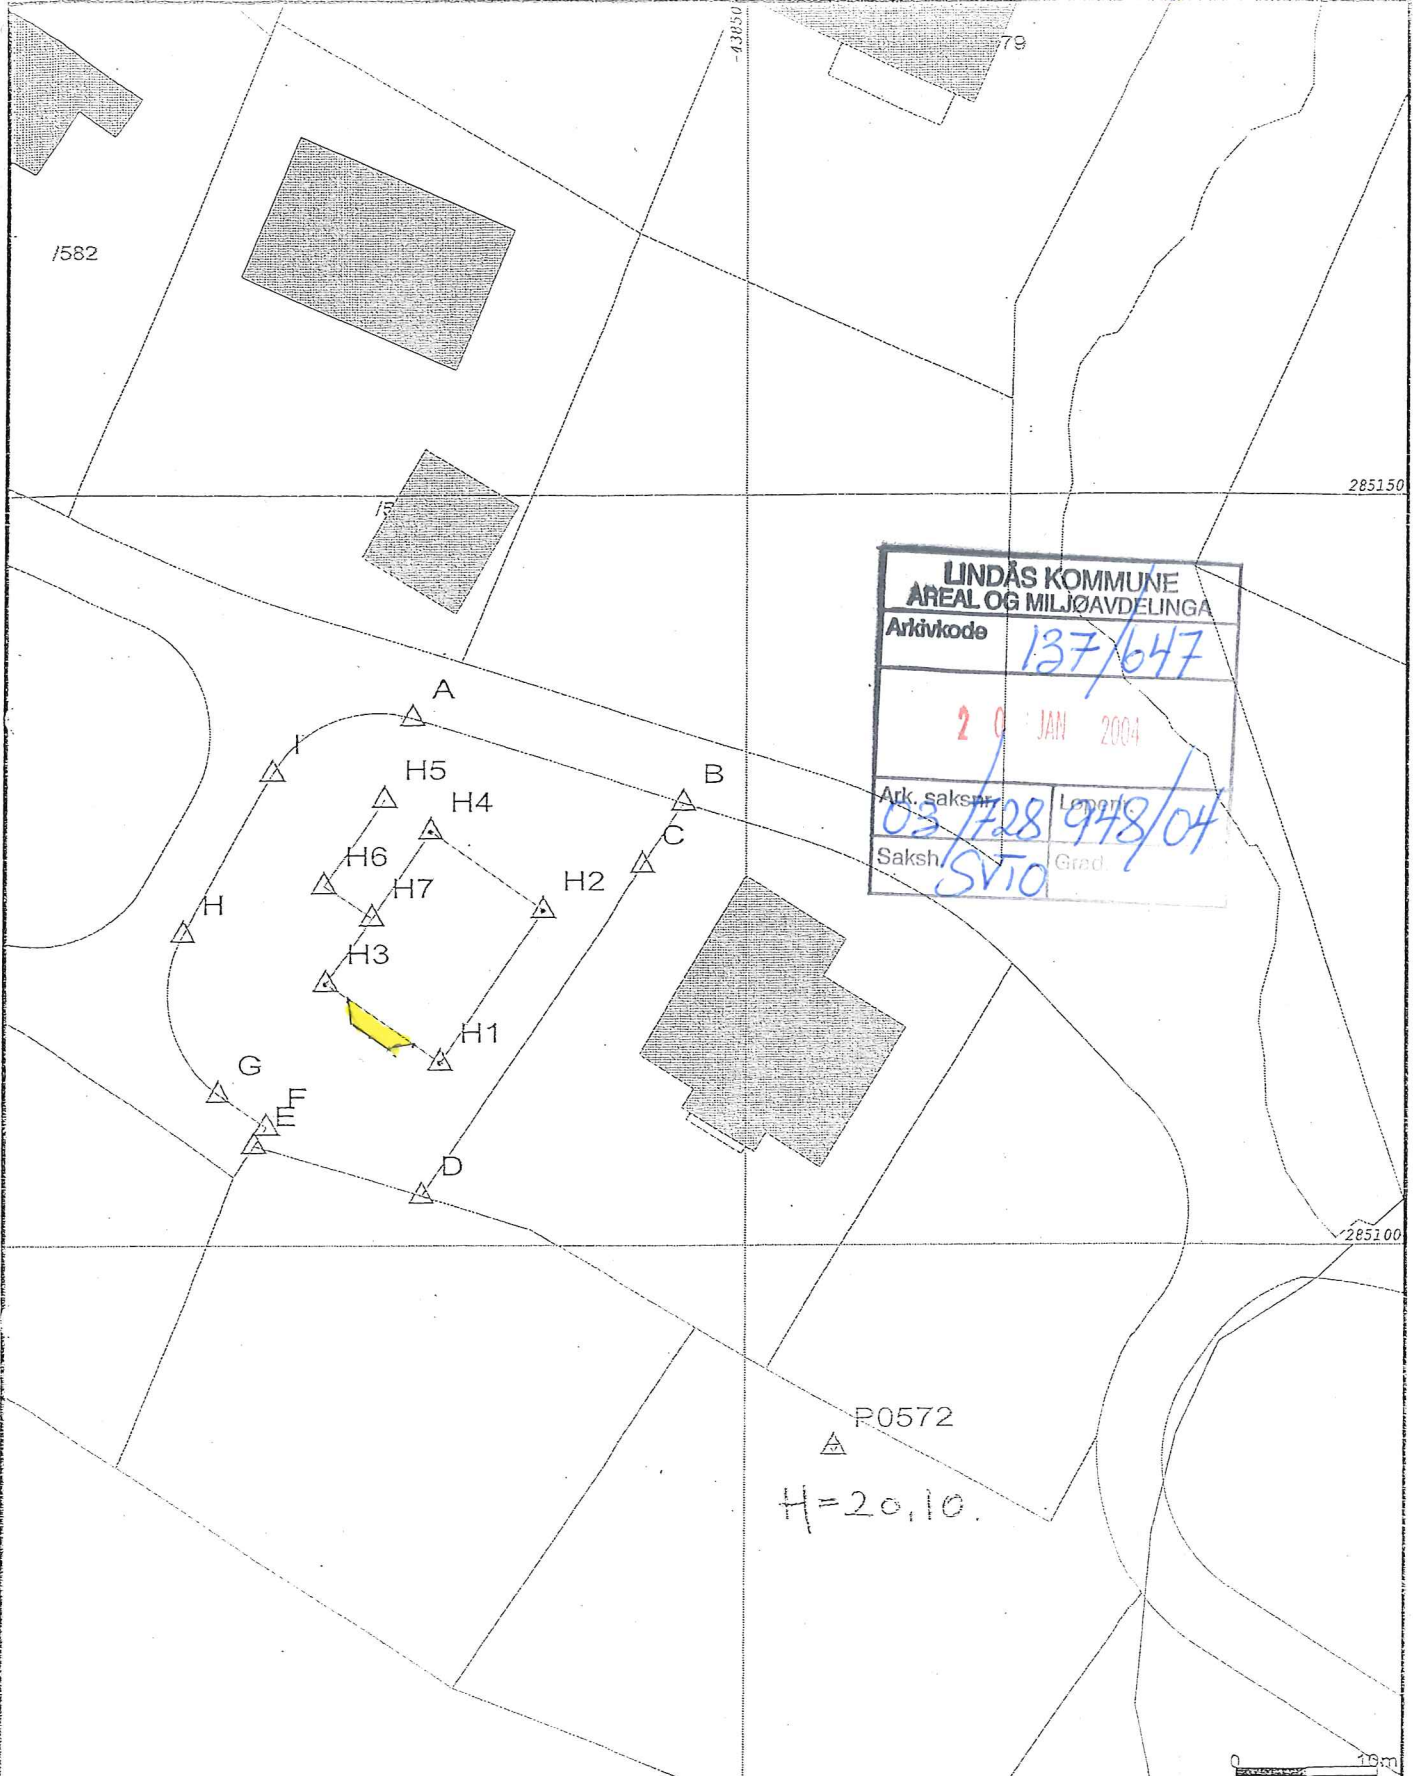


D-1

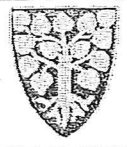


LINDÅS KOMMUNE	
AREAL OG MILJØAVDELINGA	
Arkivkode	137/647
20 JAN 2004	
Ark. saksnr.	03/28/948/04
Saksh.	SV10
Levert	Grad.

Plottet er produsert med Gemini Oppmåling.

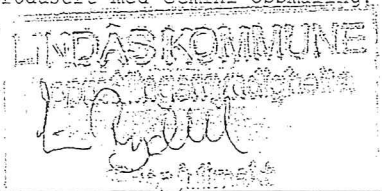

Lindås kommune
Geodata-avdeling

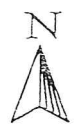

Dato: 2003.05.21
Sign: eir

Målestokk
1:500


