


Naboliste:  
Gul markering er tiltakshaver, grønn markering er varslede naboer

Melding	S <sub>k</sub> : Kommunenummer	S <sub>k</sub> : Gårdsnummer	S <sub>k</sub> : Bruksnummer	S <sub>k</sub> : Festenummer	S <sub>k</sub> : Seksjonsnummer	Kommunenummer	Gårdsnummer	Bruksnummer	Festenummer	Seksjonsnumr	EiendommensAdresse	EiendommensPostnummer	EiendommensPoststed	Navn	AndelTeller	AndelNevner	EiersAdresse	C/O-adresse	EiersPostnummer	EiersPoststed	Rolle	Tekst
TILTAKSHAVER	1263	60	16			1263	60	16			Eiendommen har ikke veiadresse			HESTNESS CASPER	1	1	NESBAKKEN 30		5114	TERTNES	HJEMMELSHAVER	Tilgrenset eiendom
TILTAKSHAVER	1263	60	15			1263	60	15			Langeneset 122	5912	SEIM	HESTNESS CASPER	1	1	NESBAKKEN 30		5114	TERTNES	HJEMMELSHAVER	Valgt eiendom
	1263	60	1			1263	60	1			Langeneset 88	5912	SEIM	LANGENES FRODE	1	1	LANGENESET 94		5912	SEIM	HJEMMELSHAVER	Tilgrenset eiendom
	1263	60	10			1263	60	10			Langeneset 128	5912	SEIM	SKAAR JAN ERLING	1	1	FESTEVEGEN 282		5912	SEIM	HJEMMELSHAVER	Tilgrenset eiendom
	1263	60	43			1263	60	43			Eiendommen har ikke veiadresse			SKAAR JAN ERLING	1	1	FESTEVEGEN 282		5912	SEIM	HJEMMELSHAVER	Tilgrenset eiendom
	1263	60	3			1263	60	3			Langeneset 74	5912	SEIM	THILESEN ASLAUG MARIA	1	1	HAUKÅSVEGEN 99		5912	SEIM	HJEMMELSHAVER	Tilgrenset eiendom


<edr:vaskstatus starttidspunkt="2016-02-08 14:42:56" ajourdato="2016-02-08" ordreid="3052816" produktid="ED91009111" antallok="6" antallhistorisk="0" antalltom="0" antallfell="0"/>

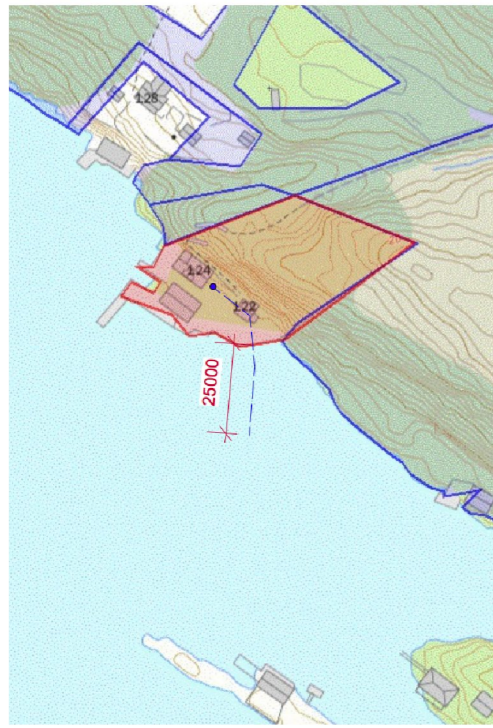

Utsnitt ikke i målestokk.

Naust rives og gjenoppbygges til samme yttermål; bredde x lengde x høyde.  
Naust sammenbindes med hovedhytte ved gangbro på plan 2.  
Mindre fasadeendringer på eksisterende hovedhytte i forbindelse med gangbro og vindu i gavel mot nord-vest.  
Naust får beboelse på plan 2 og naust på grunnplan.  
Fasader i tråd med vedlagte illustrasjoner.

Eksisterende annekts rives som kompensierende tiltak ifbm total utnyttelse og antall bygningsvolumer på tomten.

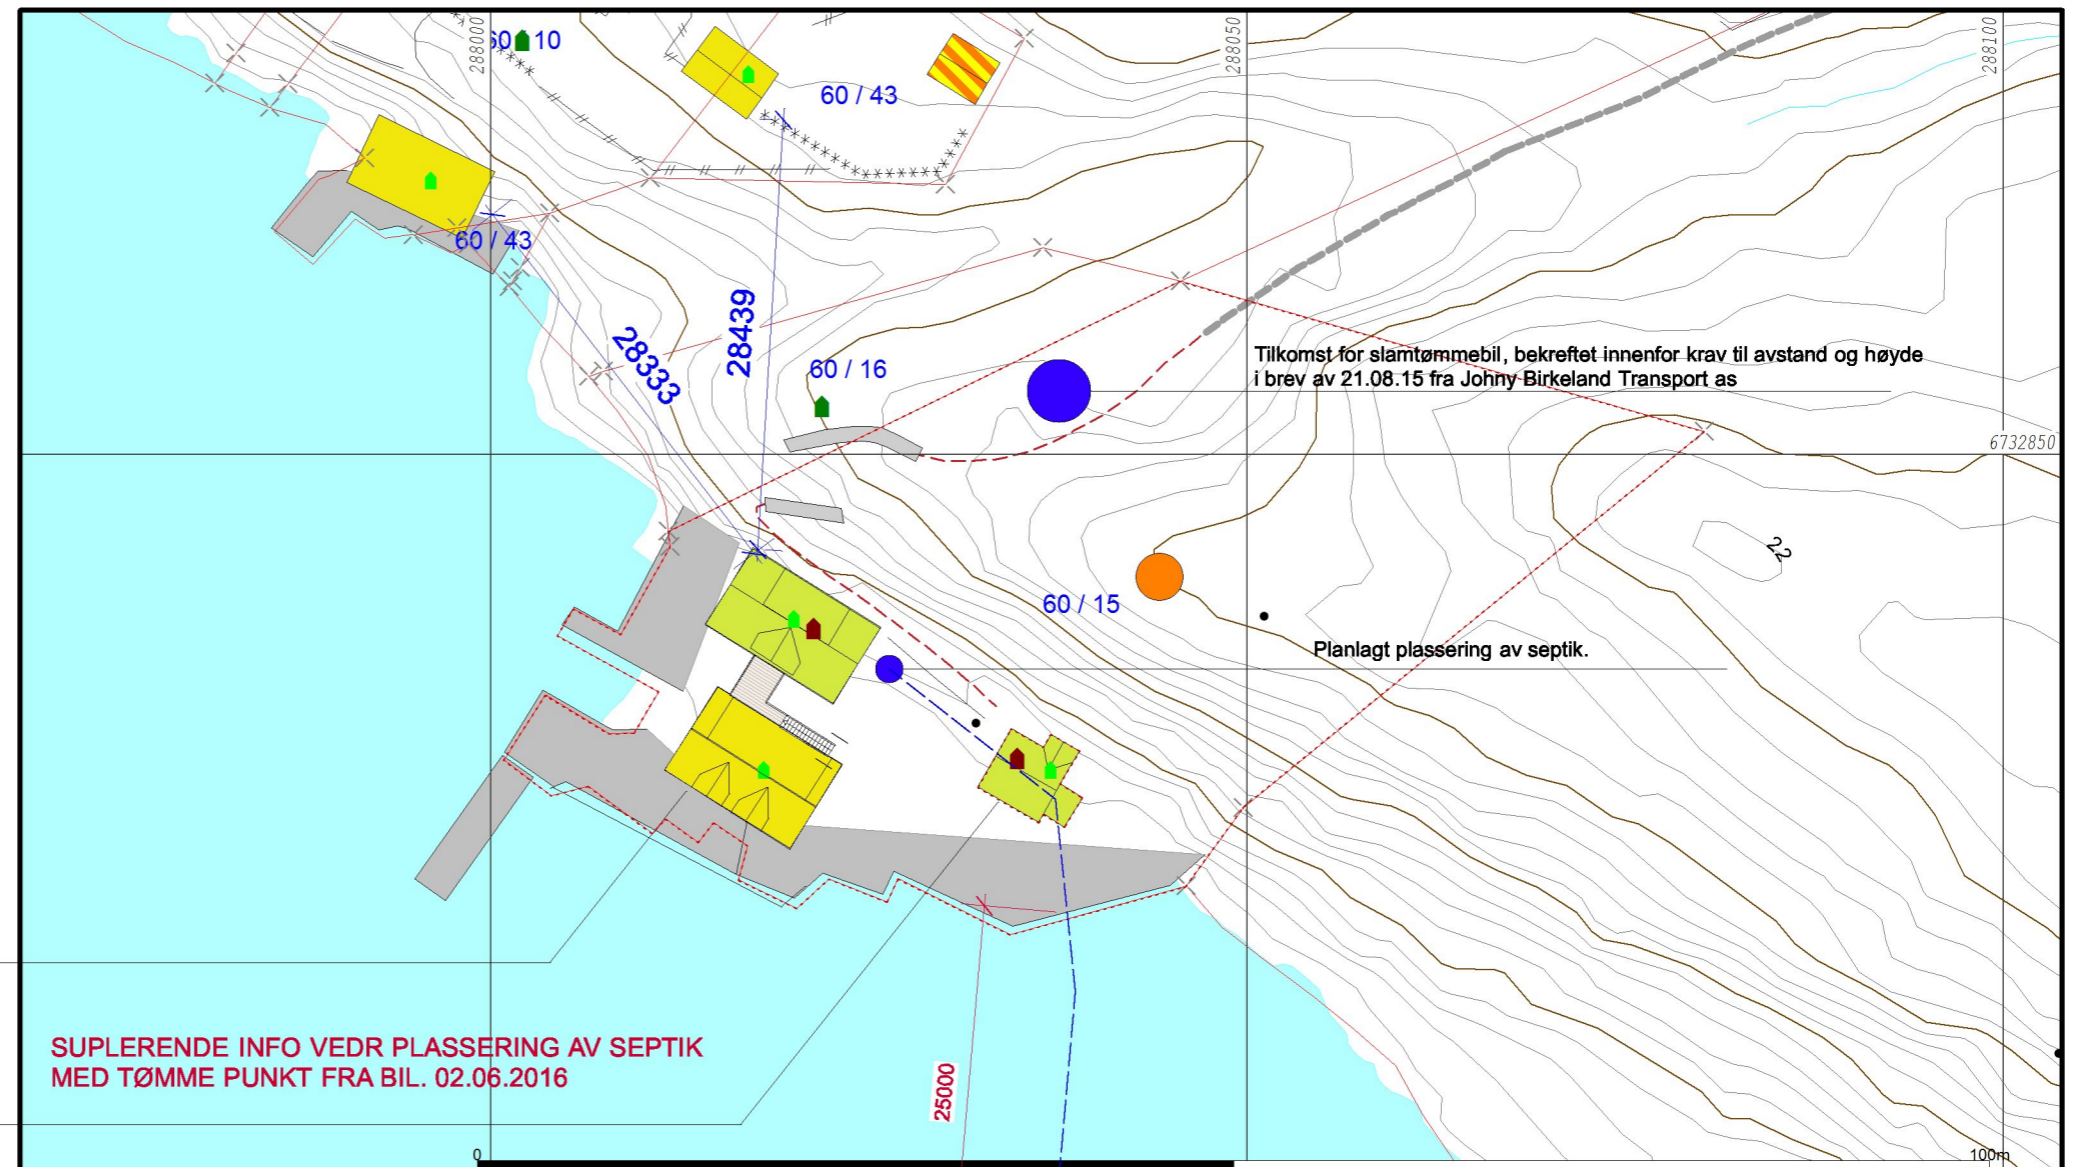

SUPLERENDE INFO VEDR PLASSERING AV SEPTIK  
MED TØMME PUNKT FRA BIL. 02.06.2016

<ul style="list-style-type: none"> <li>Målte Grenser</li> <li>Registrerte Grenser</li> <li>Udefinert grense</li> <li>Terrengmålte grense</li> <li>Konstruert grensepunkt</li> <li>Bolig</li> <li>Bustad m/leilighet</li> </ul>	<ul style="list-style-type: none"> <li>Våningshus</li> <li>Storre bustader</li> <li>Hytte/feriehus</li> <li>Garasje/uthus</li> <li>Industri/lager</li> <li>Andre bygg</li> </ul>	<p>Lindås kommune Geodata avdeling</p>	<p>Målestokk 1:500</p>
<p>Beliggenhet og høyder må oppfattes som orienterende.</p>		<p>Dato: 2016.02.09 Sign: liei</p>	<p>Gnr 60 bnr 15</p>