

Slamtøming
Køyreseddel, Lindås kommune

GPS (ved avtale):

Autonr: _____

Avvik: ± _____ m

Mottakar: HESTNESS CASPER**Adr. 1:** NESBAKKEN 30**Adr. 2:** _____**Stad:** 5114 TERTNES**Ref. / tlf:** _____**Heimelsh.:** _____**Eigedomsadr.:** LANGENESET 124**Gnr/Bnr/Fnr/Snr:** 60/15/0/0**Bygningsnr:** 176230584**Sone:** _____**Pl.:** _____**Avstand frå veg til tank:** _____

m

Plassering av tank kode: _____**Samla våtvolum, omlag:** 0m³**Frekvens:** 0**Tal på kammer:** _____**Materiale:** Plast Betong **Utslepp til:** Grunnen Sandfilter Sjø Vatn/bekk Komm. l. Tett tank **Anleggstype** Slamavsk. Gråvann Tett anl Renseanl Pumpekum Synkekum Anna/ukjent

Siste reg. oppdrag:

* Ekstra:

Merknad / manglar:BEKREFTER AT JBT KAN TØMME DENNE SEPTIK INNEN DEN AVTALE ME HAR MED NGIR. JBT
MÅ FÅ VARSEL NÅR TANK ER OPPRATIV. MVH JOHNY**Type oppdrag:** Ordinær tøming: Ekstratøming: **Tanken funnen i orden:** **Manglar:** **Tank ikkje påvist (TIP):** **Tilleggsopplysningar:** _____**Johny Birkeland Transport AS**

5960 DALSYRA

Tlf. 57 78 11 70 Fax 57 78 11 71, Vakt 970 10092

birkeland@septik24.no - www.septik24.no

Org.nr. NO 971 057 440 MVA

Avviksskjema: _____**Avvik nr:** _____ **Dato:** ____/____-15

Hending/skade på: Person ___ Gjenstand ___ Miljø ___ Anna ___

Avviksskjema utfyllt/levert ___ Merknad bakside ___

Utførast innan:**Bil:** - _____ **Tømar:** _____ **Dato:** ____/____-15 **Kl:** ____ :

Johny Birkeland

Fra: Casper Hestness <casper.hestness@h-invest.no>
Sendt: 21. august 2015 13:59
Til: Johny Birkeland
Emne: Langeneset, Feste. Forespørsel vedr. tømning av slamutskiller. Gnr. 60 Bnr 15.
Vedlegg: 20150821 Plassering slamavskiller.pdf

Viser til tlf. samtale i dag vedr. mulighet for tømning av slamutskiller.

I forbindelse med forhåndskonferanse med Lindås kommune tidligere i uken ble det opplyst at vi får krav om å etablere slamavskiller på tomten i forbindelse med de tiltak vi ønsker.

De opplyste at tømning måtte være innenfor de satser dere har med kommune og innenfor høyde og lengde krav. Vi er fremdeles i planlegging stadiet så plassering er pt. antatt., se vedlagte tegninger. Ut fra det jeg vet og kan se ut fra tegninger vil kote høyde på lokk på fremtidig slamutskiller ligge på kote 2-3 og parkering ligger på ca 10-11. Vi vil i når evt. tiltak blir godkjent sørge for at kote differanser blir på maks 8 meter. Avstand fra parkering og vekt på bil skal ikke være noe problem ut fra den referanse vi snakket om.

Vi trenger således dokument fra dere som vi kan benytte videre i byggesaken hvor det presiseres at slamavskiller ligger innenfor høyde, lengde fra tømmebil og at tømning er innenfor de satser dere har med kommune for tømning.

Hører fra deg.


Casper Hestness

Øvre Ole Bulls plass 1, PB 273, 5804 Bergen
M +47 918 52 490 T +47 55 30 74 00
casper.hestness@h-invest.no



H-INVEST AS

21/8-15

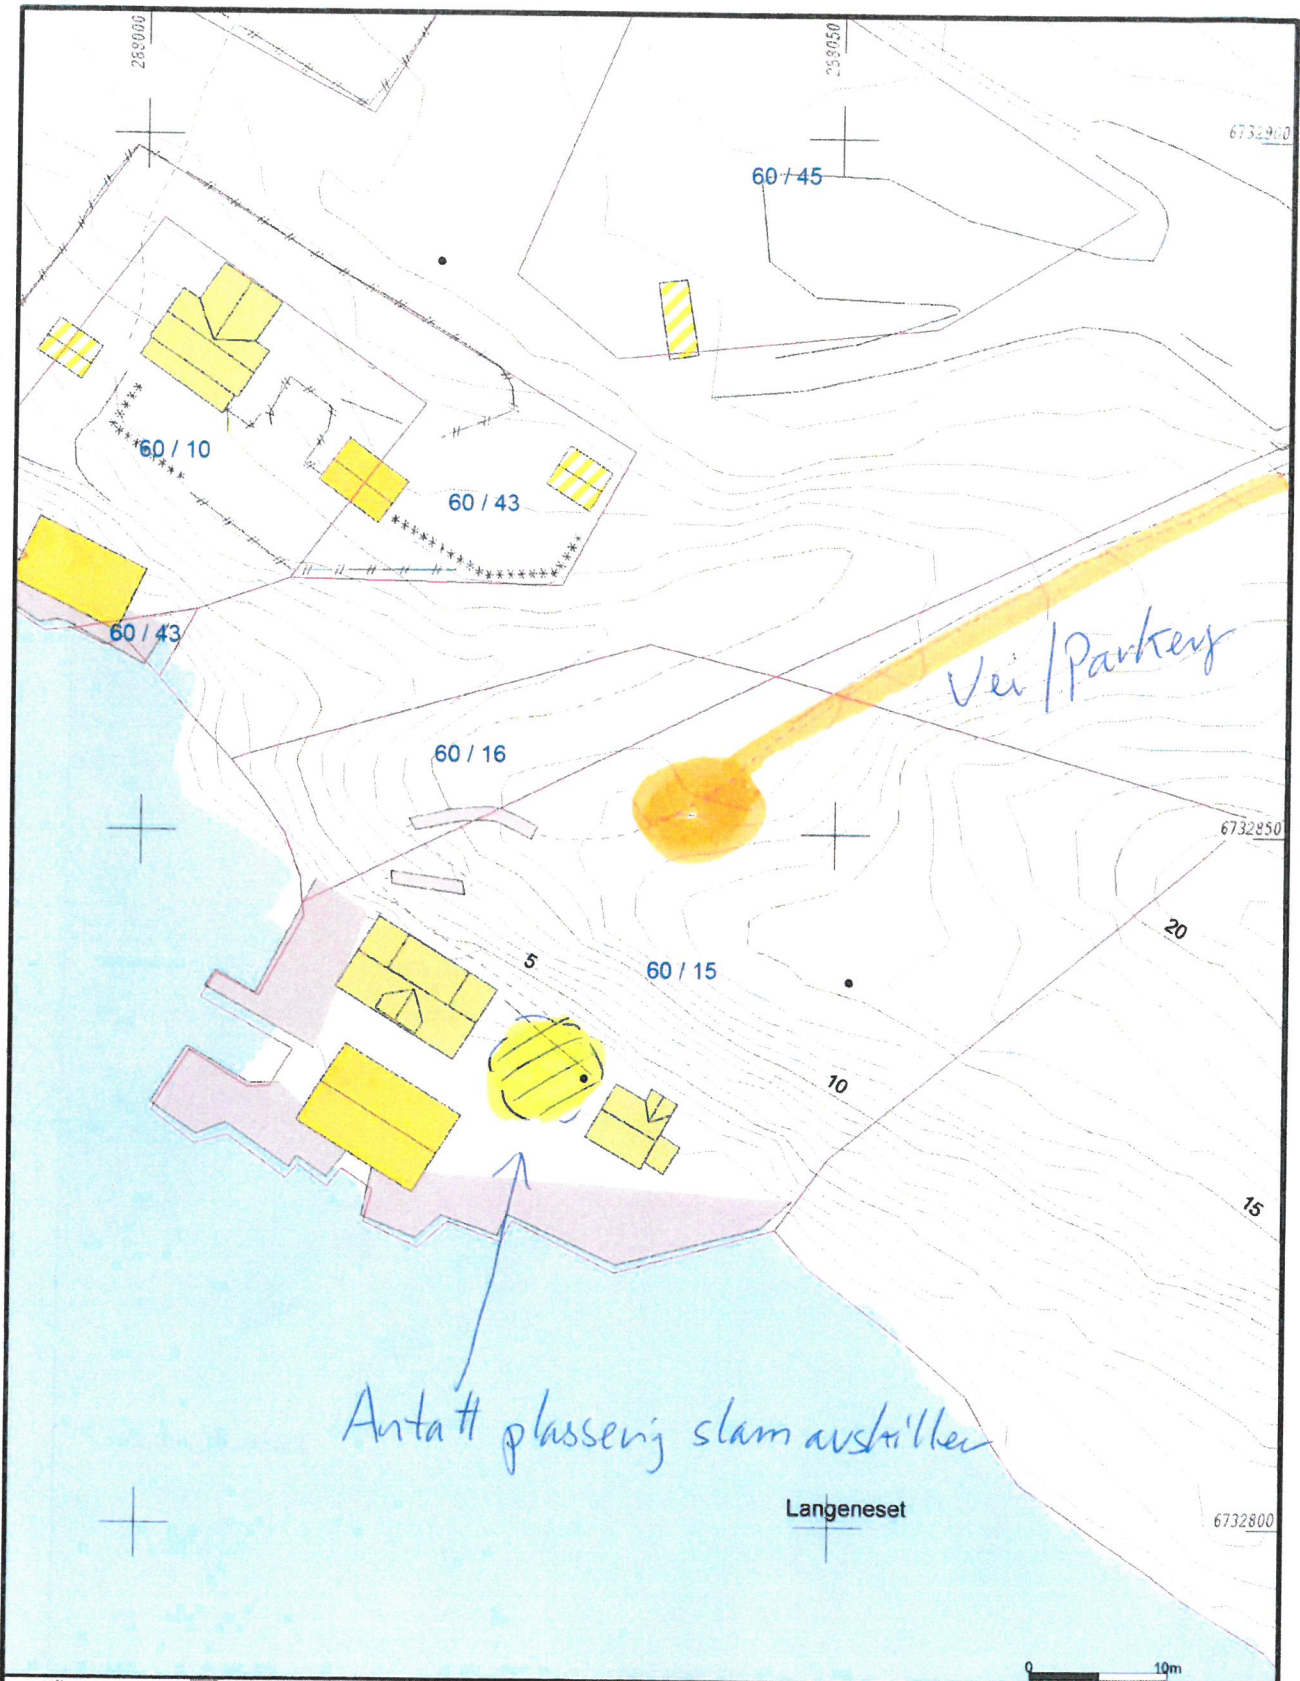

- Målte Grenser
- Registrerte Grenser
- Udefinert grenser
- Terrengmålte grense
- Konstruert grensepunkt
- Bolig
- Bustad m/leilighet
- Våningshus
- Storre bustader
- Hytte/tenehus
- Garasje/uthus
- Industri/lager
- Andre bygg

Beliggenhet og høyder må oppfattes som orienterende.



Lindås kommune
Geodata avdeling

Date: 2012.04.17
Sign: tvi



Vilskott
1:500

