


Fasade mot sør





Fasade mot vest

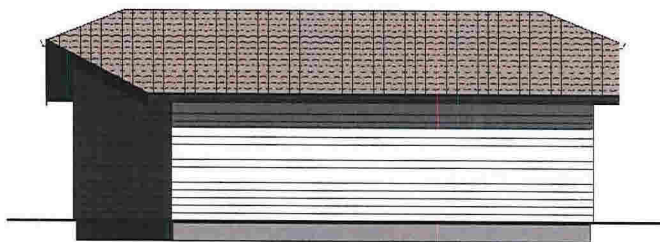


Fasade mot øst



Fasade mot nord

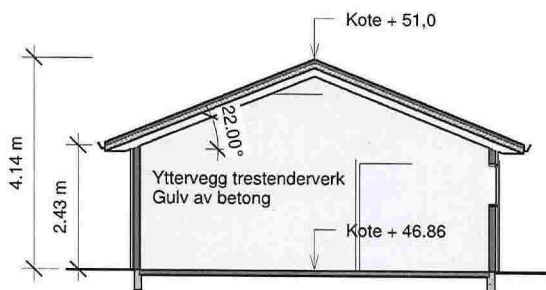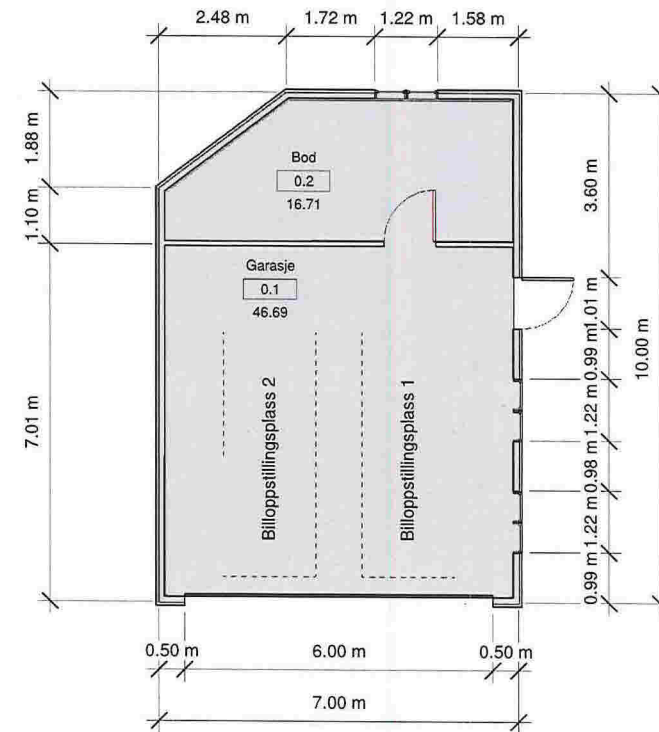

Tverrsnitt

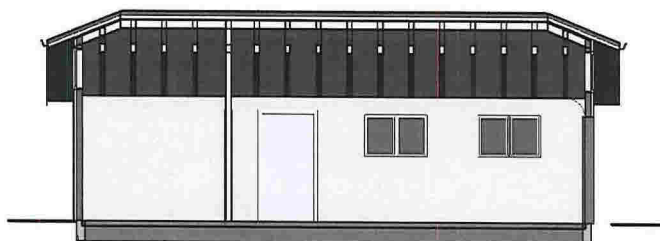

Langsnitt



Bebyggdareal BYA	
Navn	Areal

Garasje	69 m <sup>2</sup>
---------	-------------------

Bruksareal BRA	
Navn	Areal

Garasje	64 m <sup>2</sup>
---------	-------------------

REV G: Høyder justert etter planert terreng

<b>Garasje</b>	<b>Plan, snitt og fasader</b>	Mål 1:100 / A3
Gnr 188, Bnr 441, Finnesbø Lindås kommune P.nr 1407	SØKNAD - ENDRING Birthe og John Nesse Røssvikhaugane 12, 5914 Isdalsto	Tegn.nr A401
<b>Arkitekt Mette Kyed Thorson</b>	Sivilarkitekt MNAL Medlem av Arkitektbedriftene Kvalen 16, N-5955 Lindås Tlf +47 901 48 834 mktho@online.no	Rev G
		Dato 20.6.2016