


REV G: Gulv i garasje hevet 14 cm, tak hevet 10 cm.

|  |  |                |
|--|--|----------------|
| <b>GARASJE</b>   | <b>Situasjonsplan</b>  | Mål 1:250 / A3 |
| Gnr 188, Bnr 441, Knarvik<br>Lindås kommune<br>P.nr 1407 | SØKNAD - Endring<br>Birthe og John Nesse<br>Røsvikhaugane 12, 5914 Isdalstø                                    | Tegn.nr A101   |
|  |  | Rev G          |
| <b>Arkitekt Mette Kyed Thorson</b>                       | Sivilarkitekt MNAL Medlem av Arkitektbedriftene<br>Kvalen 16, N-5955 Lindås Tlf +47 901 48 834 mktho@online.no | Dato 20.6.2016 |

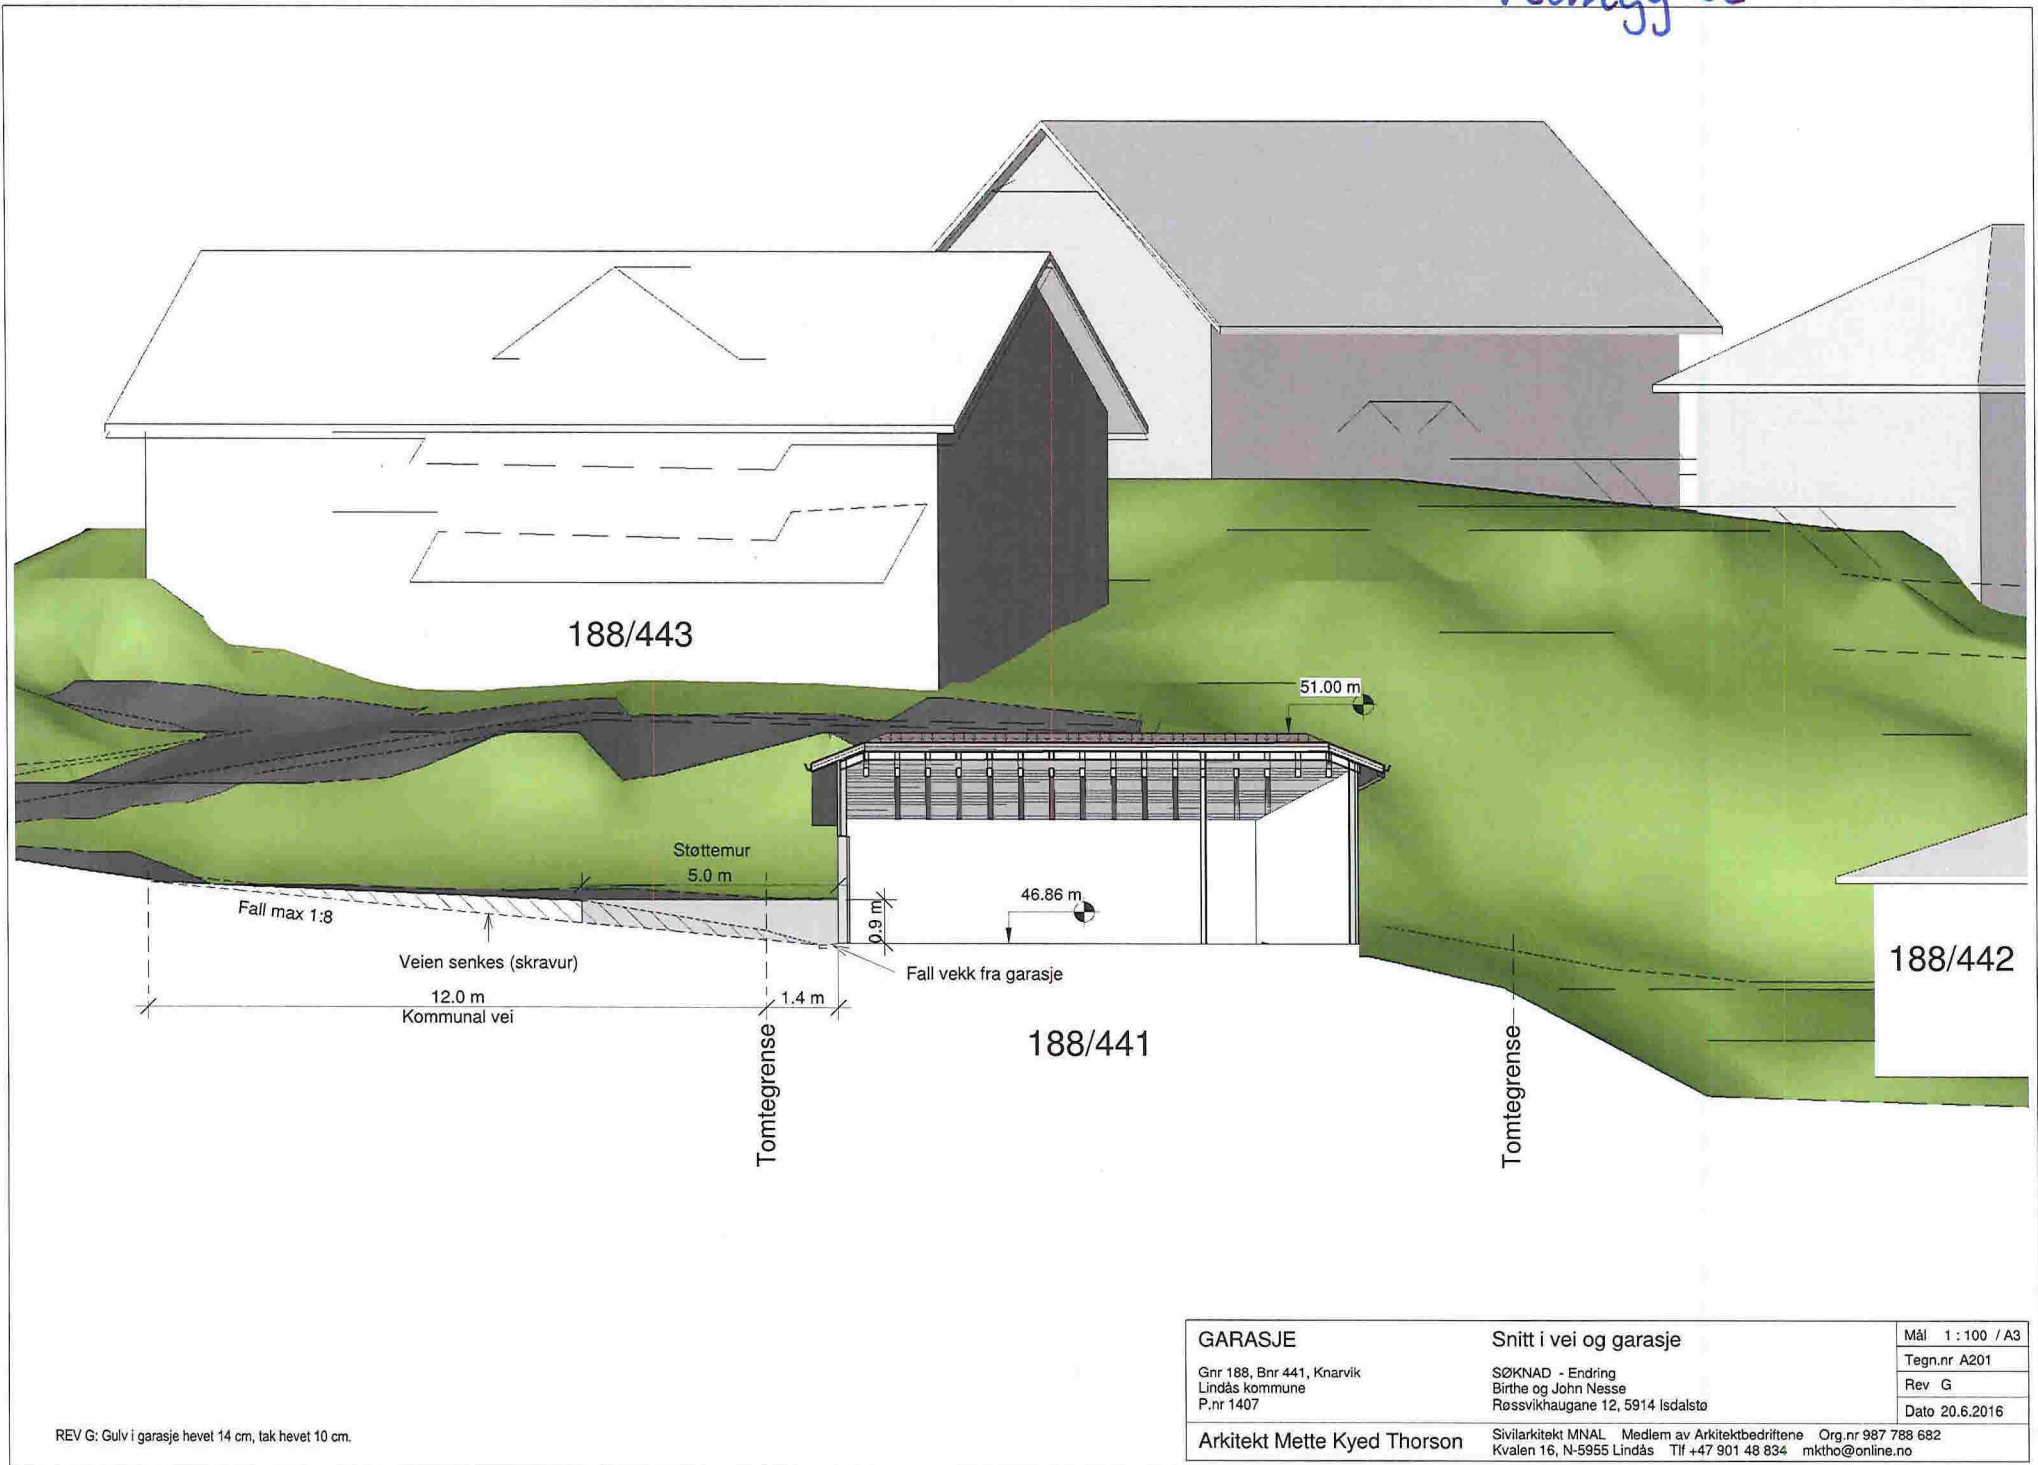

REV G: Gulv i garasje hevet 14 cm, lak hevet 10 cm.

|   |   |                  |
|---|---|------------------|
| <b>GARASJE</b><br>Gnr 188, Bnr 441, Knarvik<br>Lindås kommune<br>P.nr 1407  | <b>Snitt i vei og garasje</b><br>SØKNAD - Endring<br>Birthe og John Nesse<br>Røssvikhaugane 12, 5914 Isdalstø | Mål 1 : 100 / A3 |
|   |   | Tegn.nr A201     |
|   |   | Rev G            |
|   |   | Dato 20.6.2016   |
| Arkitekt Mette Kyed Thorson<br>Sivilarkitekt MNAL Medlem av Arkitektbedriftene<br>Kvalen 16, N-5955 Lindås Tlf +47 901 48 834 mktho@online.no | Org.nr 987 788 682  |                  |