

Søknad om dispensasjon



Eigar av Gnr 27 Bnr 6 og Gnr 27 Bnr 13 på Tveitegrend har for mange år sidan vore enige om føljande.

Eigar av Gnr 27 Bnr 13 John Nævdal hadde bruk for ekstra areal for å kunne utvide boligen sin, for å kunne framleis bu på Tveito.

Det var enighet om dette mellom bruka, utan at det vart gjort noko ovanfor kommunen.

John Nævdal er no død, og etterkommarane ynskjer å få dei nye grensene stadfesta av Lindås Kommune.

Søkjer med dette om dispensasjon for tilføring av areal frå LNF område til bustadføremål.

Bustaden som er bygd ligg allereie utanfor grensa til Bnr 13.

Arealet som er beregna som tillegsareal til Bnr 13 (ca 300 kvm) er merka gult på vedlagte kart, er ikkje meir enn det som trengs for å få ein god funksjonell tomt med dei uteområde (mua) som bør vere etter dagens krav, samt nødvendig vegframføring til garasje, og snuområde for bil på eigen tomt.

Store deler av det tilførte arealet er i bruk til bustaden i dag, og har vore nytta til bustaden på bnr 13 i mange år.

Det er større fordeler enn ulemper med å godkjenne søknaden om dispensasjon.

Fordelene er at tomten vil får ein god funksjon for dei som skal bu i huset, ved at ikkje hjørna på bustaden står over grensa til naboen bnr 6, og minsteavstandar til nabogrenser vert fylgte, samt at utearealet vert av ein slik karakter at biler kan snu inne på eigen grunn, og at MUA er tilfredstillande etter dagens krav.


Ulempen er at det vert nytta areal frå LNF område til bustadføremål. (*Små ulemper all den tid arealet allereie likevel er nytta til bustad i lang tid.*)

Med helsing

Leif Nævdal
Leif Nævdal

Myking 02.03.2017

Solvag Etnes.

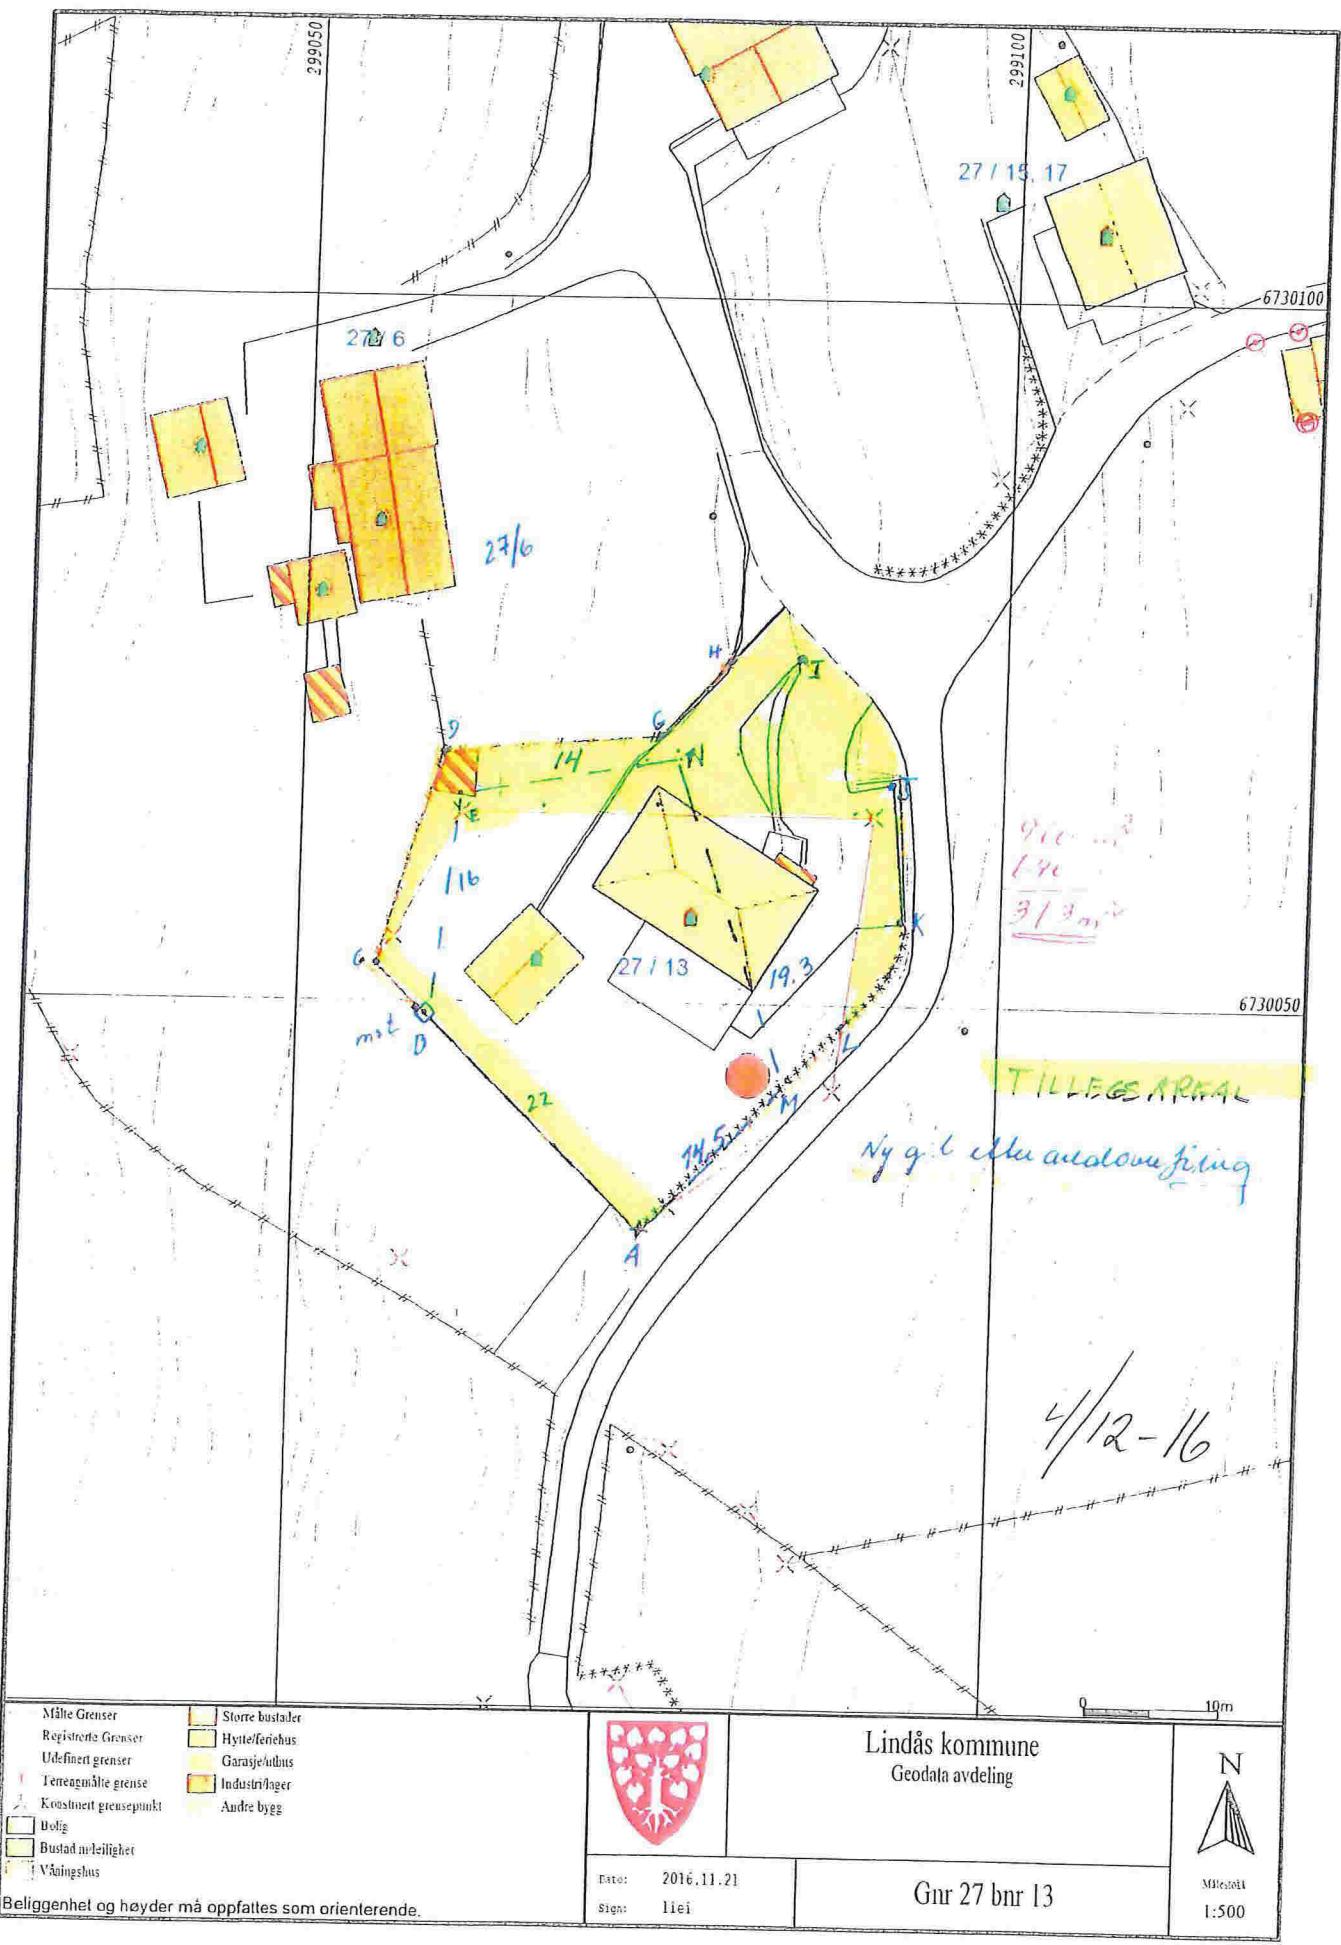



Søknad om dispensasjon

Eigar av Gnr 27 Bnr 6 og Gnr 27 Bnr 13 på Tveitegrend har for mange år sidan vore enige om føljande.

Eigar av Gnr 27 Bnr 13 John Nævdal hadde bruk for ekstra areal for å kunne utvide boligen sin, for å kunne framleis bu på Tveito.

Det var enighet om dette mellom bruka, utan at det vart gjort noko ovanfor kommunen.

John Nævdal er no død, og etterkommarane ynskjer å få dei nye grensene stadfesta av Lindås Kommune.

Søkjer med dette om dispensasjon for tilføring av areal frå LNF område til bustadføremål.

Bustaden som er bygd ligg allereie utanfor grensa til Bnr 13.

Arealet som er beregna som tilleggsareal til Bnr 13 (ca 300 kvm) er merka gult på vedlagte kart, er ikkje meir enn det som trengs for å få ein god funksjonell tomt med dei uteområde (mua) som bør vere etter dagens krav, samt nødvendig vegframføring til garasje, og snuområde for bil på eigen tomt.

Store deler av det tilførte arealet er i bruk til bustaden i dag, og har vore nytta til bustaden på bnr 13 i mange år.

Det er større fordeler enn ulemper med å godkjenne søknaden om dispensasjon.

Fordelene er at tomtten vil få ein god funksjon for dei som skal bu i huset, ved at ikkje hjørna på bustaden står over grensa til naboen bnr 6, og minsteavstandar til nabogrenser vert fulgt, samt at utearealet vert av ein slik karakter at biler kan snu inne på eigen grunn, og at MUA er tilfredstillande etter dagens krav.

Ulempen er at det vert nytta areal frå LNF område til bustadføremål. (*Små ulemper all den tid arealet allereie likevel er nytta til bustad i lang tid.*)

Med helsing

Leif Nævdal

Myking 02.03.2017

Solveig Elvenes

