



LINDÅS KOMMUNE

Geodata-avdelinga

Risøy Utvikling AS
 Storhaugen 48
 5955 LINDÅS

LINDAS KOMMUNE	
9. 03. 2017	
Arkivsaknr	Saksnr
Sakst	Følgeskude

Referanser:
 Dykkar:
 Vår: 16/2815 - 16/32013

Saksbehandlar:
 Einar Rydland
 EIR@lindas.kommune.no

Dato:
 22.11.2016

Utending av protokoll for signering Gbnr 81/1

Sender som avtalt protokoll for signering av fellesareal av Gnr 81 bnr 1 på Risøy. Den frådeltte parsell har fått Gnr 81 bnr 86. Eg må ha protokoll retunert i signert stand for å få tinglyst dokumentet. Eg skulle også hatt navn på det nye hyttelaget for det nye området samt kontaktperson/form for dette laget.

Med helsing

Tommy Veland
 avdelingsleiar


 Einar Rydland
 avdelingsingeniør

Lindås kommune

Mottakarar:

Risøy Utvikling AS

Storhaugen 48

5955

LINDÅS

Post

postmottak@lindas.kommune.no
 Dokumentsenteret
 Kvernhusmyrane 20, 5914 Isdalstø

Kontakt

www.lindas.kommune.no
 Telefon +47 56 37 50 00
 Telefaks +47 56 37 50 01

Konto 3201.05.89311
 Org.nr. 935 084 733

DER DRAUMAR BLIR RØYNDOM



PROTOKOLL FOR OPPMÅLINGSFORRETNING

ETTER LOV OM EIENDOMSREGISTRERING (MATRIKKELLOVEN)

ArkivsakID 2016/2815

Matrikkelmyndighet			
Kommune	Lindås	Kommunenr	1263
Adresse	Felles Postmottak, Kvernhusmyrane	Postnr	5914
		Poststed	ISDALSTØ

Eiendom				
Eiendommens adresse	Risøyvegen 110 5955 LINDÅS	Gnr.	Bnr.	Festenr.
		81	1	0
				Seksj. nr.
				0
Registrert eier (grunneier)	Risøy Bent			
Registrert fester				

Oppmålingsforretning			
Forretningen avholdt	Dato	Kl.	Sted
	17. november 2016	10:00	Lindås Rådhus
Tiltakstype PBL § 20-1, m og ML	Oppretting av ny grunneiendom		Iverks. dato (søknad B/C)
			16.11.2016
Rekvirent	Risøy Utvikling As		Rekv. dato
			15.11.2016

Habilitet	
Landmålerens navn	Einar Rydland
	Tif. nr.
<input type="checkbox"/> Landmåleren orienterte partene om det forelå forhold av personlig eller økonomisk art som kunne tilsi inhabilitet	
Har partene merknader/innsigelser til gjennomføring av forretningen? <input type="checkbox"/> Nei <input type="checkbox"/> Ja (jf. vedlegg)	

Varsling om oppmøte	
<input type="checkbox"/> Varselet om oppmålingsforretning inneholder en liste over personer som er varslet, deres partstilling (rolle), varslingsdato og varslingsmåte. Under forretningen ble alle oppfordret til å bekrefte sitt fremmøte ved underskrift på listen og fremvisning av legitimasjon (jf. vedlegg)	
Ev. merknader til varsling	

Saksdokumenter - bakgrunn for forretningen		
<input type="checkbox"/> Rekvisisjon av oppmålingsforretning og søknad om tillatelse etter PBL	Vedlegg nr. (ev. fra - til)	
<input type="checkbox"/> Varsel om oppmålingsforretning		
<input checked="" type="checkbox"/> Vedtak		
<input type="checkbox"/> Konesjonsdokumenter		
<input type="checkbox"/> Servitutter		
<input type="checkbox"/> Avtaler		
<input type="checkbox"/>		
<input type="checkbox"/>		

skisse og vedlagt kart kopi.

Frådelyng av fullenvald av Gv. 81 bu. 1.

Frådelyng er gjennomført som kontor frådelyng. Areal utgjør 28523 m².
som vist på vedlagt kart kopi av 17.11.16.

Frådelyng er godkjent og gjennomført etter utbyggingsplan av 1998
for såvidt godkjent plan for området. Parallell skal overlevert
av Risøy Høythelag.


Gv. 81/1. Bert Risøy

Gv. 81/68 ssg. Bert Risøy

Knaevik. 17.11.16

Terje Rydland

Lindås kommune

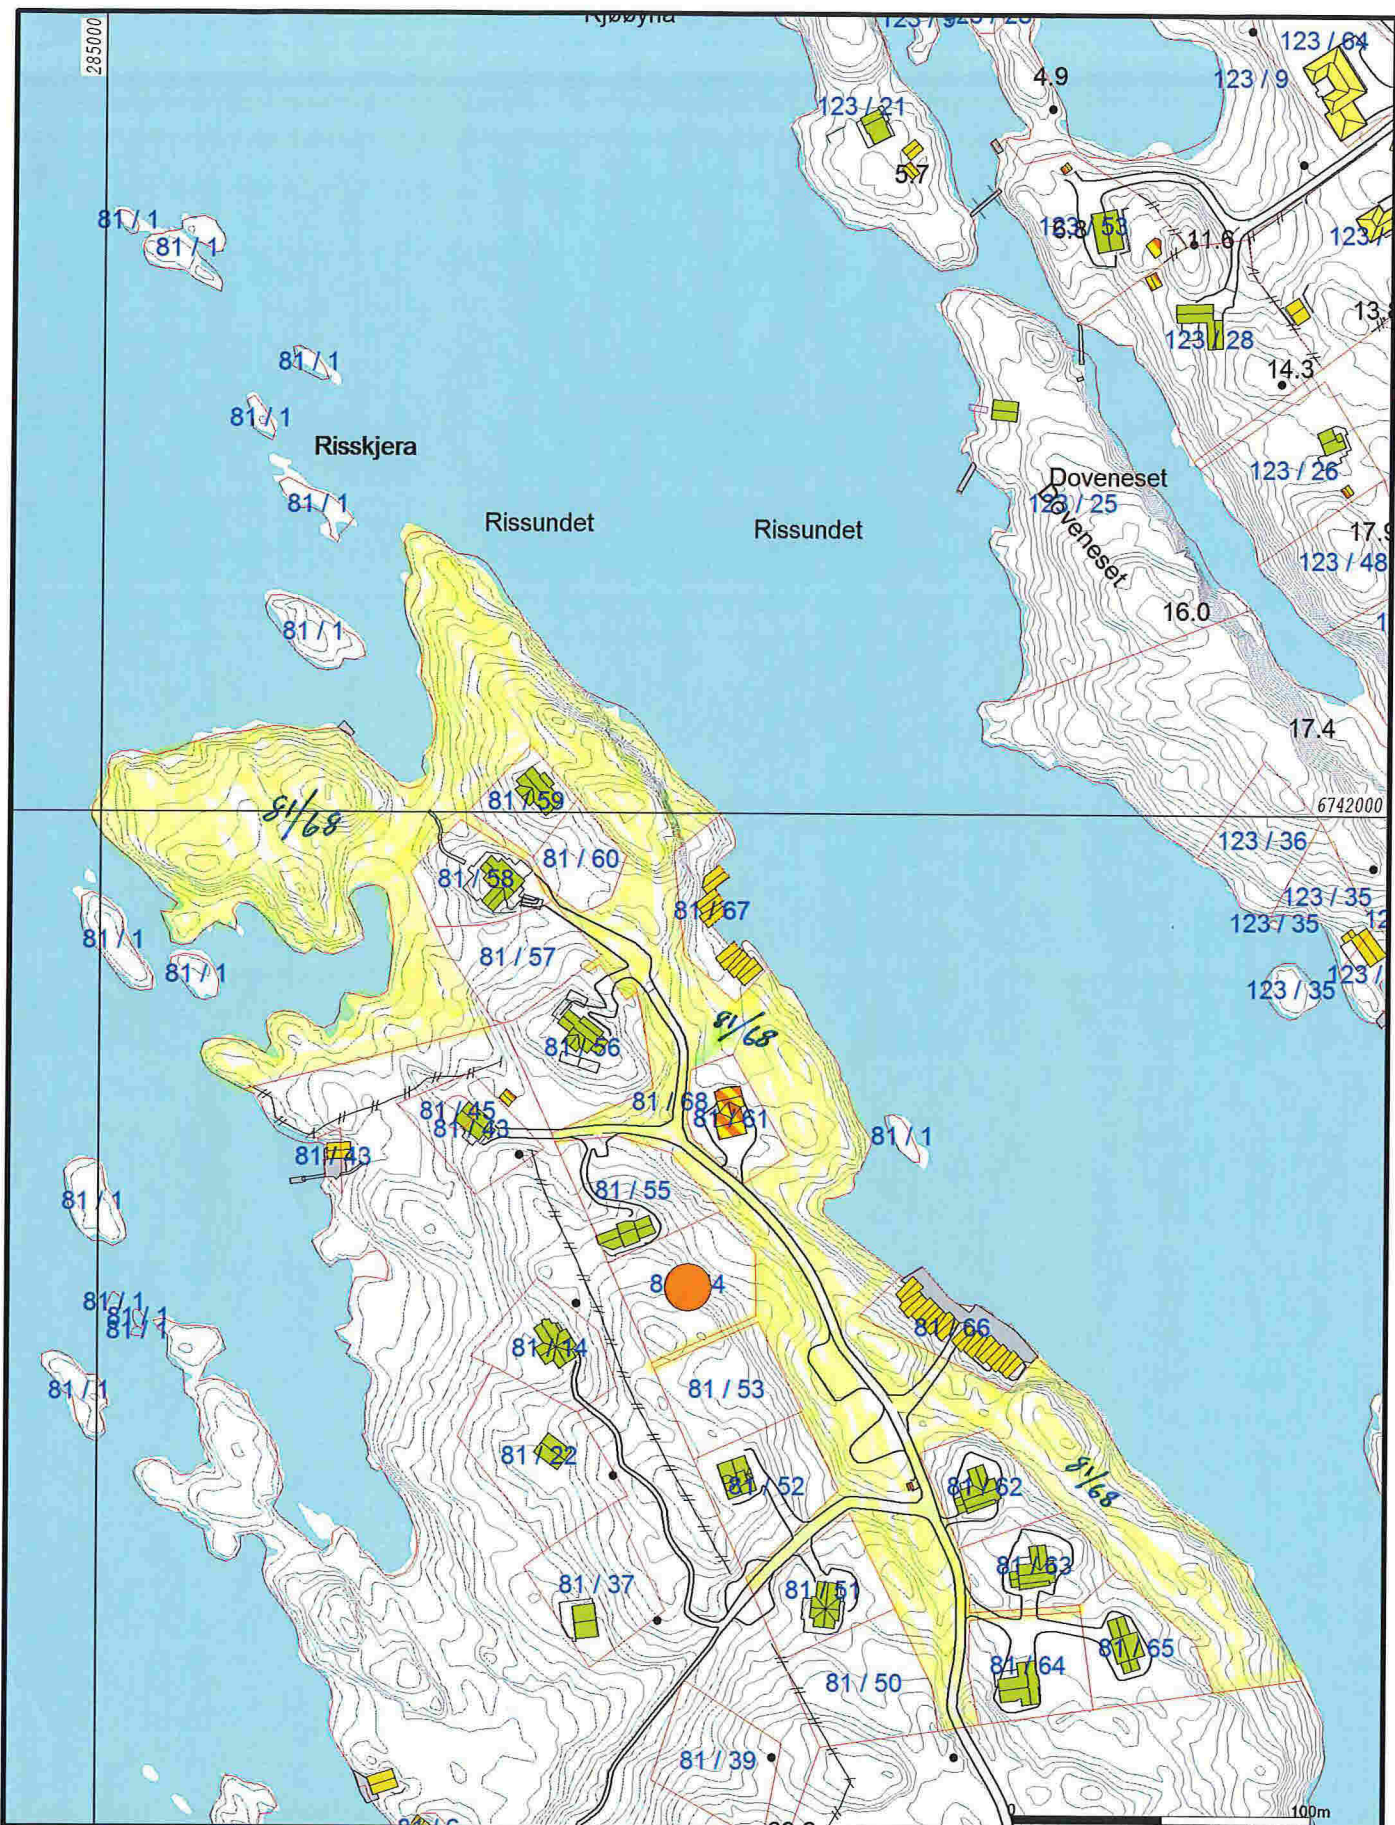

	Målte Grenser		Storre bustader
	Registrerte Grenser		Hytte/feriehus
	Udefinert grenser		Garasje/uthus
	Terrengmålte grense		Industri/lager
	Konstruert grensepunkt		Andre bygg
	Bolig		
	Bustad m/leilighet		
	Våningshus		



Lindås kommune
 Geodata avdeling
 Felles areal Risøy Hyttelag
Emilie Rydland

N

 Målestokk
 1:2500

Dato: 2016.11.17
 Sign: liei

Gnr 81 bnr 68 (28523 m2)

Beliggenhet og høyder må oppfattes som orienterende.