


s.7/15



Data fra Kartverket, Norge Digitalt og Nordnordland digitalt

Hielmås
VVS v/s
GBNR. 239/15
Etnes 78
15/11/16

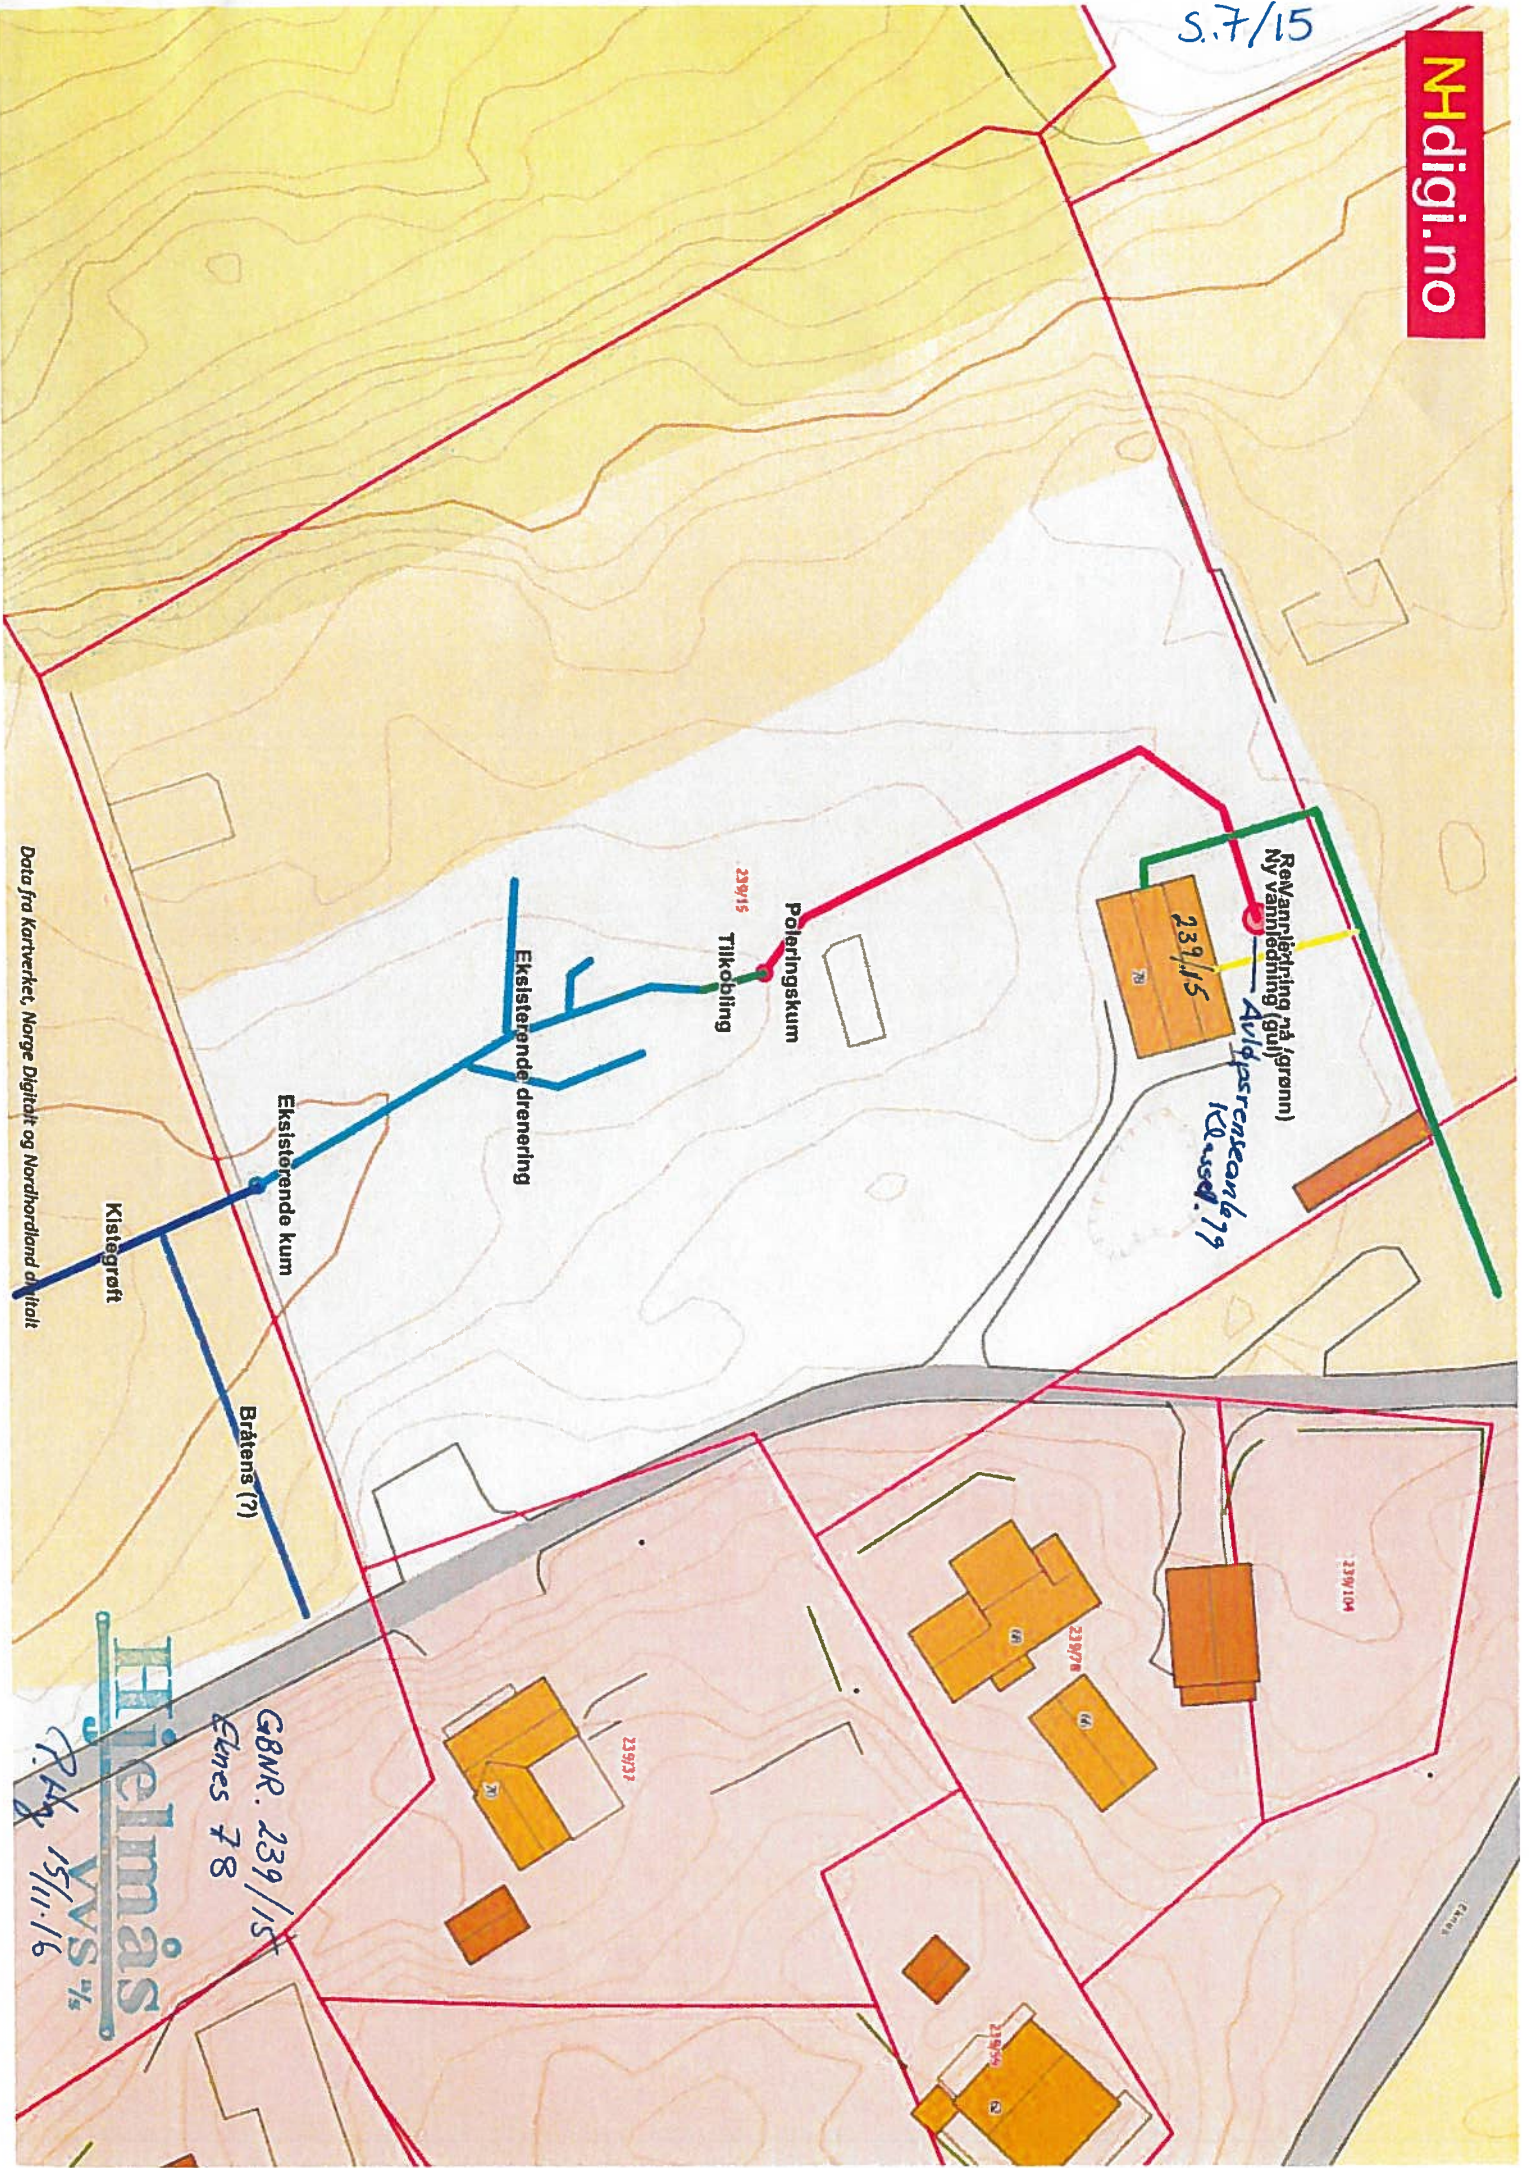

Vannledning nå (grønn)

Ny vannledning (gul)
Renseanlegg

Pøleringskum

Tilkobling

Eksisterende drenering

Eksisterende kum

Bråtens (?)

Kistegroft