



**For matrikkelenhet:**

Kommune: 1263 - LINDÅS  
Gårdsnummer: 37  
Bruksnummer: 53

Utskriftsdato/klokkeslett: 14.03.2017 kl. 07:09  
Produisert av: Einar Rydland  
Attestert av: Lindås kommune

---

**Orientering om matrikelbrev**

Matrikelbrevet er hjemlet i «Lov om eigedomsregistrering» (matrikellova) av 17. juni 2005. Etter definisjonen i matrikellovens § 3 d) er matrikelbrevet en attestert utskrift av matrikkelen som viser alle registrerte opplysninger om en matrikkelenhet ved oppgitt dato.

**Om fullstendighet og nøyaktighet i matrikelbrevet**

Matrikkelen ble etablert ved konvertering av data fra tidligere registre. Det kan variere hvor gode disse dataene er med hensyn på fullstendighet og nøyaktighet. I enkelte tilfeller kan grensepunkt og grenselinjer mangle helt eller delvis eller være feil registrert. Det kan også være feil og mangler ved registrert bygnings- og adresseinformasjon. Fullstendighet og stedfestingsnøyaktighet er generelt bedre innenfor enn utenfor tettbygd strøk. Vær oppmerksom på at for mange matrikkelenheter og bygg hefter usikkerhet ved arealet som oppgis.

For utfyllende informasjon: [www.kartverket.no/matrikelbrev](http://www.kartverket.no/matrikelbrev)

## Matrikkelenhet

Matrikkelenhetstype: Grunneiendom  
Bruksnavn: MYKING  
Etableringsdato: 18.08.1983  
Skyld: 0  
Er tinglyst: Ja  
Har festegrunner: Nei  
Er seksjonert: Nei

## Arealrapport

Tekst	Areal (m2)	Kommentar
Beregna areal for 37 / 53	1 075,3	

## Eierforhold

### Tinglyste eierforhold


Rolle	Status	Føds.d./org.nr	Navn	Bruksenhet	Adresse	Andel
Hjemmelshaver		271036	FIMLAND KARI ELLINOR		SKAUVEGEN 4 5957 MYKING	1 / 1

## Forretninger

Forretningstype	Årsak til feilretting	Tinglysingsstatus	Tinglysingsstatusdato	Forretningsdato	Matrikkelføringsdato	Signatur
Annen forretningstype				13.03.2017	13.03.2017	1263rye
				Rolle	Matrikkelenhet	Arealendring
				Avgiver	1263 - 37/53	0
Avtale om eksisterende grense				13.03.2017	13.03.2017	1263rye
Annen forretningstype				20.06.2013	20.06.2013	1263rye
Annen forretningstype				31.05.2013	31.05.2013	1263rye
Annen forretningstype				31.05.2013	31.05.2013	1263rye
Annen forretningstype				31.05.2013	31.05.2013	1263rye
Kart- og delingsforretning				18.08.1983		
				Rolle	Matrikkelenhet	Arealendring
				Avgiver	1263 - 37/5	-1 500
				Mottaker	1263 - 37/53	1 500


# Oversiktskart for 37 / 53

Målestokk 1:1 000  
EUREF89 UTM Sone 32

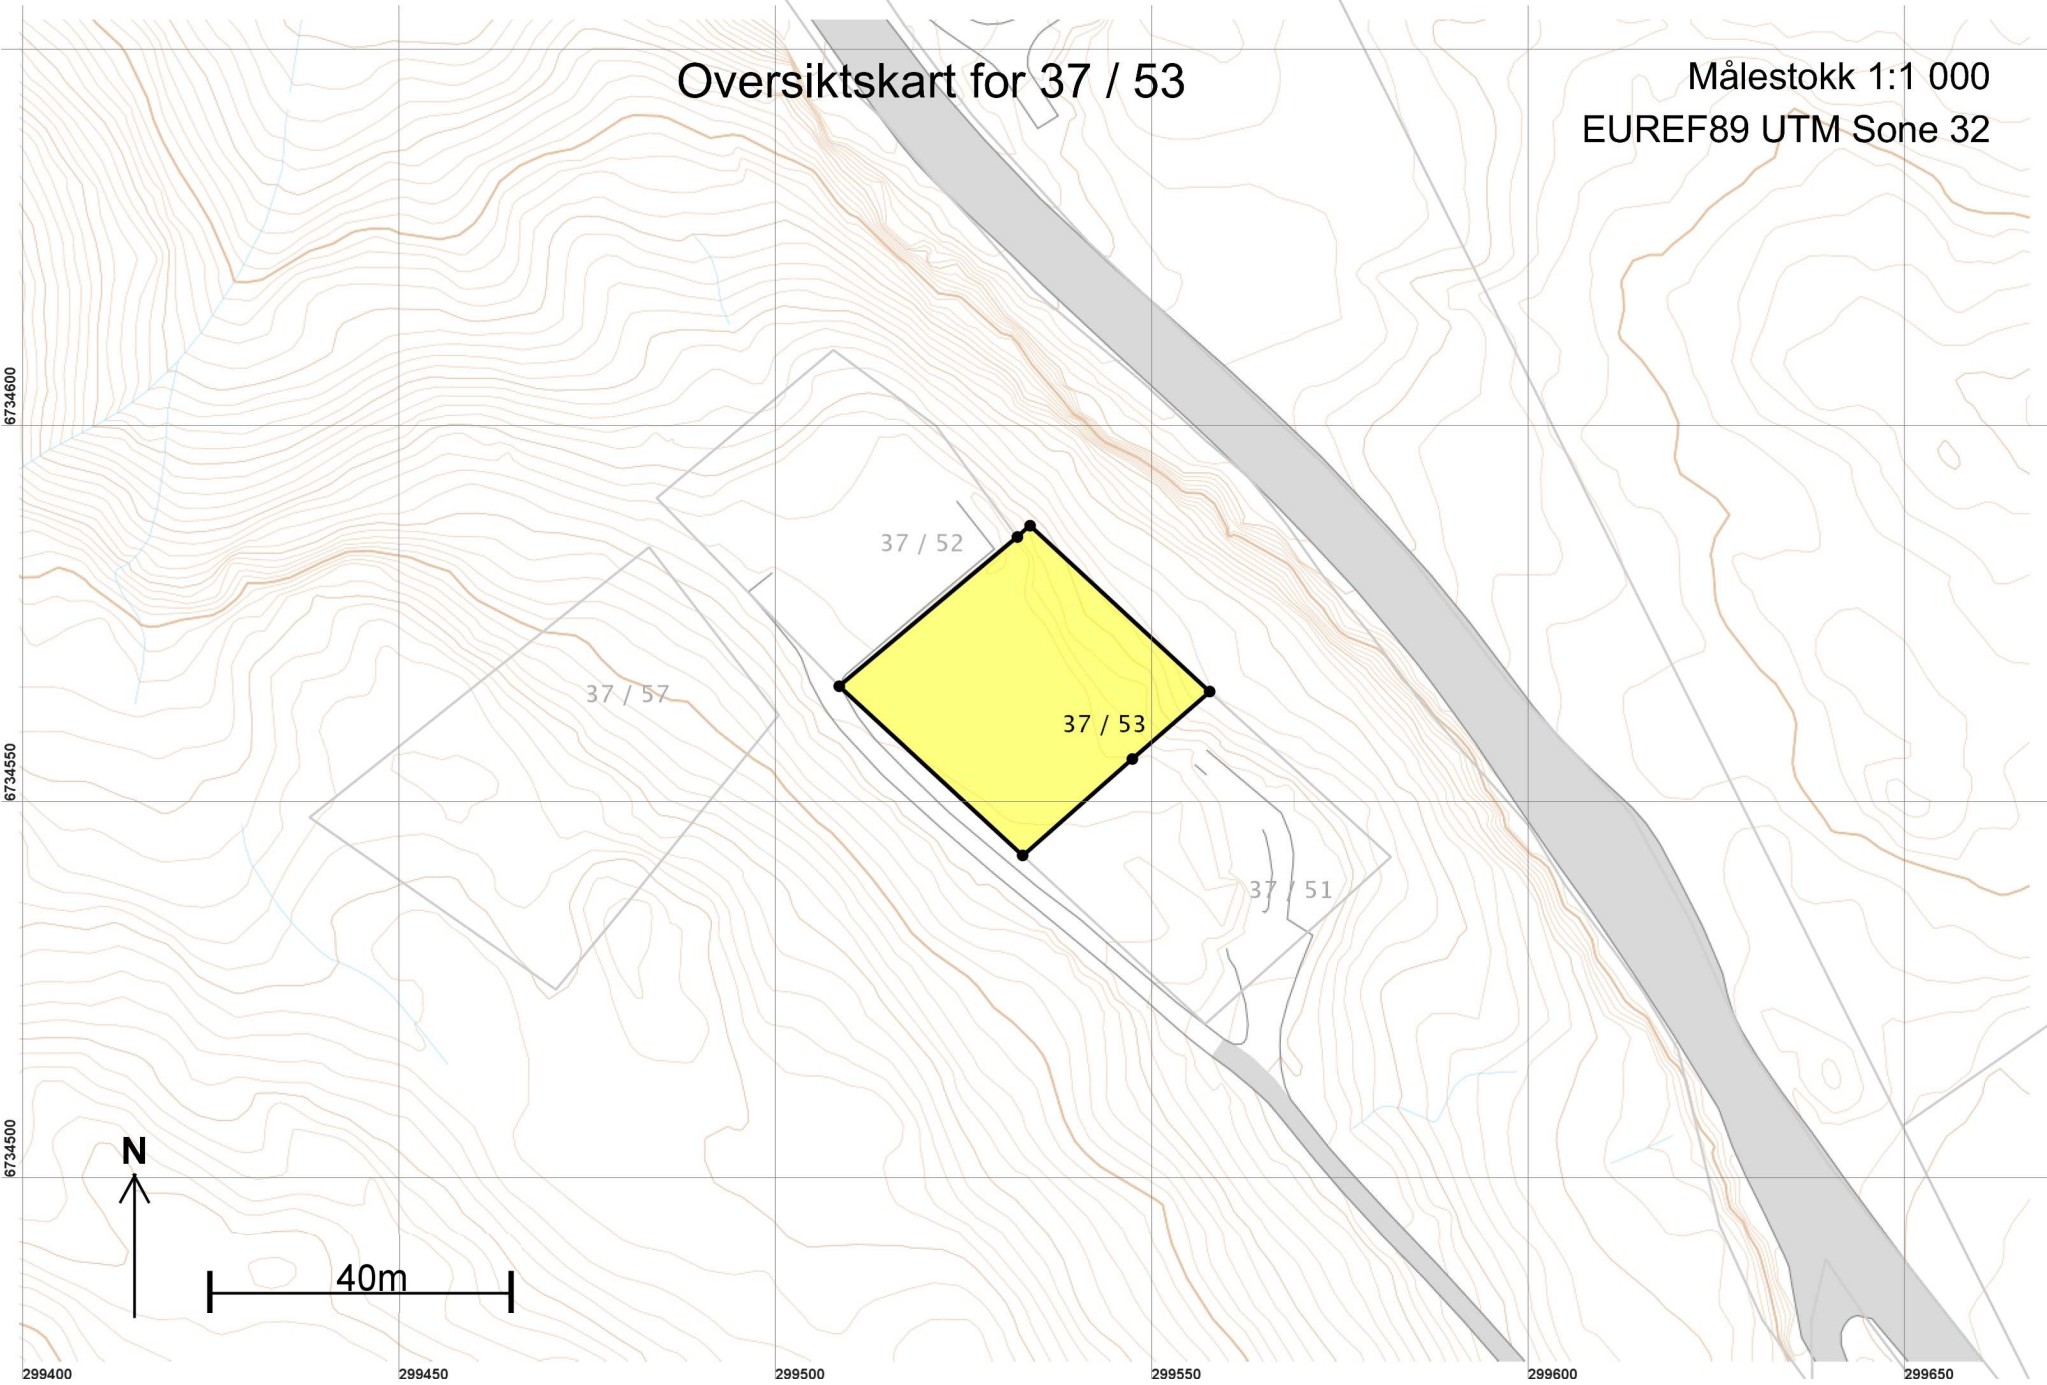

Teig 1 (Hovedteig)  
37 / 53

Målestokk 1:500  
EUREF89 UTM Sone 32

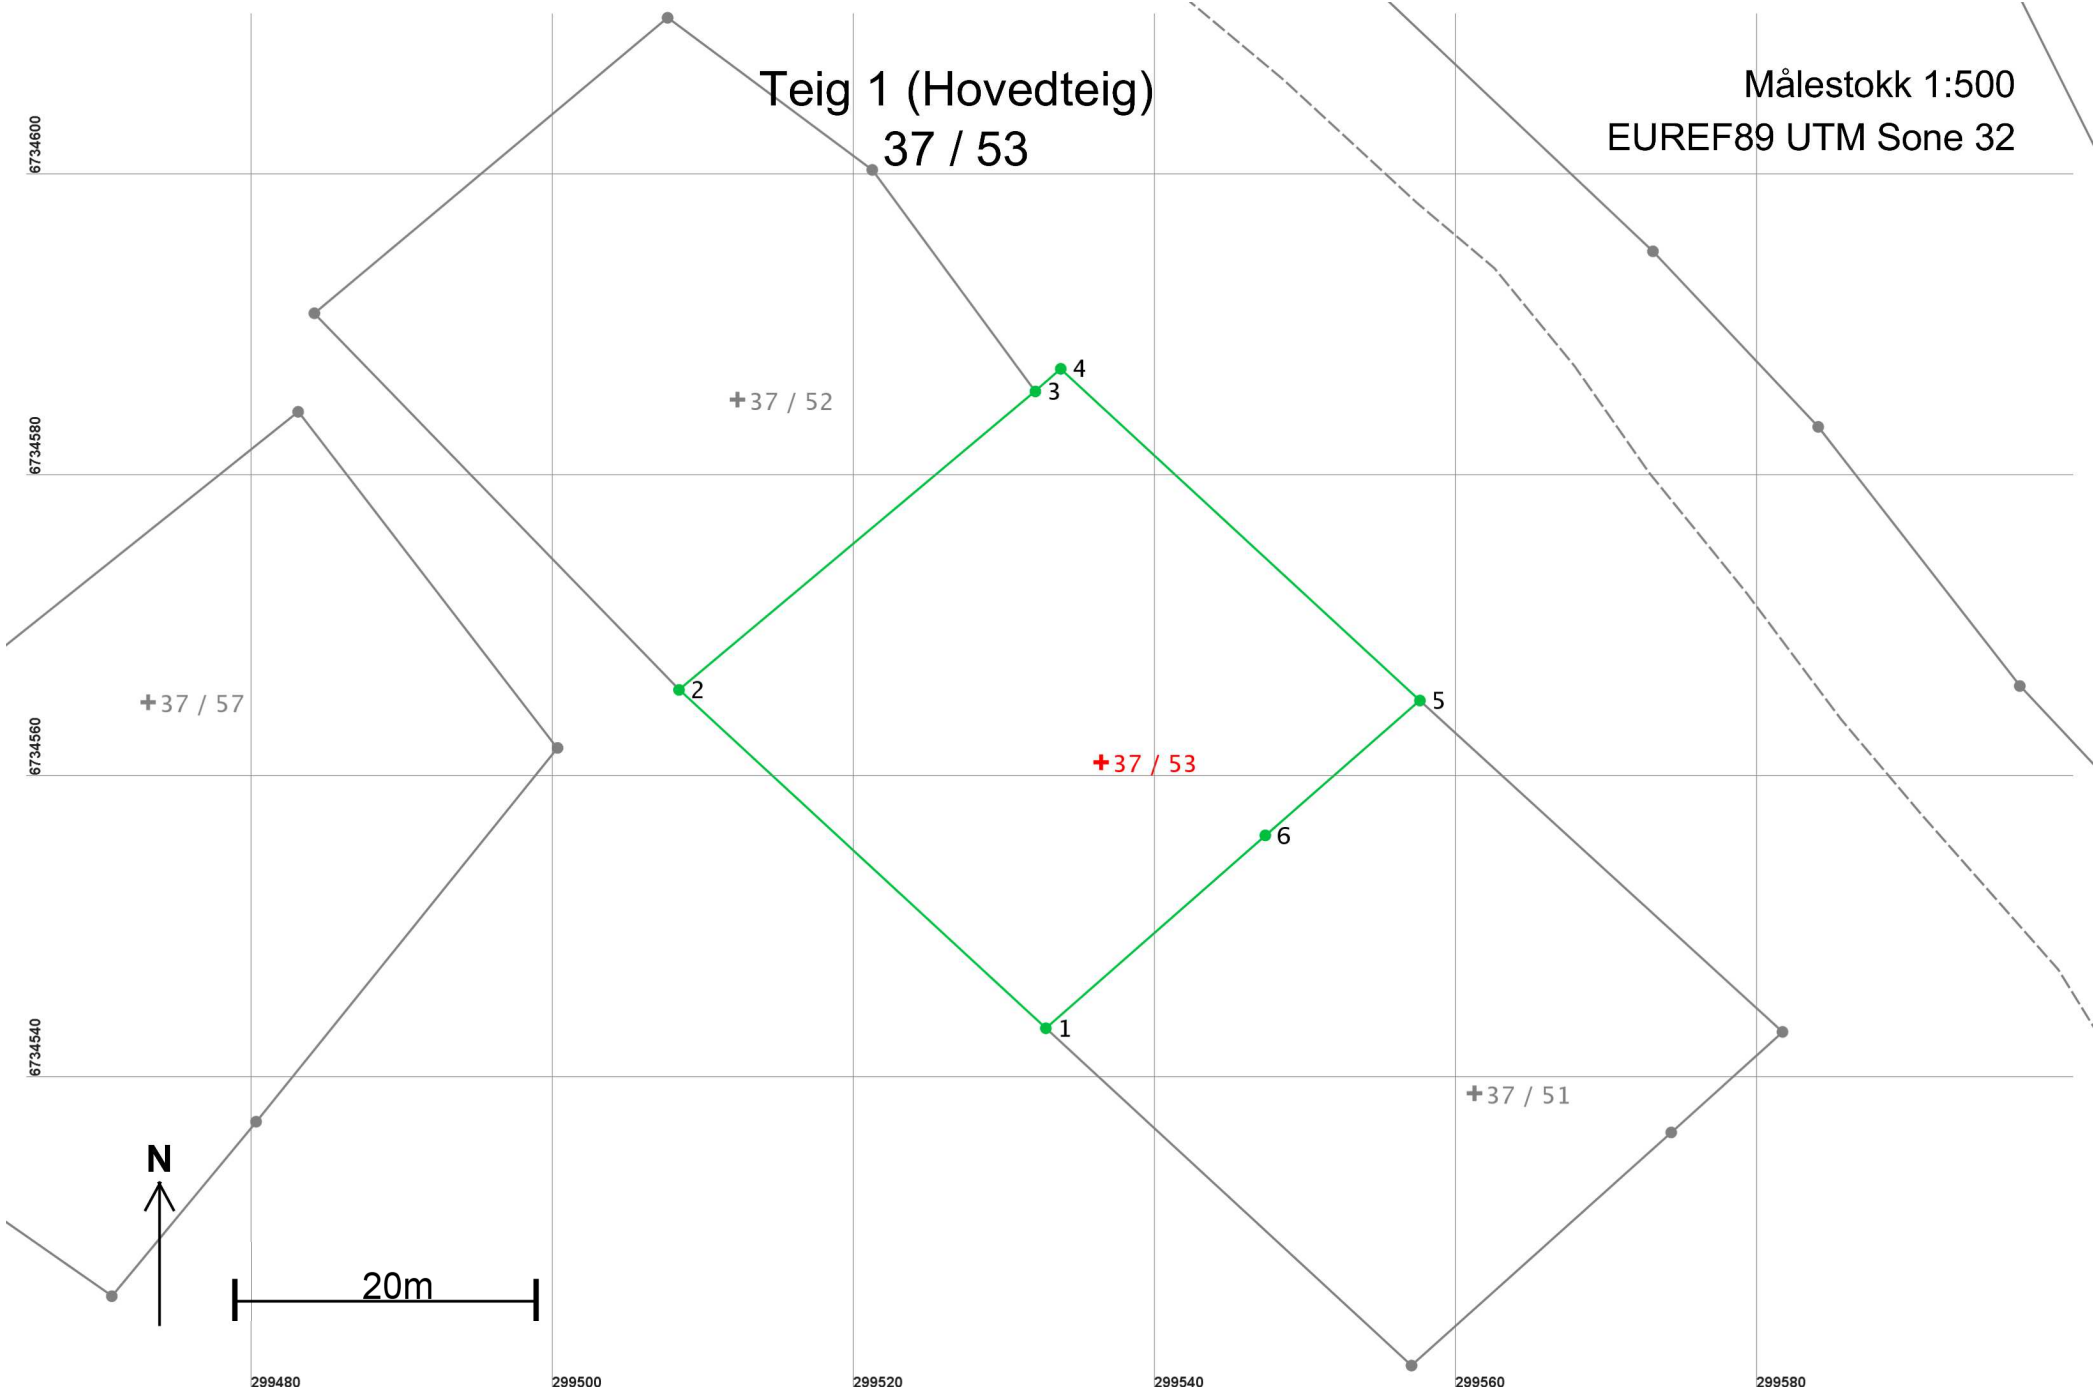

## Areal og koordinater

Areal: 1 075,3

Arealmerknad:

Representasjonspunkt: Koordinatsystem: EUREF89 UTM Sone 32

Nord: 6734561

Øst: 299536

### Grensepunkt / Grenselinje

### Ytre avgrensing

Løpenr	Nord	Øst	Grensemerke nedsatt i / Lengde	Grensepunkttype / Hjelpelinjetype	Målemetode	Nøyaktighet	Radius
1	6734543,69	299532,76	Jordfast stein 33,13	Offentlig godkjent grensemerke Ikke hjelpelinje	96 GPS kinematisk (Real time kinematic)	13 14	
2	6734566,16	299508,41	Annen terrengdetalj 30,86	Offentlig godkjent grensemerke Ikke hjelpelinje	96 GPS kinematisk (Real time kinematic)	13 14	
3	6734585,97	299532,07	Fjell Kors 2,26	Offentlig godkjent grensemerke Ikke hjelpelinje	96 GPS kinematisk (Real time kinematic)	13 14	
4	6734587,48	299533,75	Fjell 32,45	Offentlig godkjent grensemerke Ikke hjelpelinje	96 GPS kinematisk (Real time kinematic)	13 14	
5	6734565,45	299557,58	Jord 13,61	Offentlig godkjent grensemerke Ikke hjelpelinje	96 GPS kinematisk (Real time kinematic)	13 14	
6	6734556,49	299547,33	Jord 19,39	Offentlig godkjent grensemerke Ikke hjelpelinje	96 GPS kinematisk (Real time kinematic)	13 14	