


D-1

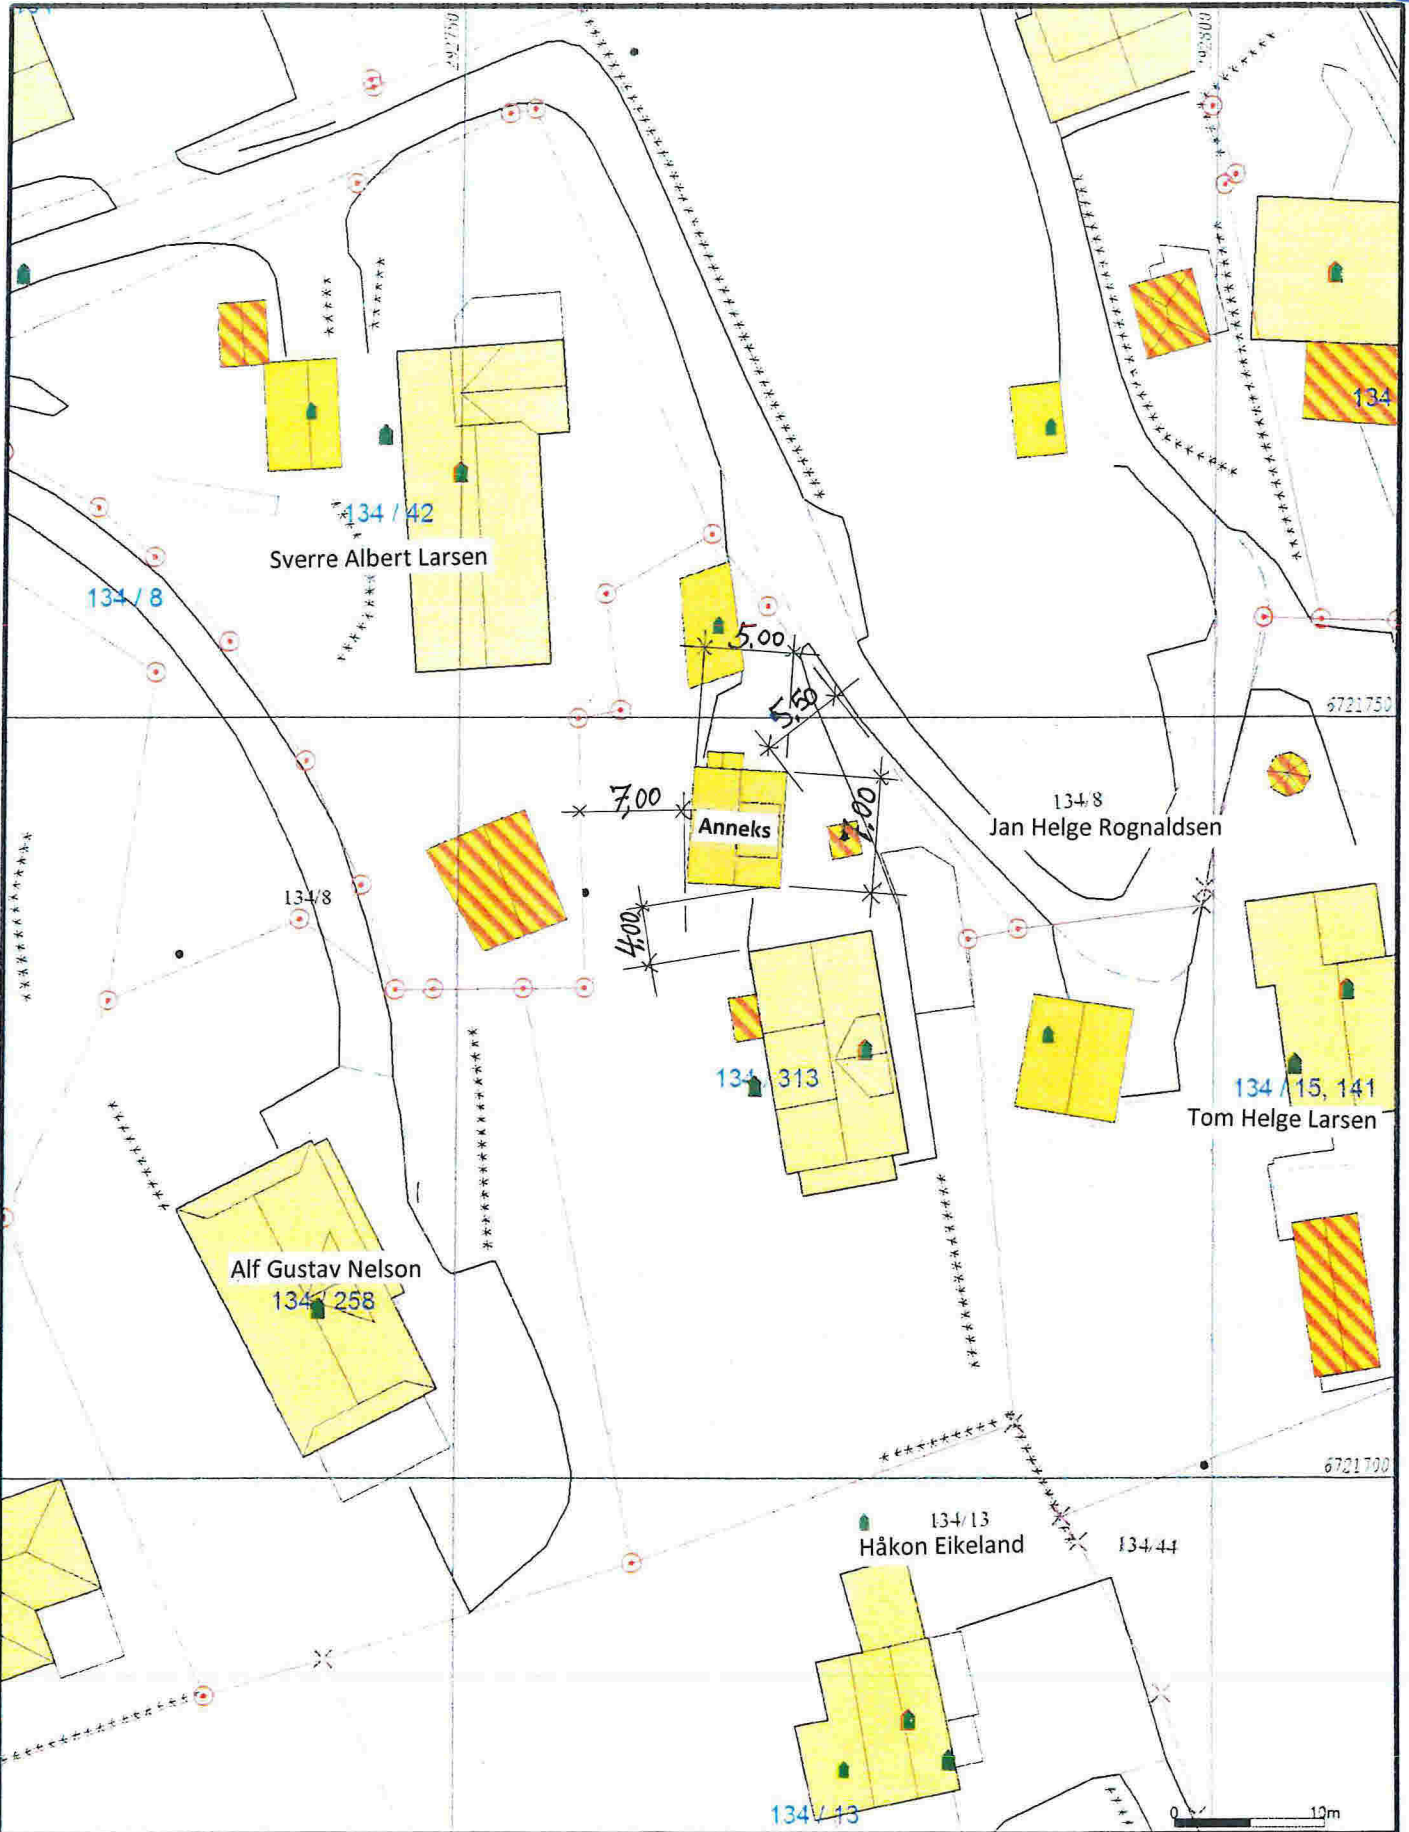

OK!

	Målte Grenser		Storre bustader
	Registrerte Grenser		Hytte/feriebustad
	Udefinerte grenser		Garasje/uthus
	Terrengmålte grenser		Industri/lager
	Konstruert grensepunkt		Andre bygg
	Bolig		
	Bustad til leilighet		
	Vanningshus		

Beligggenhet og høyer må opfattes som orienterende



Lindås kommune  
Geodata avdeling  
Brukkart.



Dato: 2017.03.12  
Blatt: 18

G.nr. 134, b.nr. 313.

Målestokk  
1:500