

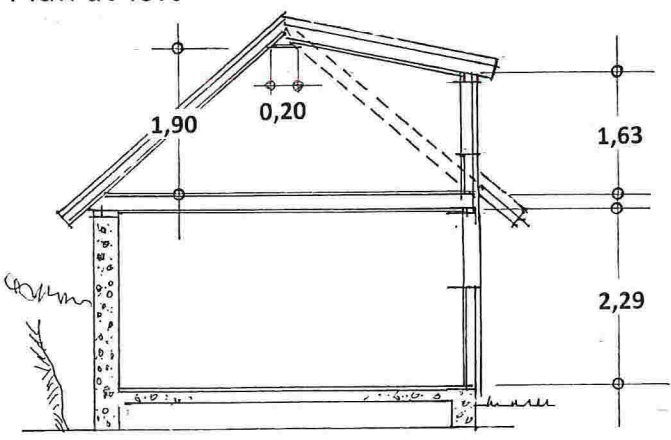



Plan av loft

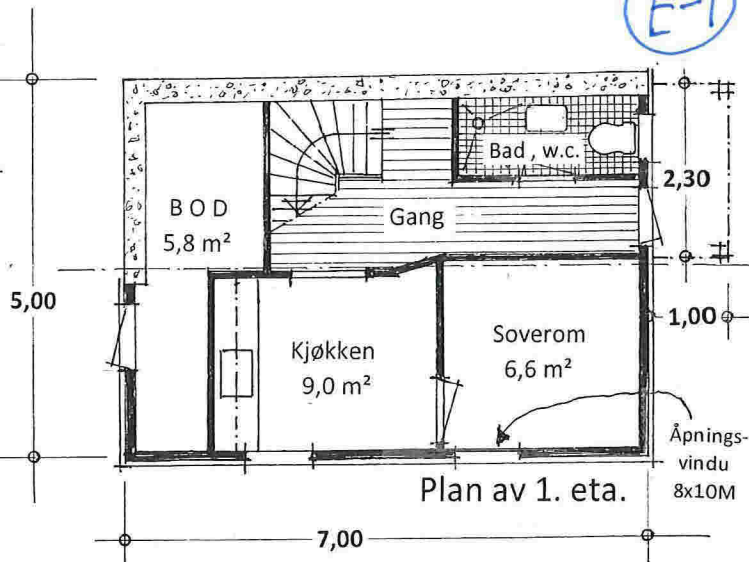


Snitt

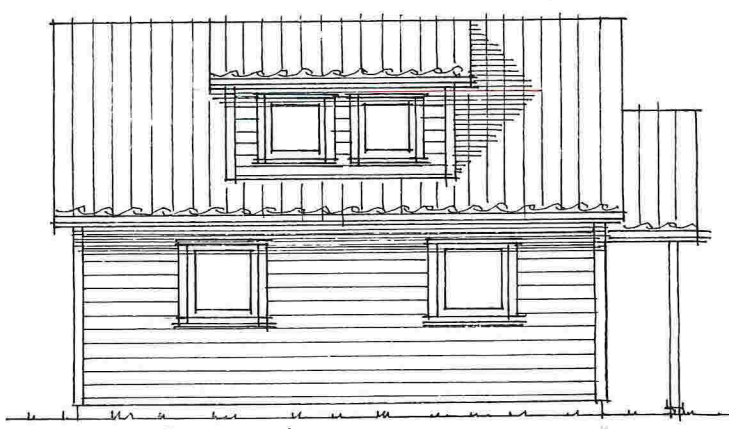

Fasade mot Øst

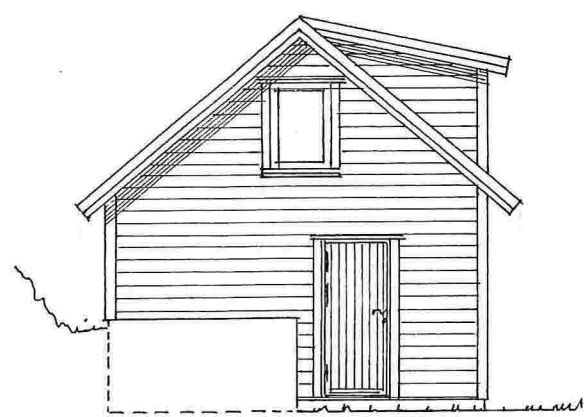

Fasade mot Syd

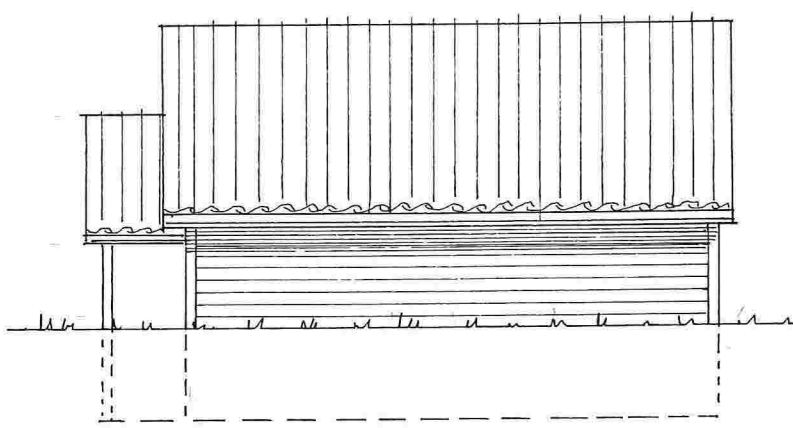

Fasade mot Vest



Fasade mot Nord

Anneks på gnr. 134 , bnr. 313 i Lindås kommune
Planer , Snitt . og Fasader i Mål = 1 : 100

Seim , 02. 03, 2017 , Oppmålt – og tegnet av Arkitekt Knut Willie Jacobsen