



E-1

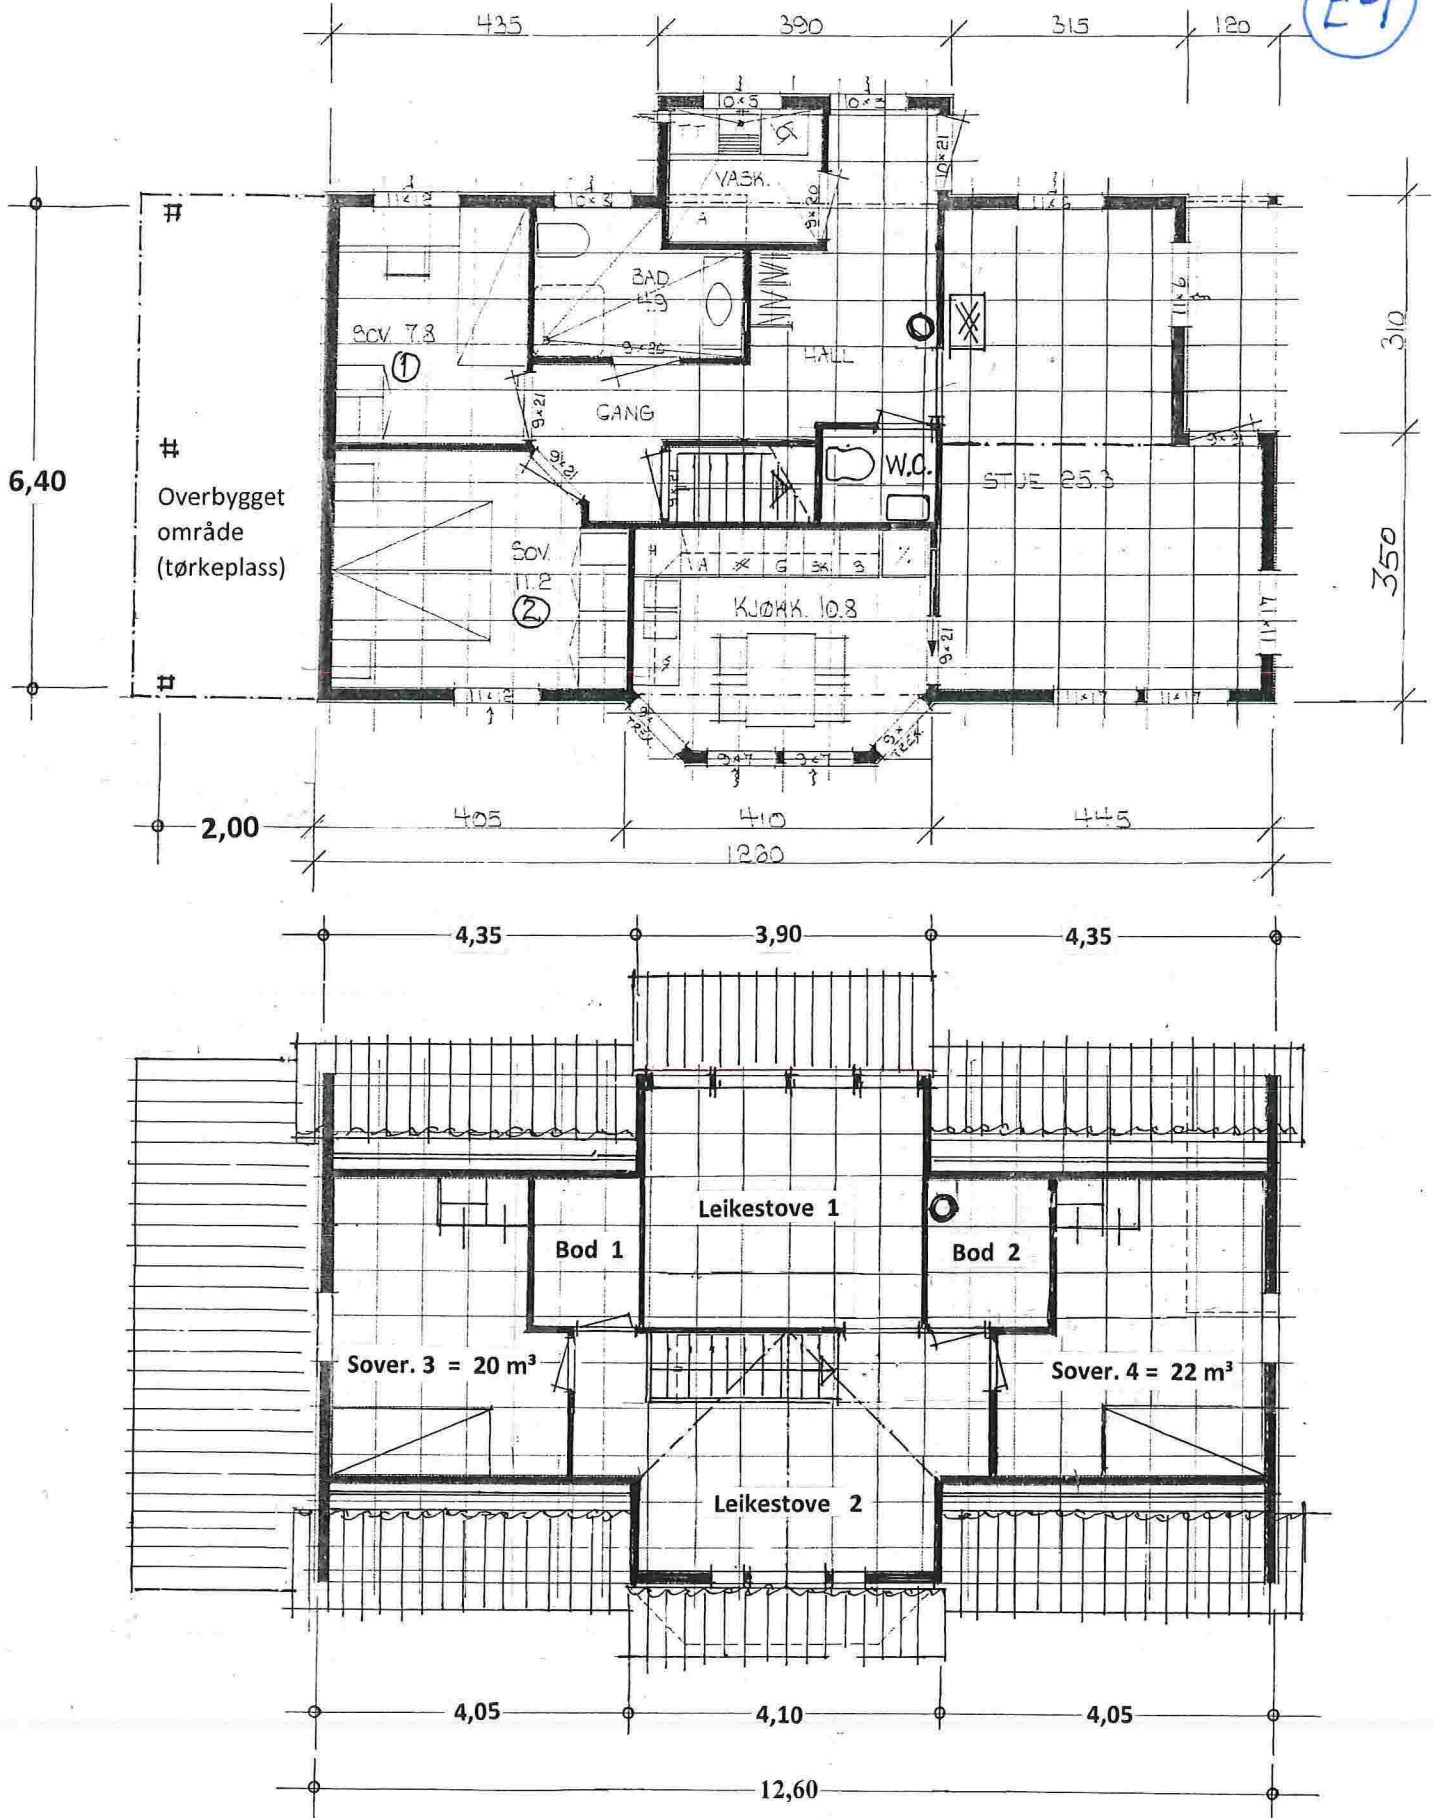


Etasje – og Loftsplan av bustad på gnr. 134, bnr. 313 i Lindås kommune
Mål = 1 : 100

Seim , 02. 03. 2017 , Oppmålt - og rettet av Arkitekt Knut Willie Jacobsen

E-2

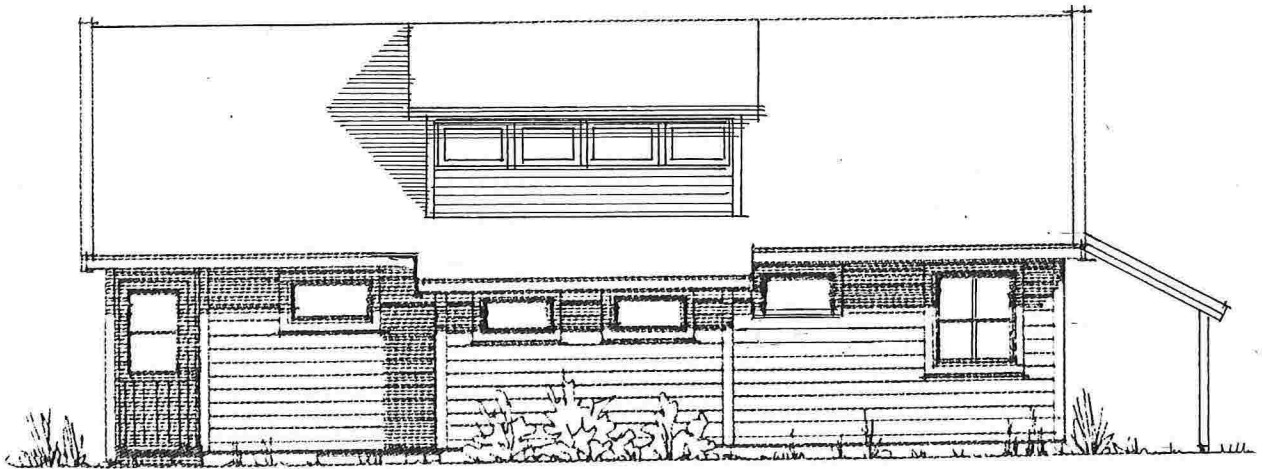

Fasade mot VEST

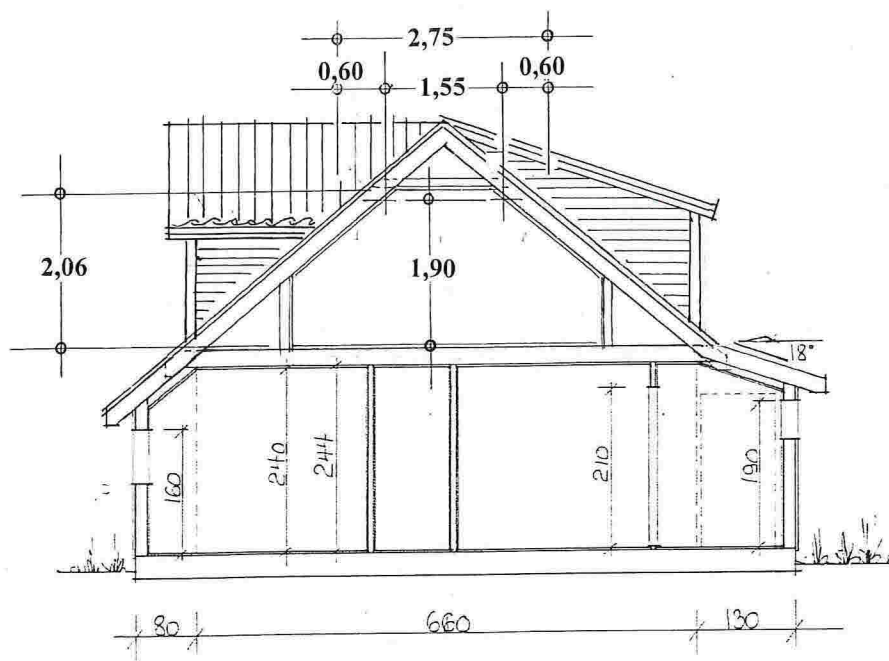

Fasade og Snitt av bustad på gnr. 134, bnr. 313 i Lindås kommune
Mål = 1 : 100


Seim, 02. 03. 2017, Oppmålt - og rettet av Arkitekt Knut Willie Jacobsen

02


E-3



Fasade mot ØST

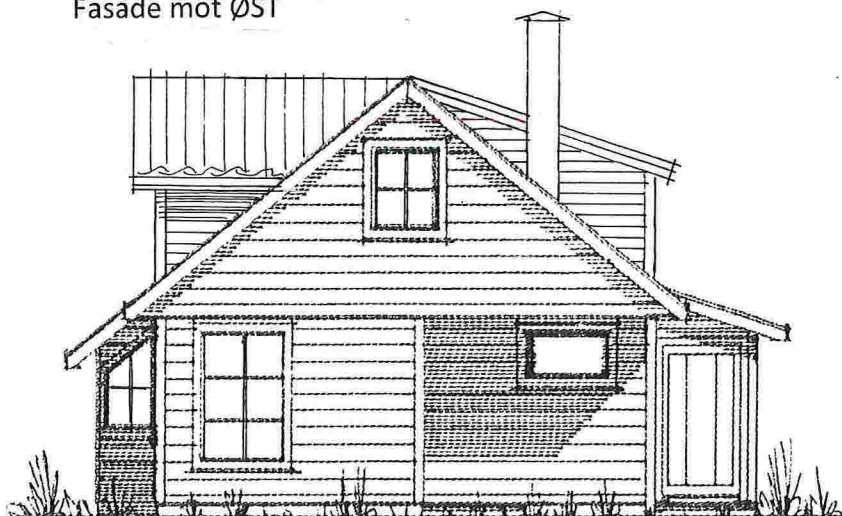

Fasade mot NORD,

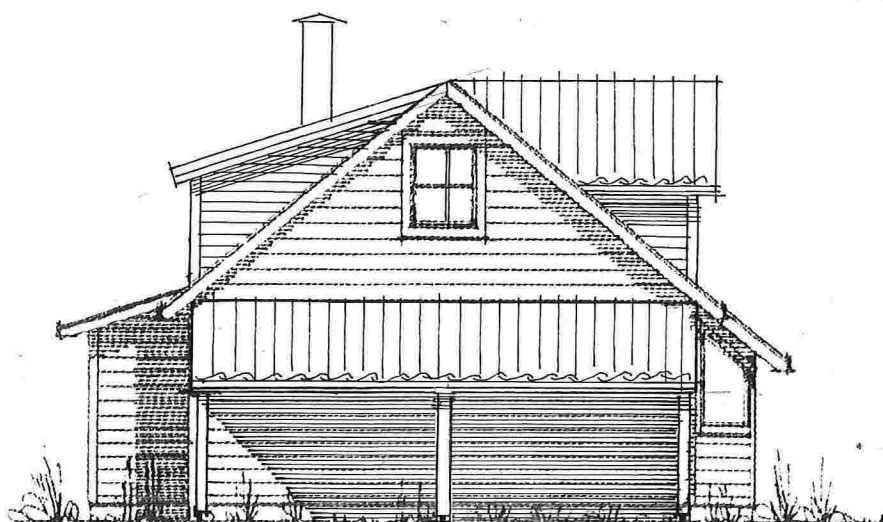

, Fasade mot SYD

Fasader av bustad på gnr. 134, bnr. 313 i Lindås kommune
Mål = 1 : 100

Seim, 02. 03. 2017, Oppmålt - og rettet av Arkitekt Knut Willie Jacobsen