


2 3d View 7

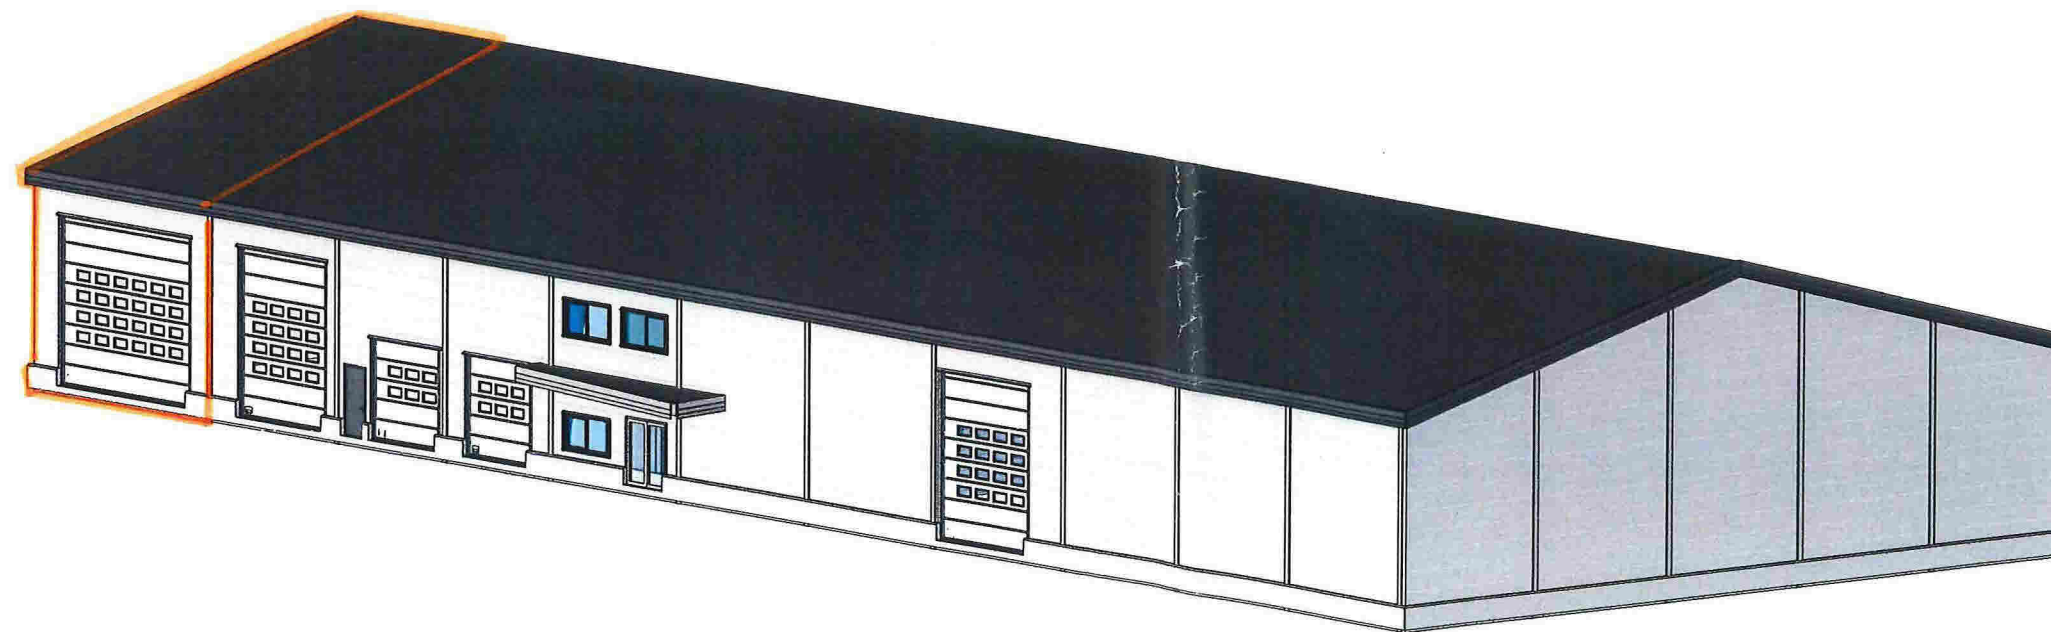

1 Perspektiv


*ikke i målstock*

Tegning opprettet		12.11.2012
Revisjons dato		
Nr	Dato	Beskrivelse
1		utvidelse


**Helgesen Tekniske-bygg as**  
 Veitstund  
 5231 Valestrandfossen  
 TF. 5619 3400  
 Faks. 5619 3401

<b>Dekkhuset AS</b>	
E1	
Eksisterende bygg	
Tegnings navn	
<b>Perspektiver m utvidelse</b>	
Tegnings nummer	Prosjekt nummer
A-103	2097
Prosjekt dato	
26.03.2014	
Tegnet av	
JAB	
Kontrollert av	
Checker	
Bruksområde	
<b>Forslagstegning</b>	
Scale	
-ISO A1	

©Tegninger tilhører Helgesen Tekniske-bygg AS. Kopiering og annen mangfoldiggjørelse er forbudt.™

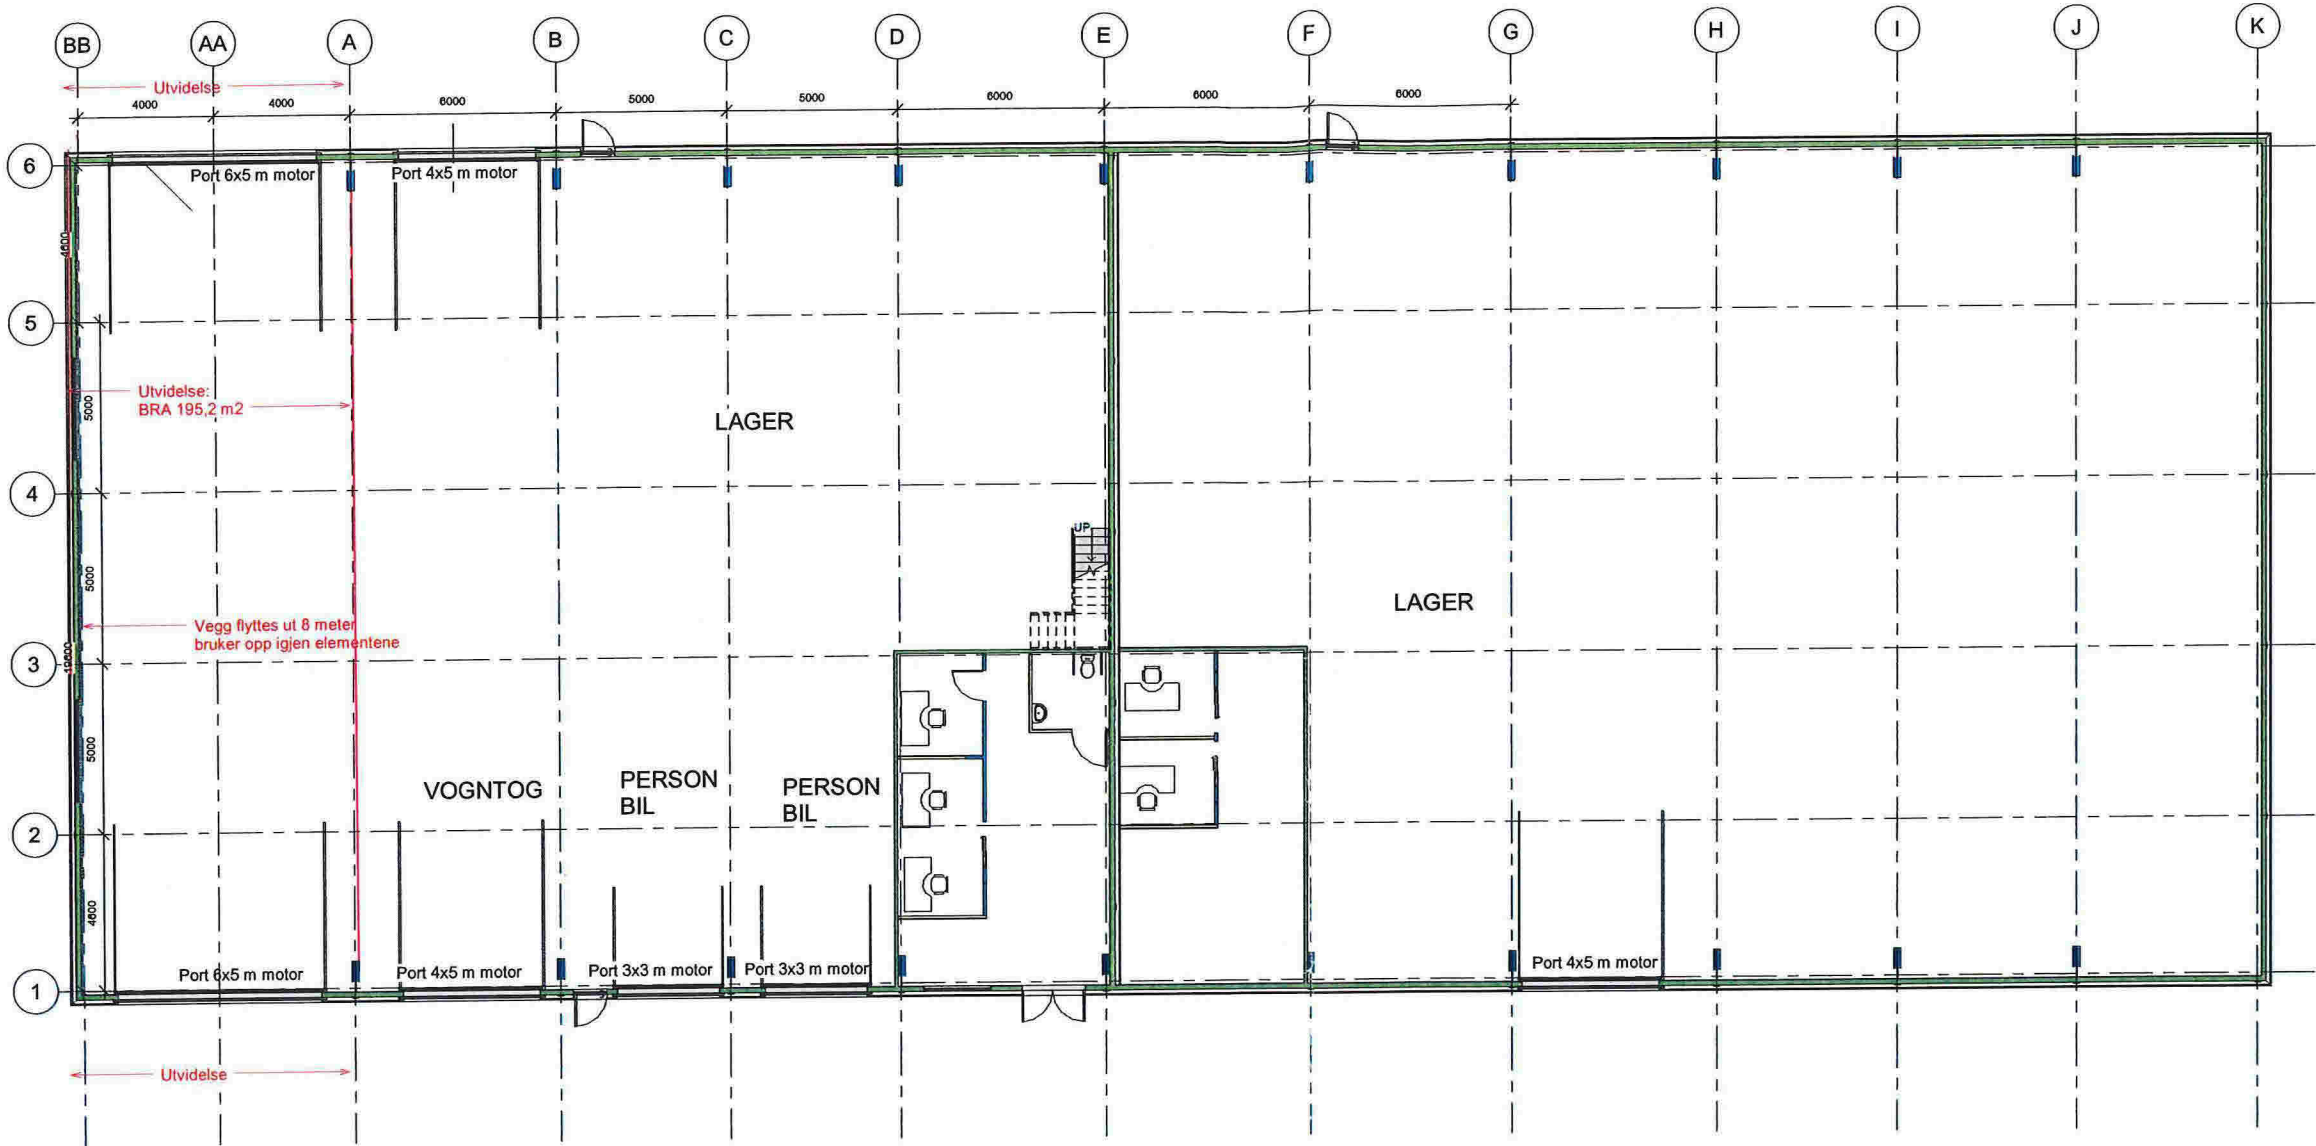

1 1.etg  
1 : 100

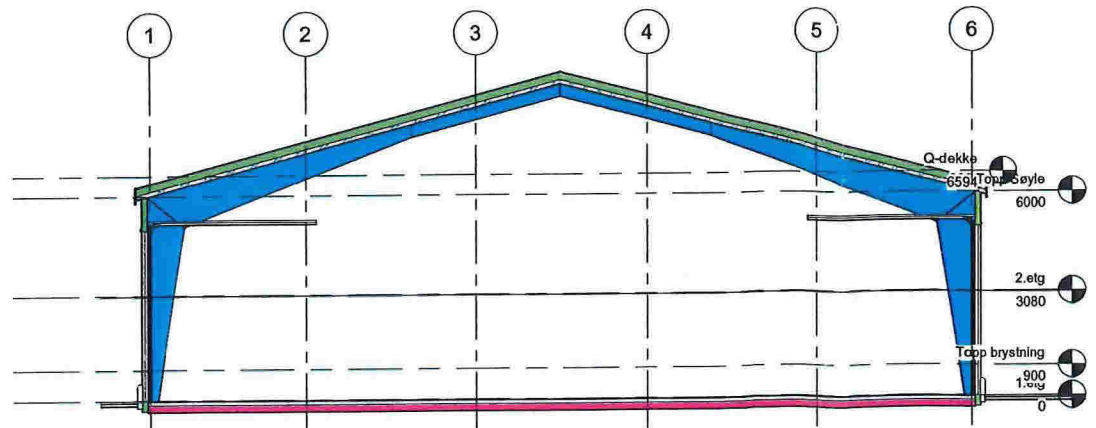

3 Snitt  
1 : 100

*illustrasjon ikke i målestokk*

Tegning opprettet	24.10.2012
Kvalitetskontroll	
Nr	Dato
	Beskrivelse
<input checked="" type="checkbox"/> utvidelse	

**Helgesen Tekniske-bygg as**  
 Vækestrand  
 5281 Vækestrandfossen  
 Tlf. 5610 3400  
 Faks. 5610 3401

<b>Dekket AS</b>	
E2	
Eksisterende bygg	
Tegning og snitt m utvidelse	
Tegningsnummer	Prosjekt nummer
A-101	2097
Prosjekt dato	
26.03.2014	
Tegnet av	
JAB	
Kontrollert av	
Checker	
Bruksområde	
Forslagstegning	
Scale	
1 : 100 -ISO A1	

©Tegninger tilhører Helgesen Tekniske-bygg AS. Kopiering og annen mangfoldiggjørelse er forbudt.™