


## IL KVERNBIT

### VARSEL OM OPPSTART ENDRING AV REGULERINGSPLAN

Ein varslar oppstart av planarbeid i samsvar med pbl. §§ 12-8 og 12-14 for  
**Fossemyra idrettsanlegg gbnr. 24/58 m.fl., PlanId 1256 2000 0301**

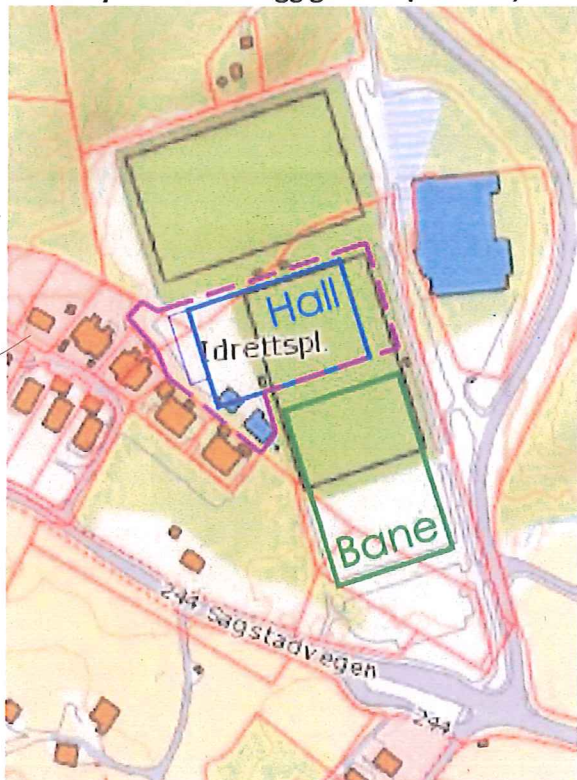

IL Kvernbit ønskjer å byggje ein fotballhall med yttermål 80 x 50 m på Fossemmyra. Høgda vert om lag 13,3 m. Tiltaket krev ei formålsendring frå Friområde for idrettsbaner til Idrettsanlegg, fotballhall.

Det tas sikte på at planarbeidet kan handsamas som ei mindre reguleringsendring, jf. pbl. § 12-4. Tilbakemelding gjennom varsling vil avgjere dette. Naboar og aktuelle grunneigarar er varsla direkte.


For meir informasjon og eventuelle merknader rettes skriftleg innan 22.04.2017 til:

**IL KVERNBIT**

**Fosseskarvegen 4**

**5918 FRKHAUG**

**e-post: adm.kons@kvernbit.no**

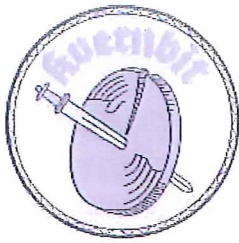

# il. kvernbit

Fosseskarvegen 4, 5918 Frekhaug

Org.nr: 983 633 765

www.kvernbit.no

## nabovarsel / orientering

30. mars 2017

til

### Naboar

KVAMME TONE ELISABET  
HELGESEN GEIR CHRISTIAN  
BJØRNEVOLL RENATE HINDENES RITA  
BREKKHUS LIV EKSE  
HÅVIK GEIR  
LANDE KIRSTI NYHEIM  
HOLM JAN BERTEL LIVDEN ANETTE HEGLAND  
DALE FRANK RUNE  
ENGELSEN INGER-JOHANNE  
TANGEN HELGE ERIK VALDERSNES ELISABETH  
HOVLAND GLENN-ROGER HOVLAND THERESE  
SHERROCK RICHARD SHERROCK STINA  
RØDLAND GEIR RØDLAND KARIANNE FOSSE  
MELAND AKTIV STIFTELSEN  
FOSSE LEIV JAN  
JOHANNESSEN ERIK KNAG  
HANSEN MÅLFRID

### Styresmakter og organisasjonar

HORDALAND FYLKESKOMMUNE  
STATENS VEGVESEN REGION VEST  
MELAND KOMMUNE  
Fylkesmannen i Hordaland  
BKK  
Idrettsrådet v/Bjørn T. Hesjedal  
Lindås og Meland Brannvern v/Karl Johannes Romarheim  
Meland Ungdomsråd v/Eirik Utne  
NGIR

SAGSTADVEGEN 103 A  
PAKTARMYRHAUGEN 4  
SAGSTADVEGEN 105 D  
SAGSTADVEGEN 105 C  
SAGSTADVEGEN 105 B  
SAGSTADVEGEN 105 A  
SAGSTADVEGEN 103 B  
SAGSTADVEGEN 67  
TORDENSKJOLDS GATE 34  
SAGSTADVEGEN 101 B  
SAGSTADVEGEN 101 A  
SAGSTADVEGEN 99 B  
SAGSTADVEGEN 99 A  
c/o Svein Arne Dale  
FOSSE 146  
SAGSTADVEGEN 127  
FOSSE 47

Postboks 7900  
Askedalen 4  
Postboks 79  
Kaigaten 9  
P.b. 7050

Kvernhusmyrane 20  
Postboks 79  
Lindåsvegen 1260

5918 FREKHAUG  
5918 FREKHAUG  
5918 FREKHAUG  
5918 FREKHAUG  
5918 FREKHAUG  
5918 FREKHAUG  
5918 FREKHAUG  
5918 FREKHAUG  
5918 FREKHAUG  
5031 BERGEN  
5918 FREKHAUG  
5918 FREKHAUG  
5918 FREKHAUG  
5918 FREKHAUG  
5918 FREKHAUG  
5918 FREKHAUG  
5918 FREKHAUG  
5918 FREKHAUG

5020 BERGEN  
6863 LEIKANGER  
5906 FREKHAUG  
5020 BERGEN  
5020 BERGEN

5914 ISDALSTØ  
5906 FREKHAUG  
5956 HUNDVIN


Brevpost  
Brevpost  
Brevpost  
Brevpost  
Brevpost  
Brevpost  
Brevpost  
Brevpost  
Brevpost  
Brevpost  
Brevpost  
Brevpost  
Brevpost  
Brevpost  
Brevpost  
Brevpost  
Brevpost  
Brevpost

hfk@post.hfk.no  
firmapost-vest@vegvesen.no  
postmottak@meland.kommune.no  
fmhopostmottak@fylkesmannen.no  
firmapost@bkk.no  
bjorn.t.hesjedal@gsk.com  
postmottak@lindas.kommune.no  
postmottak@meland.kommune.no  
ngir@ngir.no


## Idrettslaget Kvernbit. Fossemyra idrettsanlegg, gnr. 24 bnr. 58 m. fl. i Meland kommune.

### Fotballhall. Eventuell reguleringsendring.

Idrettslaget Kvernbit ønskjer å flytta eine fotballbana og byggja ein fotballhall med yttermål 80 x 50 m og mønehøgde 13,3 m mellom banene, vis a vis eksisterande idrettsbygg.

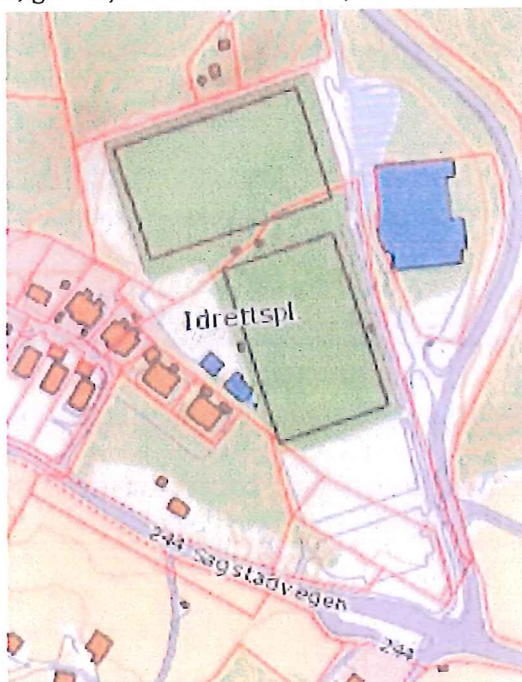


Eksisterande situasjon

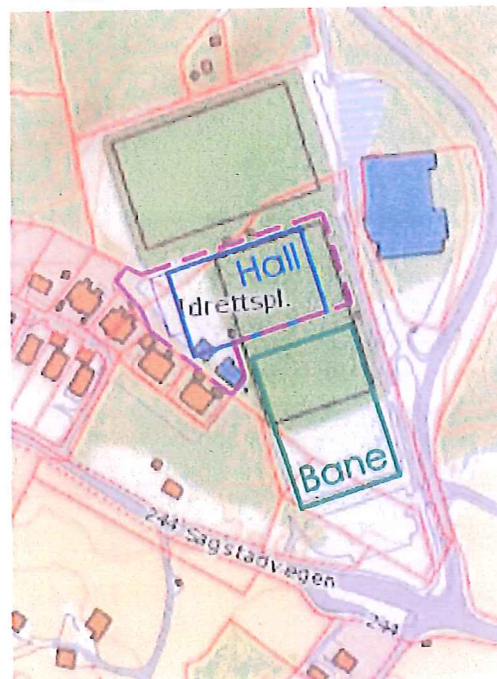


Flytta bane, og ny fotballhall




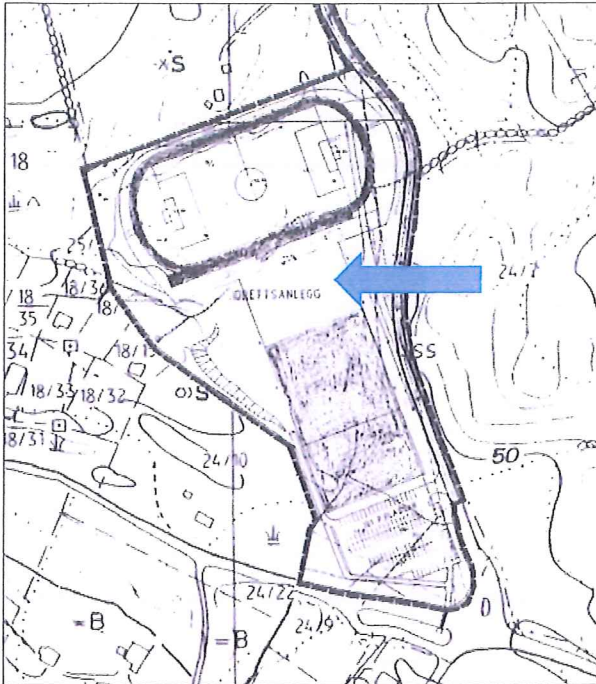

Regulering før 2000

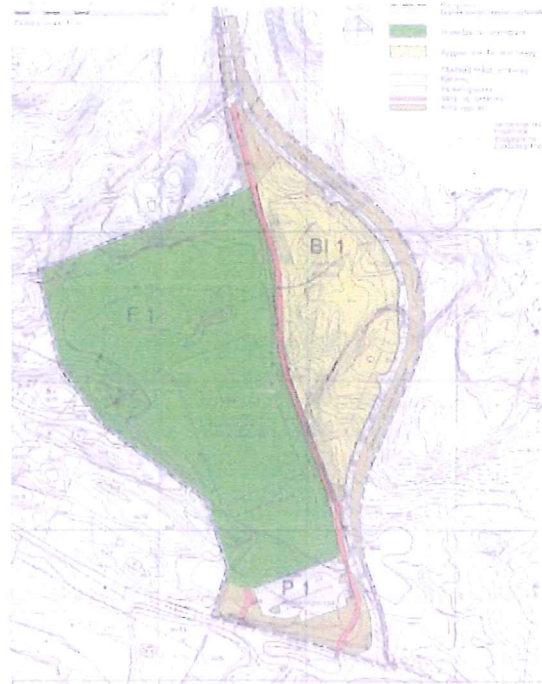

Reguleringsendring 2000

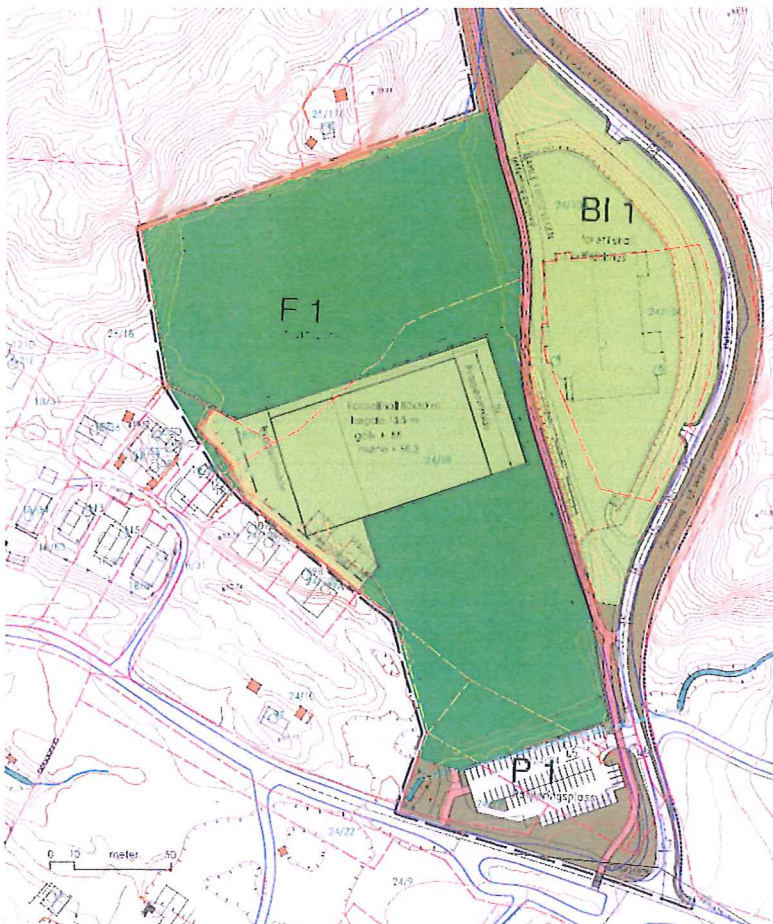

Hallen skal plasserast på areal som før år 2000 var regulert til idrettsanlegg.

I år 2000 vart reguleringsplanen utvida austover, for å kunna byggja idrettshall mellom baneområdet og flytta Fossevegen.

Ved planendringa i 2000 vart utvidingsområdet aust for gamle Fossevegen regulert til byggeområde, for idrettsbygg.

Arealet vest for gamle Fossevegen vart regulert til friområde, for idrettsbaner.

Parkeringsplassen i sør vart redusert med ei dobbel parkeringsrekkje, av di det no vart opna for parkering ved nybygget i aust. Den søre bana kan dermed flyttast om lag 16 m lenger sør. Den nye plansituasjonen vert då som vist på skissa til venstre.

Om det er behov for registrera og vedta dette som ei reguleringsendring, vert å vurderer av styresmaktene i samband med handsaming av byggesaka.

Planspørsmålet og byggesaka vert handsama parallellt, i samsvar med reglane i § 12-15 i plan- og bygningslova.

Eventuelle merknader rettes skriftleg innan 22.04.2017 til:

IL KVERNBIT  
Fosseskarvegen 4

5918 FRKHAUG

e-post: adm.kons@kvernbit.no