

- Målte Grenser
- Registrerte Grenser
- - - Udefinert grenser
- ⌘ Terrengmålte grense
- ⌘ Konstruert grensepunkt
- Bolig
- Bustad m/leilighet
- Våningshus
- Større bustader
- Hytte/feriehus
- Garasje/uthus
- Industri/lager
- Andre bygg



Lindås kommune  
Geodata avdeling




Dato: 2014.03.04  
Sign: Lima

Situasjonskart


Målestokk  
1:500

Belggenhet og høyder må oppfattes som orienterende.

ARKIV

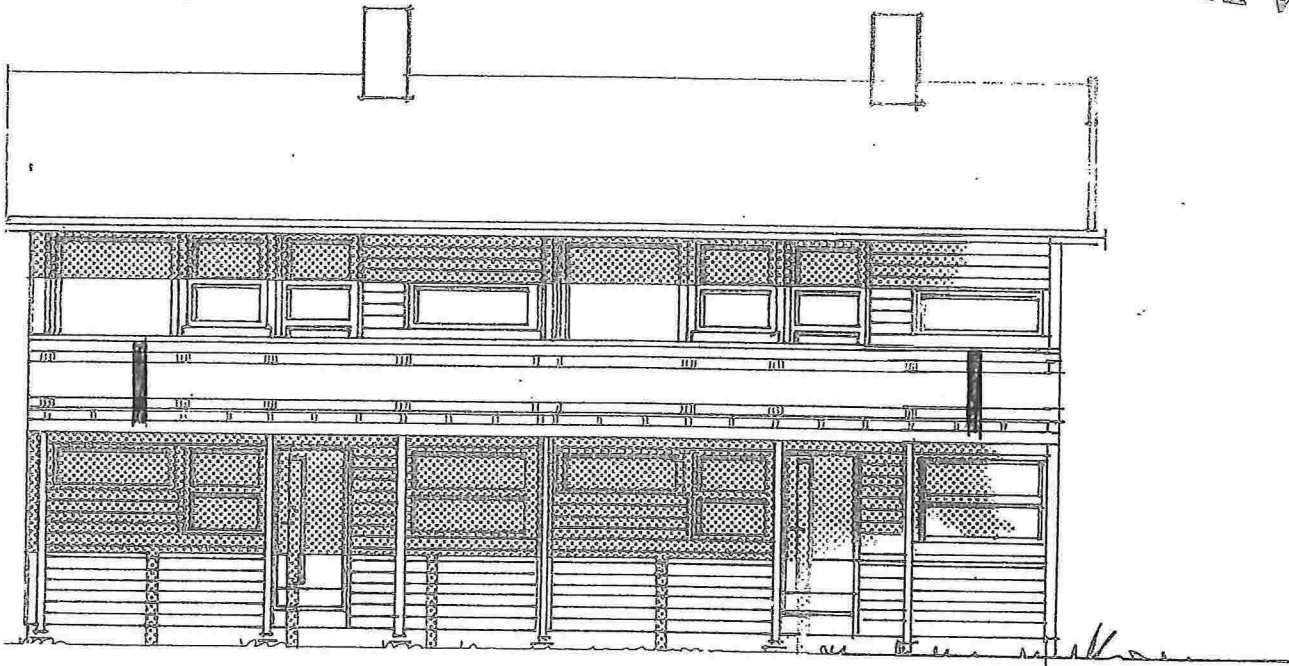

FASADE C MOT SØR-ØST

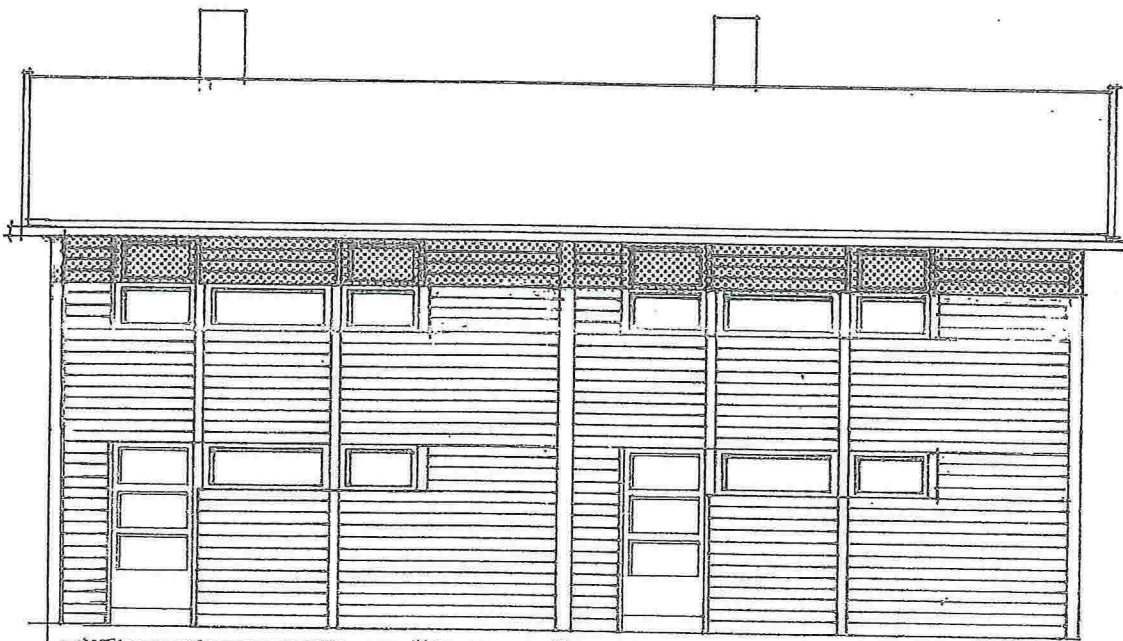

FASADE A MOT NORD-VEST

LINDAS BYGNINGSRÅD  
TEKNISSK BUREAU

00007 020485

Arkiv nr.

188-

HANDSAMA DEN  
15 MAI 1985  
LINDAS BYGNINGSRÅD

188/452 / 188/455

Rev. 14.03.85 J.H.  
REV. 6.10.82


PLANER, SNITT og FASADER

TEGN: 16-3-81


MÅL: 1:100

NES III

009

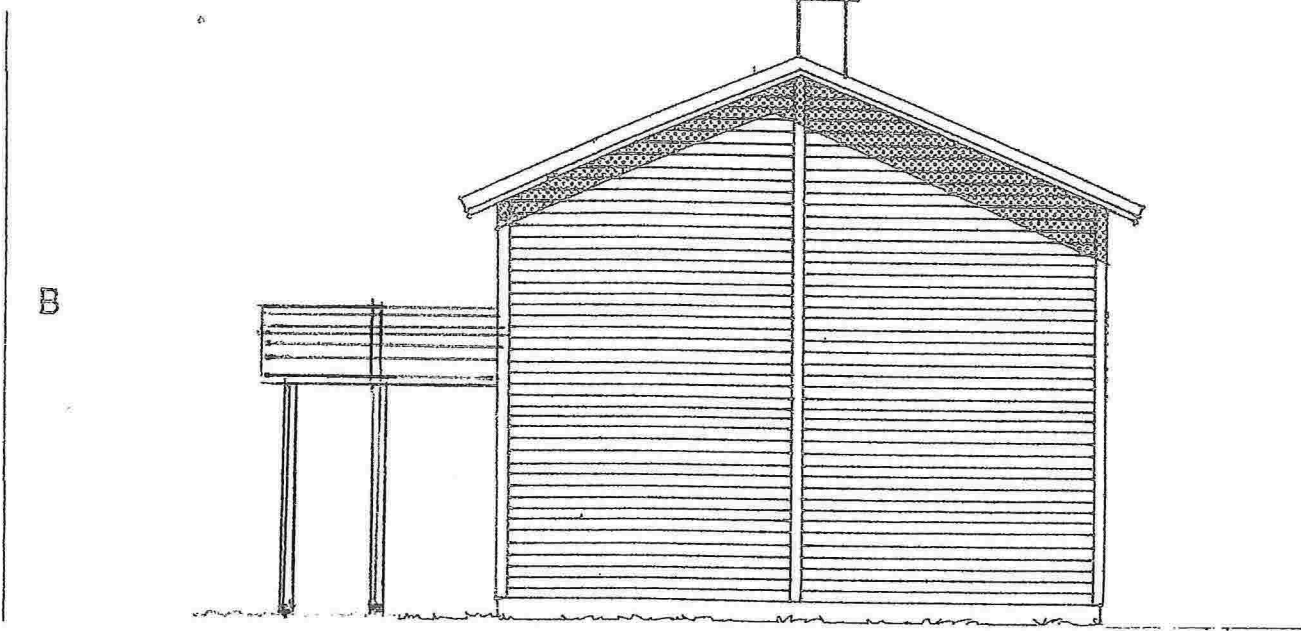

FASADE B/D MOT SØR-VEST

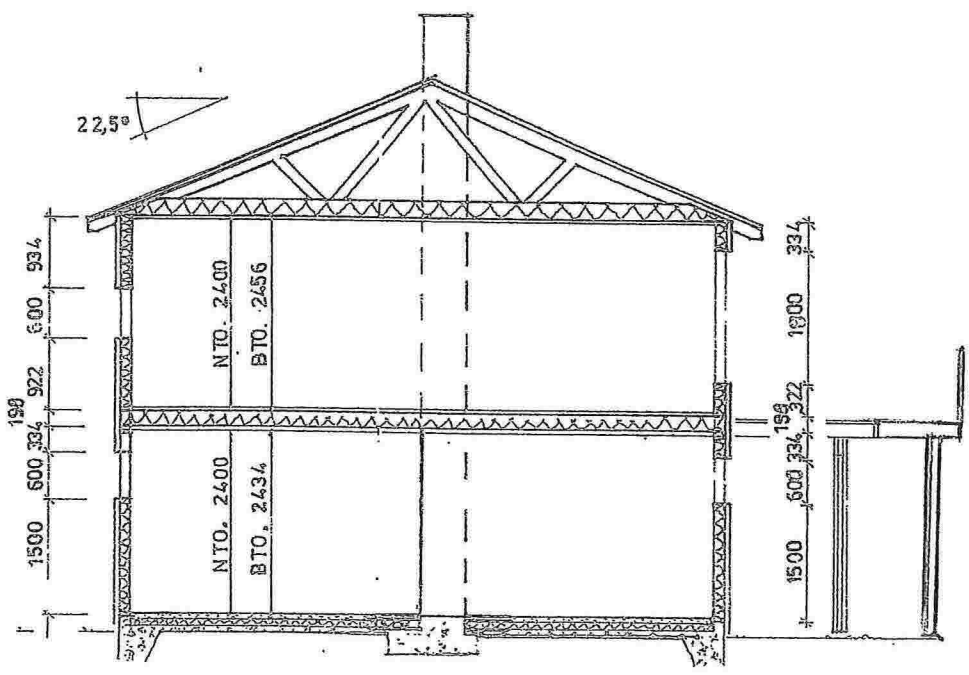

SNITT

188/455

Undertegnede takstmann bevitner at huset er oppført i overensstemmelse med de godkjente tegninger

Sted ..... Navn .....

Date ..... Navn .....


Byggherre Villanger & Sønner A/S

G.nr 188 . Tomt nr. B.nr 1a, 1b

Byggested FELT E i Knarvik

Kommune Lindås.



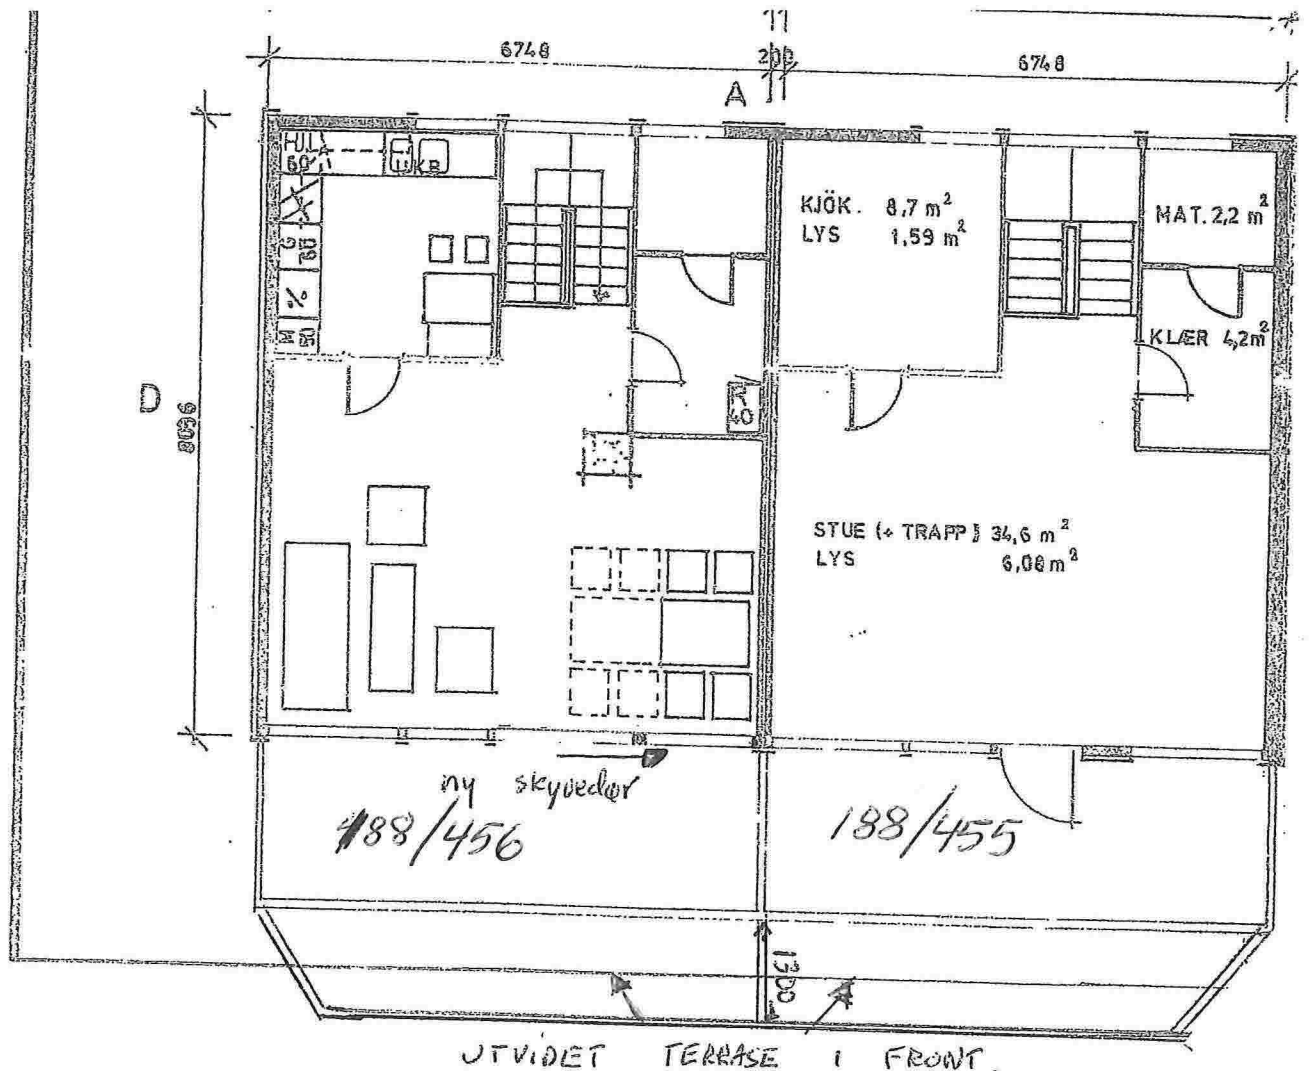

JTVIDET TERRASE I FRONT.