

# Bolig- og fritidsbebyggelse

## Søknad om utslippstillatelse

I medhold av forskrift om utslipp fra separate avløpsanlegg

Gjelder for utslipp i h.h. til forskrift for utslipp fra separate avløpsanlegg og tilhørende retningslinje gitt av Miljøverndepartementet.

LINDÅS KOMMUNE	
AREAL OG MILJØAVDELINGA	
Arkivkode	129/033
09 JAN. 2003	
Ark.saksnr.	Løp.nr.
03/60	444/03
Saksly	Grad.
KBj	

Vennligst kryss av i rutene og gi nødvendige tilleggsopplysninger. Søknad bes sendt i to eksemplarer til bygningsrådet. Prøv å unngå unødige bilag.

Kommune:

Fylke:

LINDÅS KOMMUNE

HORDALAND

Byggeplass (adresse):

Matr. nr.:

G.nr.:

B.nr.:

Parsell nr.

NAPPANE, 5912 SEIM

129

33

Søkerens navn:

Adresse:

Telefon:

PINSEMENIGHETEN ZOAR

NAPPANE, 5912 SEIM.

Søknaden gjelder

Antall bolig-/hytteenheter som omfattes av søknaden:

1

Oppføring av ny bolig Med innlagt vann:  Ja  Nei Med vannklosett:  Ja  Nei

Oppføring av ny hytte Med innlagt vann:  Ja  Nei Med vannklosett:  Ja  Nei

Annen virksomhet: (beskriv)

SØKNADEN GJELD UTLSEPP AV GRÅVATTEN FRÅ HYTTE

Innlegging av vannklosett i eksisterende  Bolig  Hytte

Innlegging av vann i eksisterende  Bolig  Hytte

Bruksendringer (f.eks. fra hytte til helårsbolig)

Dersom vannklosett ikke skal legges inn, beskriv kort privatløsning(utedo, biologisk klosett m.v.)

Vedlegg

Vedlegg 1: Beliggenhet er vist på det vedlagte kartutsnitt i målestokk 1:50 000, evt. 1:5000 i format A4.

Vedlegg 2: Kart eller skisse av området i målestokk mellom 1:1000 og 1:2000 . Av skissen fremgår topografiske forhold, avstander til nærmeste bebyggelse, beferdet vei, vassdrag, drikkevasskilde.

Andre opplysninger

Spesielle grunner for at boligen/hytta må lokaliseres uten at avløpet kan tilknyttes offentlig avløpsanlegg (f.eks. ervervmessige grunner). Oppgi eventuelt ønske om spesiell avløpsløsning.

UTSLEPPET SKAL GÅ VIA EKSISTERANDE 12M SEPTIKTANK FRÅ FORSAMLINGSLOKALE OG ANEKS, TIL EKSISTERANDE SANDFILTERANLEGG MED 50M LENGDE, PLASSERT PÅ GRN 129, BRN. 9. DET ER INLAGT VATTEN I Huset I FRÅ FØR, MEN GRÅVATNET GÅR RETT UT I GRUNEN OG VIL NO VERTA KNYTT SAMAN MED DET NYE UTSLEPPET.

SJÅ VEDLAGTE KART.

Eventuell nabovarsel

Eidommens navn, adresse	Gnr:	Bnr:	Eiers egenhendig underskrift	Dato

## Fylles ut av søker om ansvarsrett

Søknad om ansvarsrett

Jeg har følgende kvalifikasjoner

RØRLEGGERMESTER. HAR SENTRAL GODKJENNING.  
SØKNAD OM ANSVARSRETT ER VEDLAGT.

Dokumentasjoner av kvalifikasjoner:

- følger vedlagt med i alt  bilag  
 er innsendt tidligere.

Jeg påtar meg ansvaret for at foran nevnte byggearbeid blir i samsvar med forskrifter og retningslinjer for utslipp fra separate avløpsanlegg og utslippstillatelse. Jeg forplikter meg til å følge forurensningsmyndighetenes anvisninger og ikke gjøre endringer i arbeidet uten at forurensningsmyndighetenes godkjenning er innhentet.

Sted: ISDALSTØ

Dato: 17.12.02.

  
  
Søkerens underskrift

## Fylles ut av byggherre


Som byggherre for foran nevnte arbeid forplikter jeg meg til å rette meg etter de krav som forurensningsmyndighetene stiller i forskrift og retningslinjer for utslipp fra separate avløpsanlegg og utslippstillatelse. Likeledes forplikter jeg meg til å rette meg etter de anvisninger som ansvarshavende gir. Dersom ansvarshavende slutter vil jeg stoppe arbeidet til kommunen har godkjent ny ansvarshavende

Isdalstø

Sted

18.12.02

Dato

  
Byggherrens underskrift

Kommunens behandling av søknaden

# Søknad om ansvarsrett

for arbeid etter § 93, jf §§ 93 b, 97 og 98, plan- og bygningsloven av 14. juni 1985 nr 77.

Vedlegg nr

F-

Kommunens saksnr

Side

1 av 1

Til kommune  
LINDÅS KOMMUNE

LINDÅS KOMMUNE ARBEID OG MILJØAVDELINGA	
Arkivkode 129/033	
09 JAN. 2003	
Ark. saksnr. 03/60	Løp.nr. 444/03
Saksh. KBJ	Grad.

Søknad om ansvarsrett sendes kommunen ved hvert tiltak. Dersom det ikke foreligger sentral godkjenning, må Søknad om lokal godkjenning av foretak vedlegges.

## Søknaden gjelder

Eiendom/  
byggested

Gnr 129 | Bnr 33 | Festenr | Seksj.nr  
Adresse  
NAPPANE, 5912 SEIM. PINSEMENIGHETEN ZOAR, VED STEINAR VALDERSNES, 5912

## Foretak

Foretak

Lindås Rør & Sanitær AS

Organisasjonsnr  
935347920

Adresse

Burkhovdane 1

Postnr

Poststed

Telefon

56357450

Telefax

56352205

Kontaktperson

LEIF NÆVDAL

## Ansvarsområde(r) det søkes godkjenning for

Funksjoner

Fagområde og tiltaksklasse

(PRO,KPR,UTF,KUT,SAM)

Angi aktuelle fagområder. Beskriv hva oppgaven omfatter og angi tiltaksklasse. Bruk fortrinnsvis kode og tekst fra Godkjenningskatalogen

PRO. 311.1

PROSJ. SANITÆRANLEGG

KPR. 311.1

KONTROLL PROSJ. SANITÆRANL.

UTF. 311.1, 844.1, 846.1

UTF. SANITÆRANL. OG UTVENDIGE LEIDNINGER.

KUT.311.1, 844.1, 846.1

KONTR. UTF. SANITÆRANL. OG UTVENDIGE LEIDNINGER..

## Godkjenning av foretak

Foreligger sentral godkjenning innenfor ansvarsområdene? Legg i tilfelle ved godkjenningsbevis

Vedlegg nr  
F- 1

Søknad om lokal godkjenning for område(r) hvor sentral godkjenning ikke foreligger

Vedlegg nr  
F-

## Ansvarlig kontrollerehnde

Ansvarlig kontrollerende foretak forplikter seg til å planlegge eller å gjennomføre kontroll av egne ansvarsområder i samsvar med godkjent kontrollplan.

## Underskrifter

Ansvarlig søker for dette tiltaket (SØK)

Foretakets underskrift

Foretak

Pinsemenigheten Zoar Nappane

Foretak

LINDÅS RØR & SANITÆR A.S.

Dato

18.02.02

Underskrift

Steinar Valdernesnes

Dato

17.12.02.

Underskrift

LEIF NÆVDAL

Gjentas med blokkbokstaver

STEINAR VALDERSNES

Gjentas med blokkbokstaver


LEIF NÆVDAL.

## Kommunens godkjenning av foretaket

Kommunens navn (stempel)

Dato

Underskrift

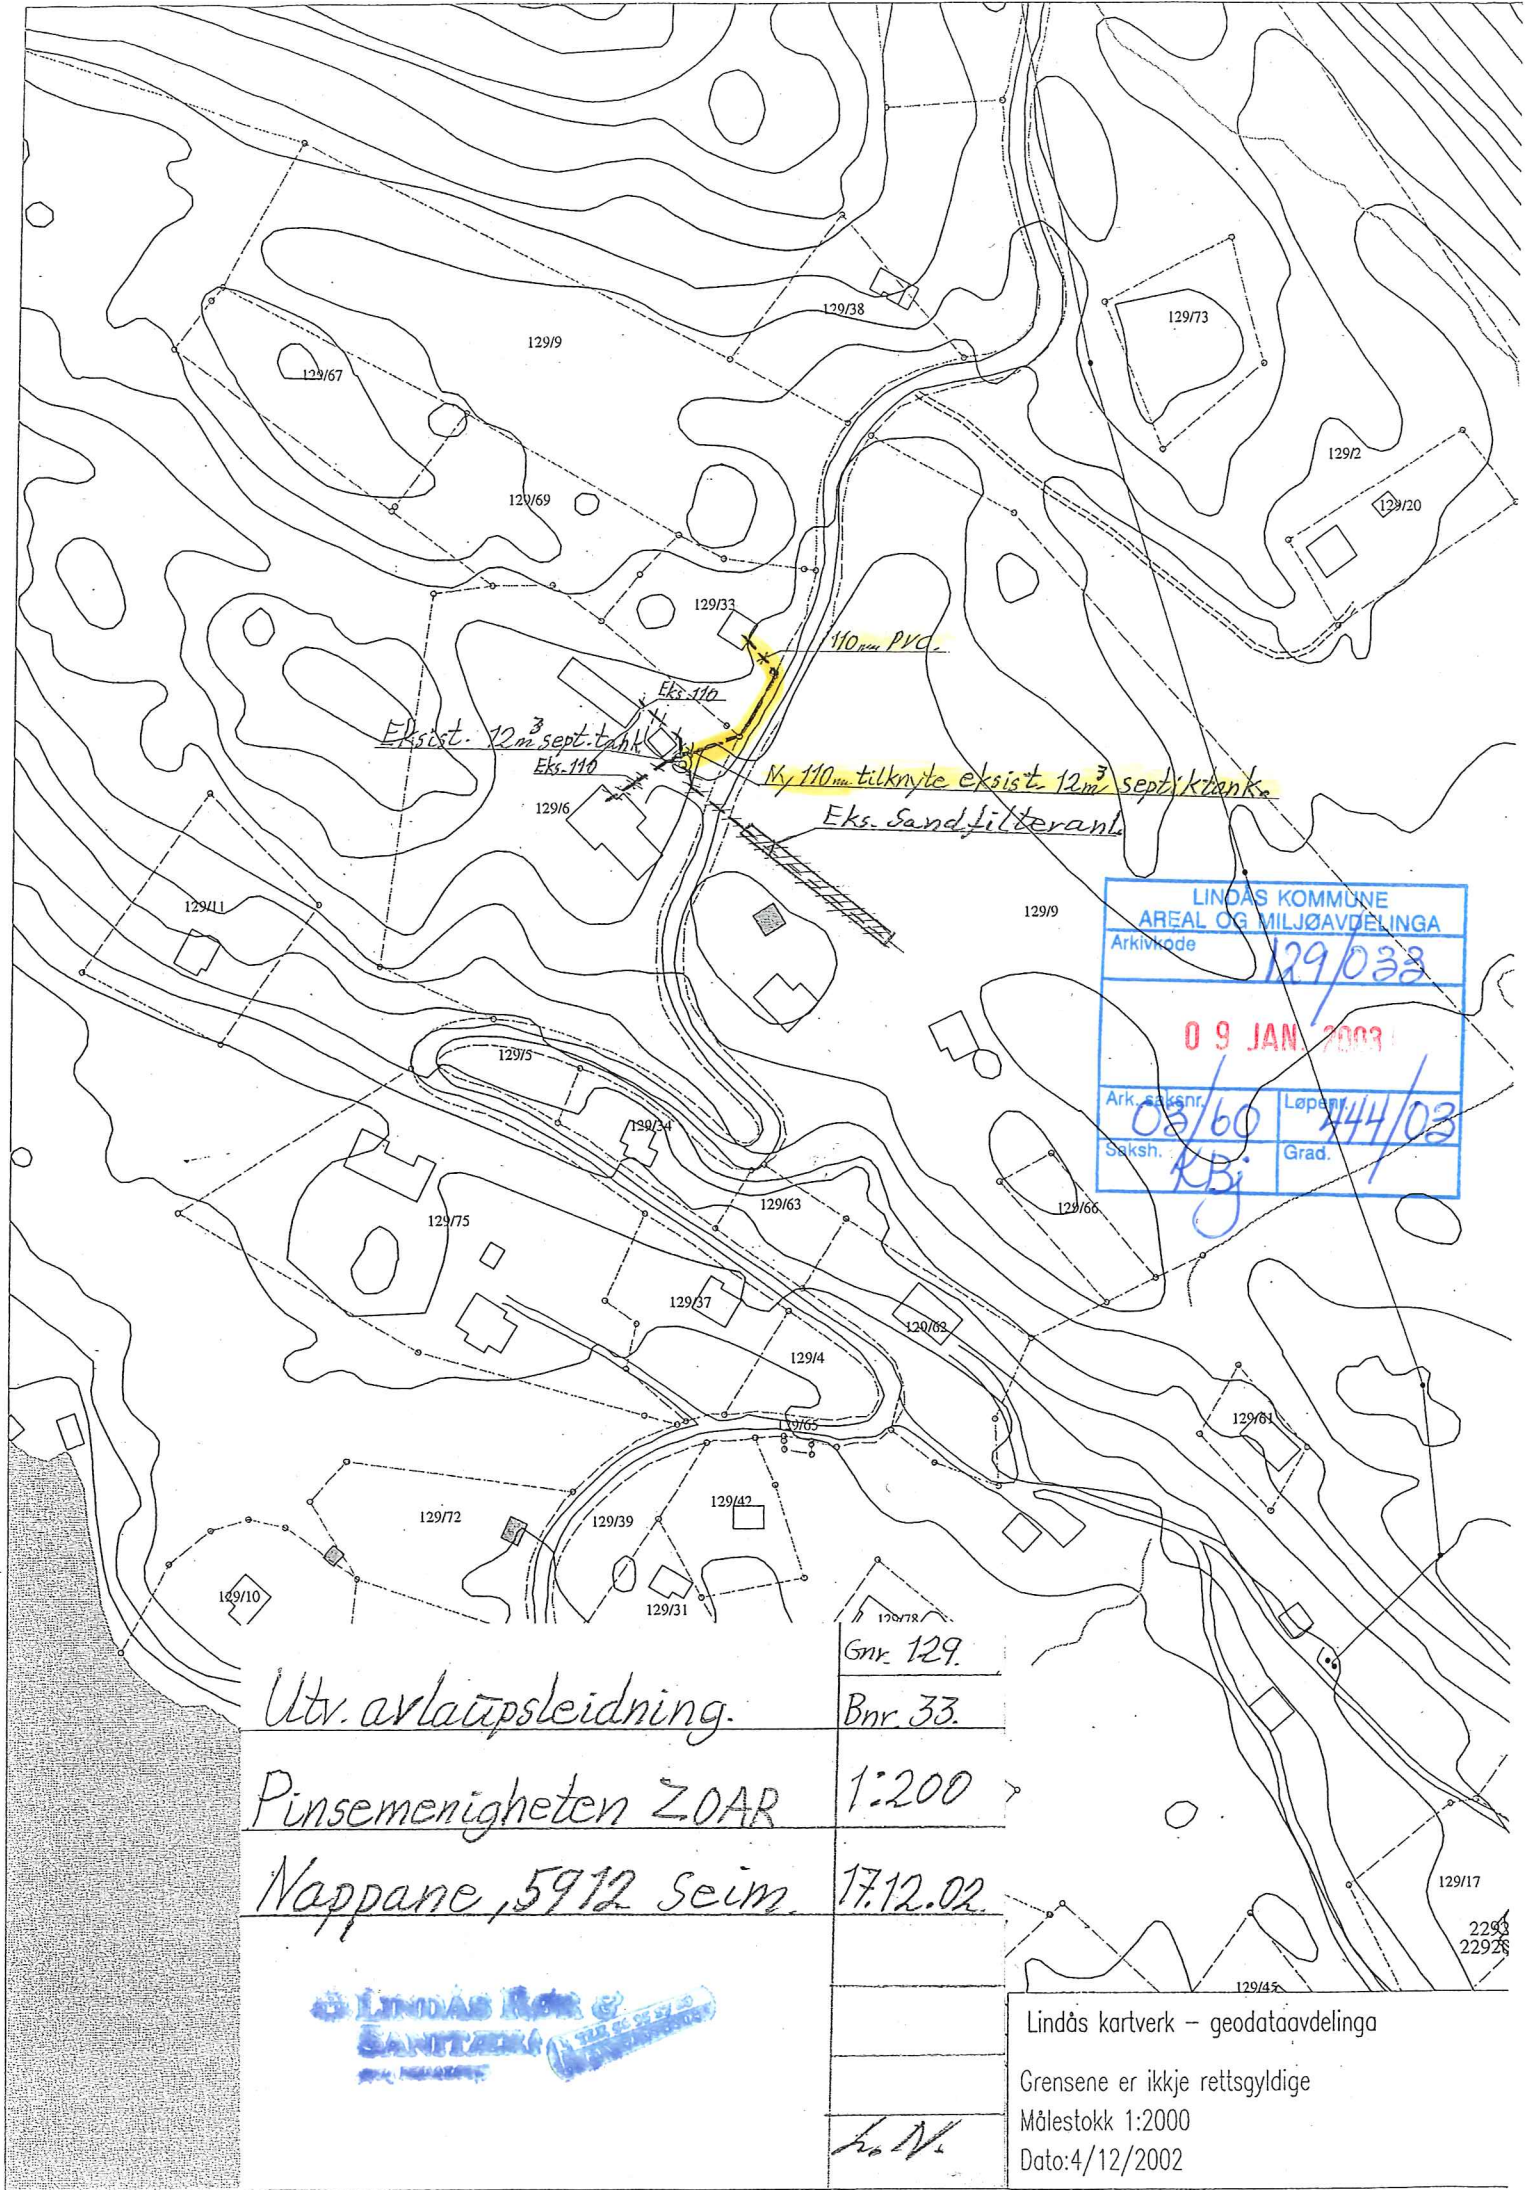

Eksist. 12m<sup>3</sup> sept.tank  
 Eks. 110  
 Eks. 116  
 110m PVD  
 Ny 110m tilknytt eksist. 12m<sup>3</sup> septiktank  
 Eks. Sandfilteranl.

LINDÅS KOMMUNE	
AREAL OG MILJØAVDELINGA	
Arkivkode	129/033
09 JAN 2003	
Ark. saksnr.	03/60
Løpnr.	444/03
Saksh.	KBj
Grad.	

Utv. avlåttsledning.

Pinsemenigheten ZOAR

Nappane, 5912 Seim

Gnr. 129.

Bnr. 33.

1:200

17.12.02



Lindås kartverk – geodataavdelinga

Grensene er ikkje rettsgyldige

Målestokk 1:2000

Dato: 4/12/2002

*h. N.*