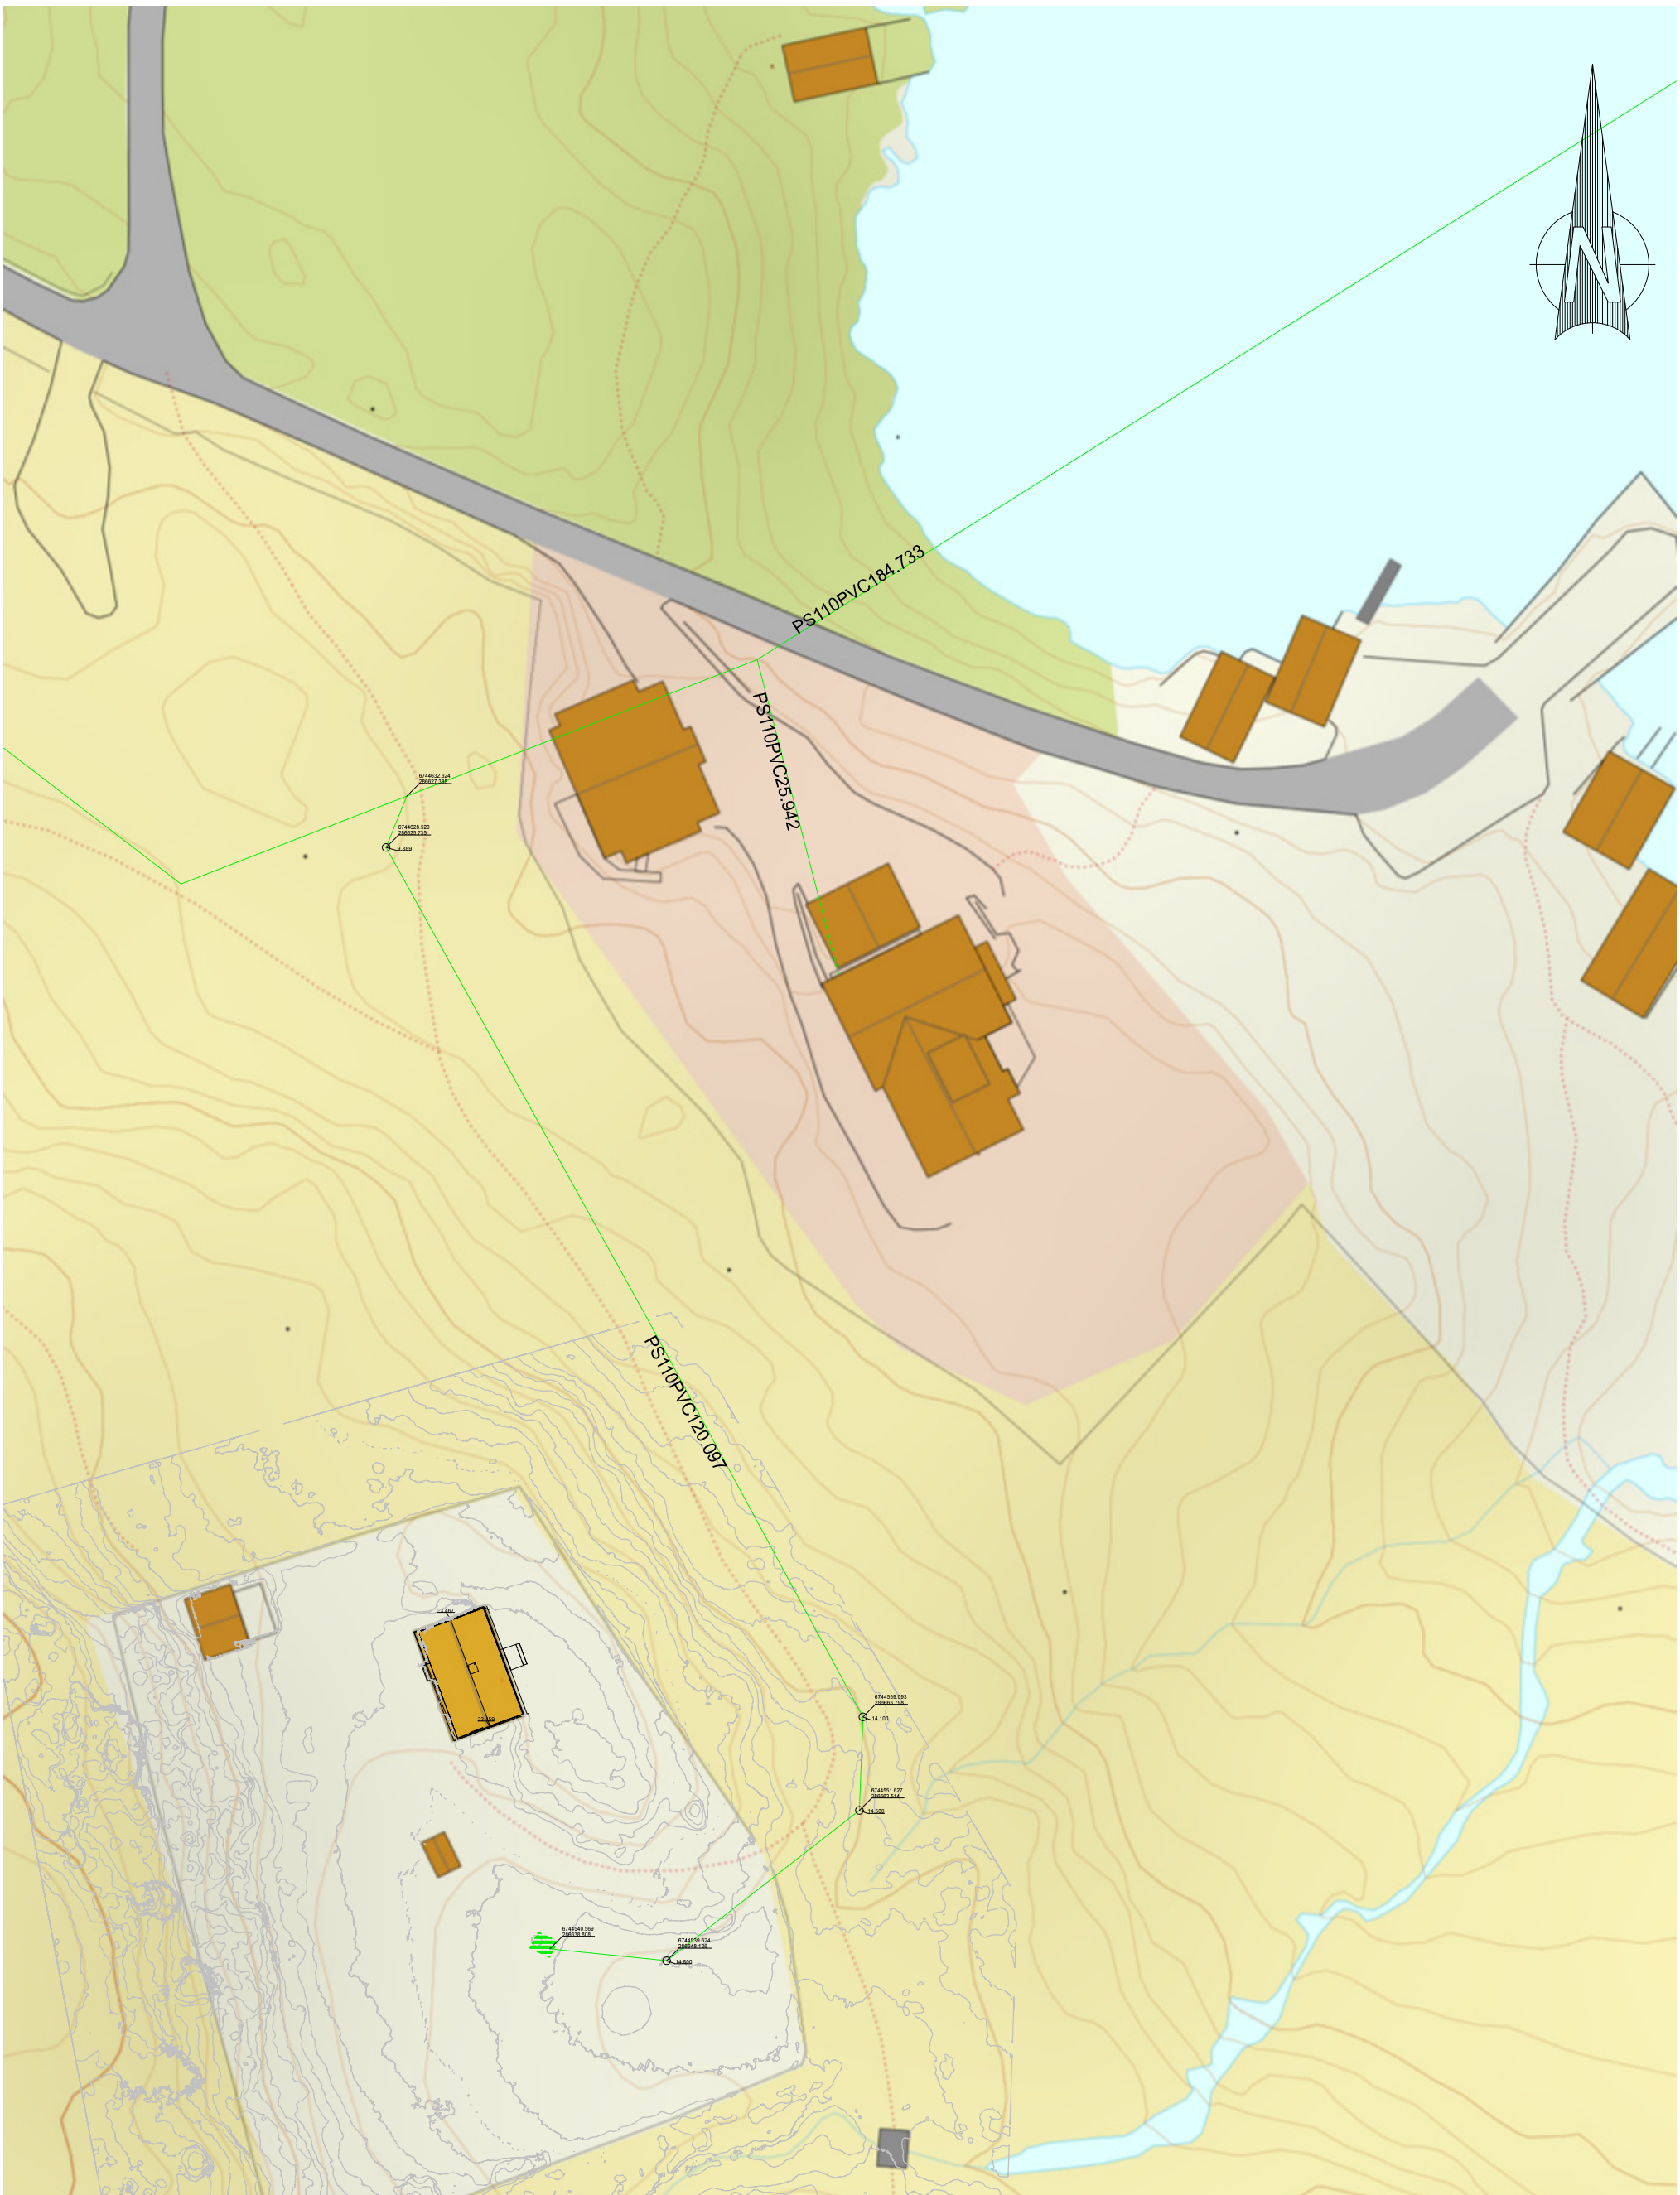

Dato	Konstr./tegnet	Godkjent	Målestokk	Bydrift
19.04.2017	HM		1:500 A3	
Plantegning SP			Erstatning for:	Erstattet av:
				909
Henvisning:		Beregning:		