


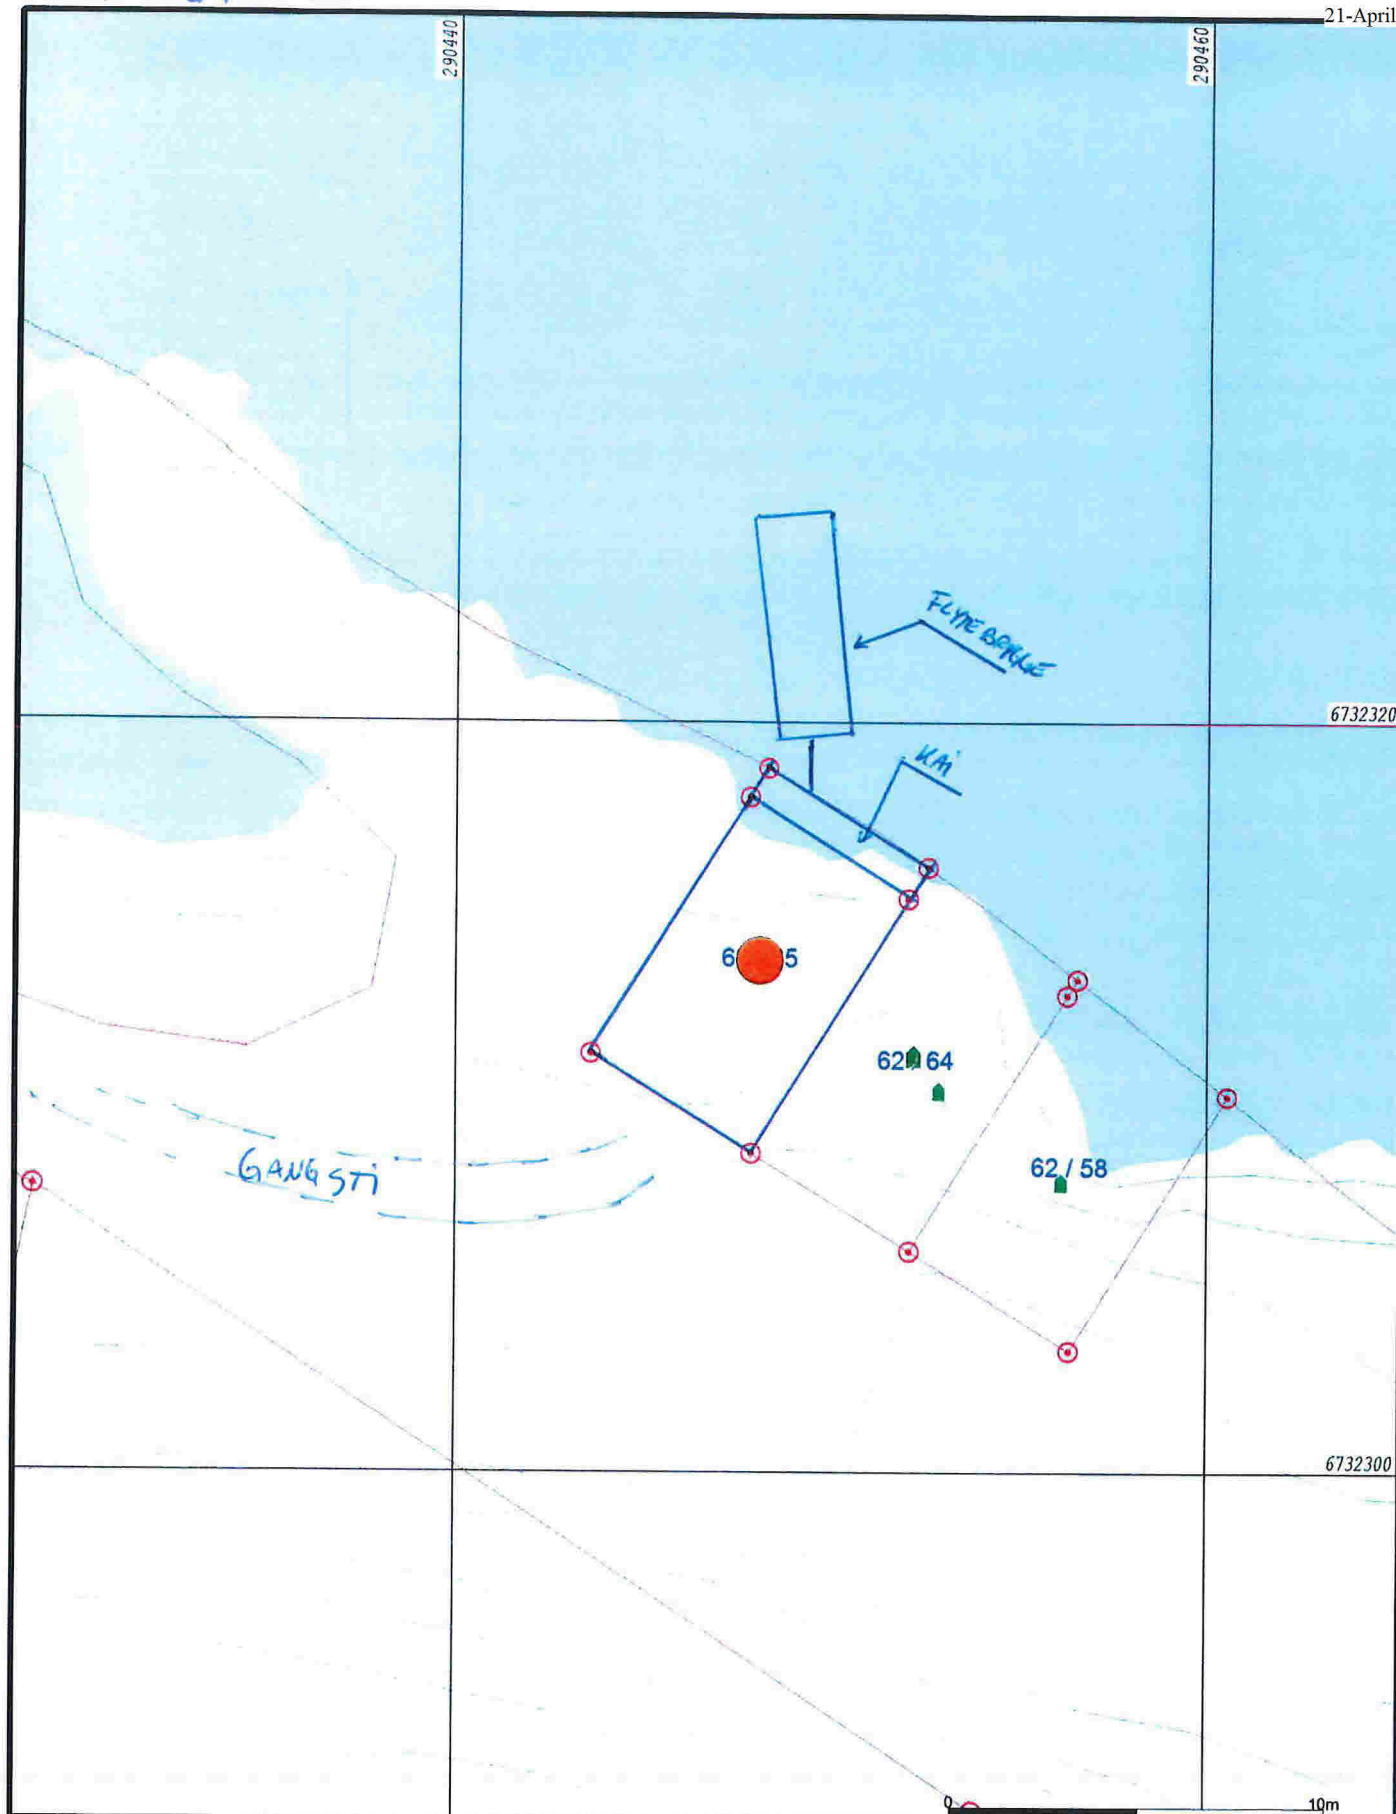

- | | |
|------------------------|-----------------|
| — Målte Grenser | Større bustader |
| — Registrerte Grenser | Hytte/feriehuis |
| — Udefinert grenser | Garasje/uthus |
| Y Terrengmålte grense | Industri/lager |
| Konstruert grensepunkt | Andre bygg |
| Bolig | |
| Bustad m/leilighet | |
| Våningshus | |

Beliggenhet og høyder må oppfattes som orienterende.



Lindås kommune
Geodata avdeling

Dato: 2017.03.31
Sogn: lei

Gnr 62 bnr 65



Målestokk
1:200