

Vedlegg C -	Side - av
----------------	-------------

Nullstill



Kvittering for nabovarsel sendes kommunen sammen med søknaden

24. 04. 2017

16/3967

Nabovarsel kan enten sendes som rekommandert sending, overleveres personlig mot kvittering eller sendes på e-post mot kvittering. Med kvittering for mottatt e-post menes en e-post fra nabo/gjenboer som bekrefter å ha mottatt nabovarselet. Ved personlig overlevering vil signatur gjelde som bekreftelse på at varslet er mottatt. Det kan også signeres på at man gir samtykke til tiltaket.

Tiltaket gjelder

Eiendom/ byggested	Gnr.	Bnr.	Festenr.	Seksjonsnr.	Bygningsnr.	Bolignr.	Kommune
	129 09				5912		SEIM
Adresse TITLANDSVEGEN 360					Postnr.	Poststed	
					5912	SEIM	

Følgende naboer har mottatt eller fått rek. sending av vedlagte nabovarsel med tilhørende vedlegg:

Nabo-/gjenboereiendom				Eier/fester av nabo-/gjenboereiendom			
Gnr.	Bnr.	Festenr.	Seksjonsnr.	Eiers/festers navn	Dato sendt e-post		
129	66			BIRG TITLAND LEKVEN			
Adresse TITLANDSVEGEN 360				Adresse VINNINGSVEGEN 511A			
Postnr. Poststed 5912 SEIM				Postnr. Poststed 5641 FUSA			
Personlig kvittering for				Personlig kvittering for			
<input type="checkbox"/> mottatt varsel				<input type="checkbox"/> samtykke til tiltaket			
Dato				Dato			
Sign.				Sign.			

Poststedets reg.nr.
Denne del klistres på kvittering
RA 0058 0828 4 NO

Nabo-/gjenboereiendom				Eier/fester av nabo-/gjenboereiendom			
Gnr.	Bnr.	Festenr.	Seksjonsnr.	Eiers/festers navn	Dato sendt e-post		
129	62			RASMUS TITLAND			
Adresse TITLANDSVEGEN 398				Adresse TITLANDSVEGEN 398			
Postnr. Poststed 5912 SEIM				Postnr. Poststed 5912 SEIM			
Personlig kvittering for				Personlig kvittering for			
<input checked="" type="checkbox"/> mottatt varsel				<input checked="" type="checkbox"/> samtykke til tiltaket			
Dato				Dato			
23.4.2017				23.04.17			
Sign.				Sign.			
R. Titland				R. Titland			

Nabo-/gjenboereiendom				Eier/fester av nabo-/gjenboereiendom			
Gnr.	Bnr.	Festenr.	Seksjonsnr.	Eiers/festers navn	Dato sendt e-post		
129	62			ELSE TITLAND			
Adresse TITLANDSVEGEN 398				Adresse TITLANDSVEGEN 398			
Postnr. Poststed 5912 SEIM				Postnr. Poststed 5912 SEIM			
Personlig kvittering for				Personlig kvittering for			
<input checked="" type="checkbox"/> mottatt varsel				<input checked="" type="checkbox"/> samtykke til tiltaket			
Dato				Dato			
23.04.2017				23.04.2017			
Sign.				Sign.			
Else Titland				Else Titland			

Nabo-/gjenboereiendom				Eier/fester av nabo-/gjenboereiendom			
Gnr.	Bnr.	Festenr.	Seksjonsnr.	Eiers/festers navn	Dato sendt e-post		
Adresse				Adresse			
Postnr. Poststed				Postnr. Poststed			
Personlig kvittering for				Personlig kvittering for			
<input type="checkbox"/> mottatt varsel				<input type="checkbox"/> samtykke til tiltaket			
Dato				Dato			
Sign.				Sign.			

Nabo-/gjenboereiendom				Eier/fester av nabo-/gjenboereiendom			
Gnr.	Bnr.	Festenr.	Seksjonsnr.	Eiers/festers navn	Dato sendt e-post		
Adresse				Adresse			
Postnr. Poststed				Postnr. Poststed			
Personlig kvittering for				Personlig kvittering for			
<input type="checkbox"/> mottatt varsel				<input type="checkbox"/> samtykke til tiltaket			
Dato				Dato			
Sign.				Sign.			

Det er per dags dato innlevert rekommandert sending til ovennevnte adressater.

Samlet antall sendinger: 1 Sign.

124837 Dato: 24/4-17

Vedlegg nr.
C -

Nullstill



Opplysningar gjeve i nabovarsel skal sendast kommunen saman med søknaden

(Gjenpart av nabovarsel)

Pbl § 21-3

Tiltak på eigedommen:					
Gnr.	Bnr.	Festenr.	Seksjonsnr.	Eigedomens si adresse	Postnr. Poststad
129	09			TITLANDSVEGEN 360	5912 SEIM
Eigar/festar				Kommune	
KRISTINE H. ALLPORT-CHARLES S. LILLESNAKE					

Det varslast med dette om					
<input type="checkbox"/> Nybygg	<input type="checkbox"/> Anlegg	<input type="checkbox"/> Endring av fasade	<input type="checkbox"/> Riving		
<input type="checkbox"/> Påbygg/tilbygg	<input type="checkbox"/> Skilt/reklame	<input type="checkbox"/> Innhegning mot veg	<input type="checkbox"/> Bruksendring		
<input type="checkbox"/> Mellombels bygning, konstruksjon eller anlegg	<input type="checkbox"/> Antennesystem	<input checked="" type="checkbox"/> Oppretting/ending av matrikkeleining (eigedomsdeling) eller bortfeste	<input type="checkbox"/> Anna		
Dispensasjon etter plan- og bygningslova kapittel 19					
<input type="checkbox"/> Plan- og bygningslova med forskrifter	<input type="checkbox"/> Kommunale vedtekter	<input type="checkbox"/> Arealplanar	<input type="checkbox"/> Veglova	Vedlegg nr. B -	

Arealdisponering		
Set kryss for gjeldande plan		
<input checked="" type="checkbox"/> Arealdel av kommuneplan	<input type="checkbox"/> Reguleringsplan	<input type="checkbox"/> Utbyggingsplan
Namn på plan		


Beskriv nærare kva nabovarslet gjeld	Vedlegg nr. Q -
<p>FRADELING FRA EIENDOM 129/09, TIL OPPRETNING AV NYE GNR/BNR. EIENDOMMENE SKAL BEBYGGES MED HYTER. DET ER BOOKJENT FOR 2 STK FRITIDSBOLIGER I AREALPLANEN. TILSENDT: KARTSKISSE, OG OPPLYSNINGER OM KOMMUNEPLANEN, VEI, VANN, KLADAKK, ETC. DISPENSASJONSSØKNAD</p>	

Spørsmål som gjeld nabovarsel skal rettast til			
Føretak/tiltakshavar			
KRISTINE H. ALLPORT / CHARLES S. LILLESNAKE			
Kontaktperson, namn	E-post	Telefon	Mobil
CHARLES LILLESNAKE	charlholdk@gmail.com	90072197	
Søknaden finst på heimeside: (ikkje obligatorisk)			

Merknader skal sendast til			
Eventuelle merknader skal vere mottekne innan 2 veker etter at dette varslet er sendt. Ansvarleg søkjar/tiltakshavar skal saman med søknad sende innkomne merknader og gjere greie for ev. endringar.			
Namn		Postadresse	
CHARLES S LILLESNAKE		TITLANDSVEGEN 389	
Postnr.	Poststad	E-post	
5912	SEIM	charlholdk@gmail.com	

Beskriving av vedlegg	Gruppe	Nr. frå - til	Ikkje relevant
Dispensasjonssøknad/vedtak	B	—	<input type="checkbox"/>
Situasjonsplan	D	—	<input type="checkbox"/>
Teikningar snitt, fasade	E	—	<input type="checkbox"/>
Andre vedlegg	Q	—	<input type="checkbox"/>

Underskrift		
Tilsvarande opplysningar med vedlegg er sendt i nabovarsel til naboar og gjenbuarar som er berørte. Kvittering for nabovarsel viser mottakarar av nabovarslet.		
Stad	Dato	Underskrift ansvarleg søkjar eller tiltakshavar
SEIM	17.4.2017	Kristine H. Allport
Charles S. Lillesnake		Gjenta med blokkbokstavar
		KRISTINE H. ALLPORT / CHARLES S. LILLESNAKE

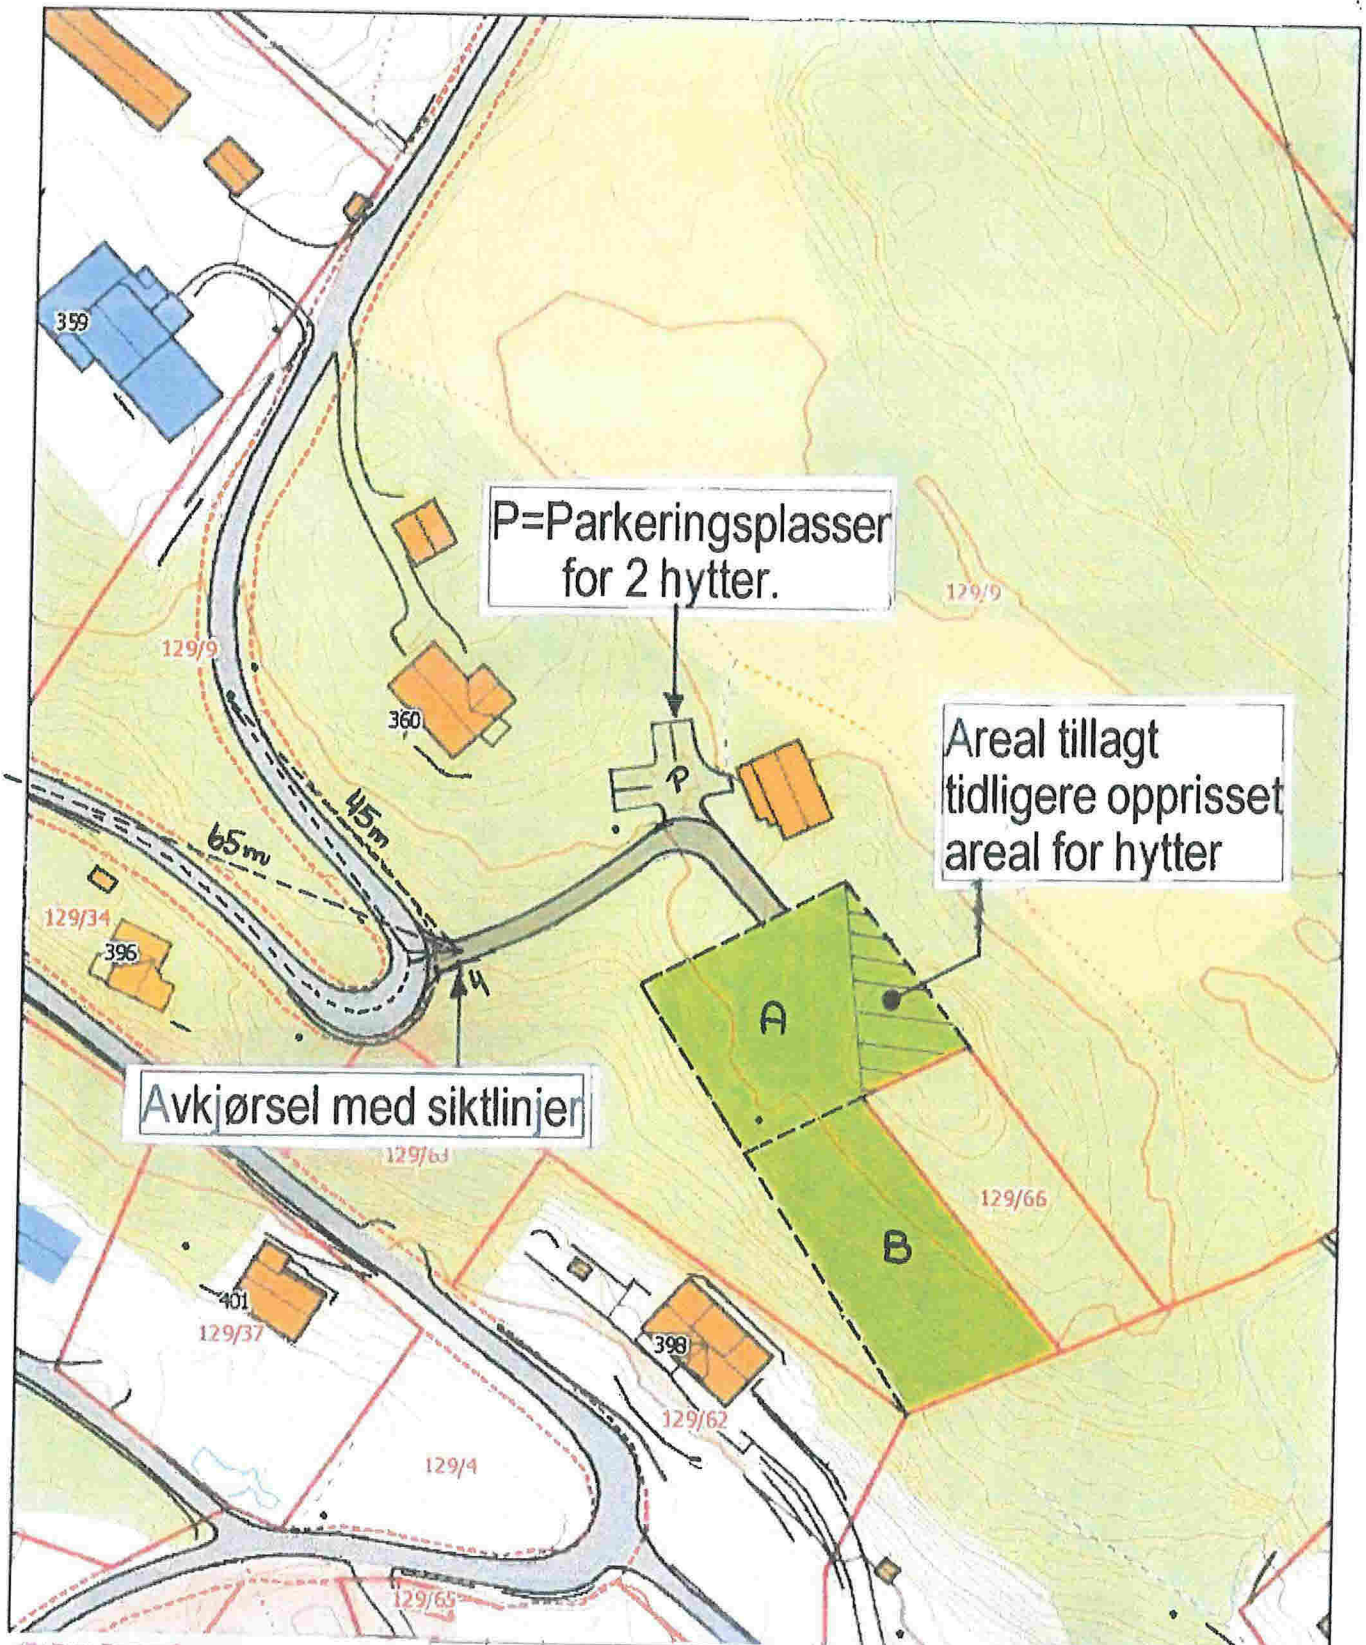

DATA DESIGN SYSTEM		REV	ANT	REVIDERINGEN GJELDER	SIGN.	DATO
Tillakshaver	Charles S.Lilleskare og Kristine Hunter Allport				DATO	20.03.17
Byggeplass	Titlandsvegen 389 5912 Seim				TEGN	
Kommune	LINDÅS				MÅL	1 : 1000
Tomter	A ca. 820m ²	B ca. 780m ²			PROSJ.NR.	
	G.NR. 129 B.NR. 9				TEGN NR	502
	Fasader					

