



Fylkesmannen i Hordaland  
Postboks 7310  
5020 Bergen

Referanser:  
Dykkar:  
Vår: 16/2203 - 17/12805


Saksbehandlar:  
Ingrid Bjørge Pedersen  
Ingrid.Bjorge.Pedersen@lindas.kommune.no

Dato:  
04.05.2017

## Sak til uttale vedkomande søknad om dispensasjon og søknad om etablering av veg - gbnr 106/11 Fanebust

Saka gjeld søknad om legalisering av etablert tilkomstveg til hytter og naust på gbnr 106/11.

Administrasjonen vart gjort kjent med at vegen var under opparbeiding sommaren 2016 og har vore på synfaring på staden.

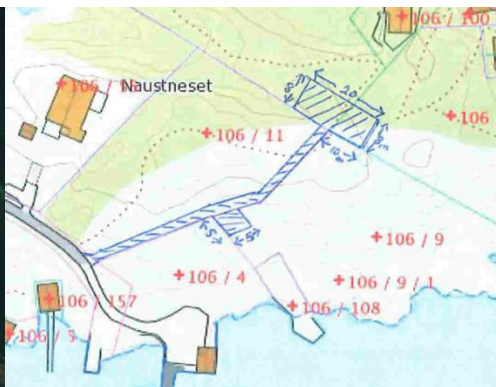



Bileter syner kartutsnitt, og kart med tiltaket innteikna, samt skråfoto og bileter frå synfaring den 16.09.16.

#### Dispensasjon

Tiltaket er ført opp innafør 100-metersbelte mot sjø og innafør LNF-området i kommuneplanens arealdel. Det er no sendt inn søknad om dispensasjon frå dette.

Trondhjemske postvei

Det er av Statens Vegvesen opplyst at tiltaket kan ligge i konflikt med den Tronhjemske postveg. Vi har ikkje funne denne i kartsøk på Miljødirektoratet si naturbase, herunder kulturminne. Men administrasjonen opplys om det da det kan vere relevant for høyringspartar.



Fylkesveg 400

Omsøkte veg går inn på privatveg som fører fram til fylkesveg 400.

Administrasjonen ber om uttale i saka, med frist på 4 veker, jf pbl § 21-5.

Link til innsyn:

[http://innsyn.sing.no/Lindas/innsyn/wfinnsyn.ashx?response=arkivsak\\_detaljer&arkivsakid=2016002203&](http://innsyn.sing.no/Lindas/innsyn/wfinnsyn.ashx?response=arkivsak_detaljer&arkivsakid=2016002203&)

Med helsing

Siril Sylta  
avdelingsleiar

Ingrid Bjørge Pedersen  
rådgjevar

*Dette dokumentet er elektronisk godkjent og har difor ingen signatur.*

**Vedlegg:**

Søknad om løyve til tiltak - gbnr 106/7 og 11 Fanebust

Nabovarsel

Byggjesøknad/ dispensasjon på veg nr 3 på Naustneset

Svar på førespurnad om ulovleg tiltak - 106/11 og 106/7 Fanebust

Svar på brev av 20.07.2016 - gbnr 106/11 Fanebust

Jordskiftekart og kopi av jordskifteprotokollen for veg nr. 3

**Kopi til:**

Harald Johannes Hansen

Fonnebostvegen 5955

LINDÅS

**Kopi til:**

Ingvar Fanebust	128A Fonnebostvegen 156	5955	LINDÅS
-----------------	-------------------------------	------	--------

**Mottakrar:**

Fylkesmannen i Hordaland	Postboks 7310	5020	Bergen
Statens vegvesen Region vest	Askedalen 4	6863	LEIKANGER