



2 Nordvest
1 : 100



4 Sørøst
1 : 100

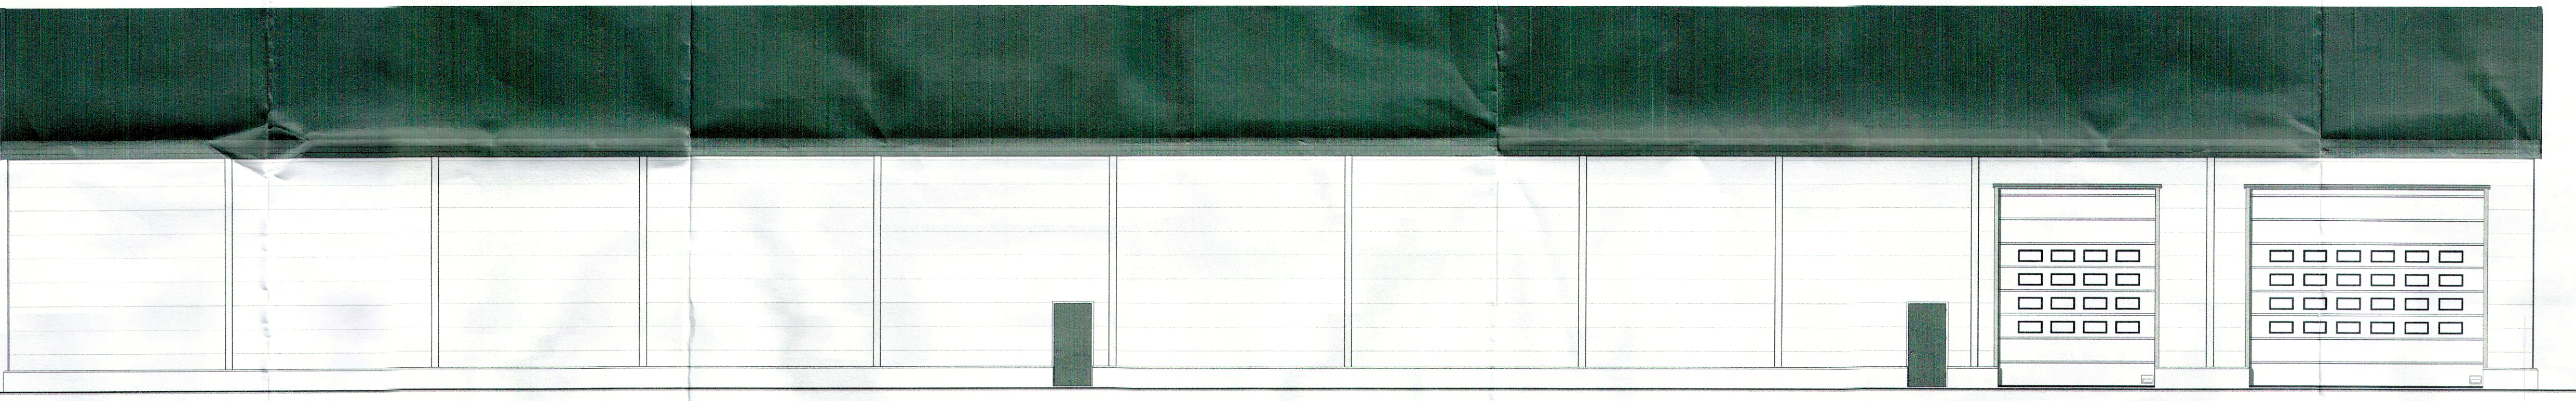

1 Sørvest
1 : 100

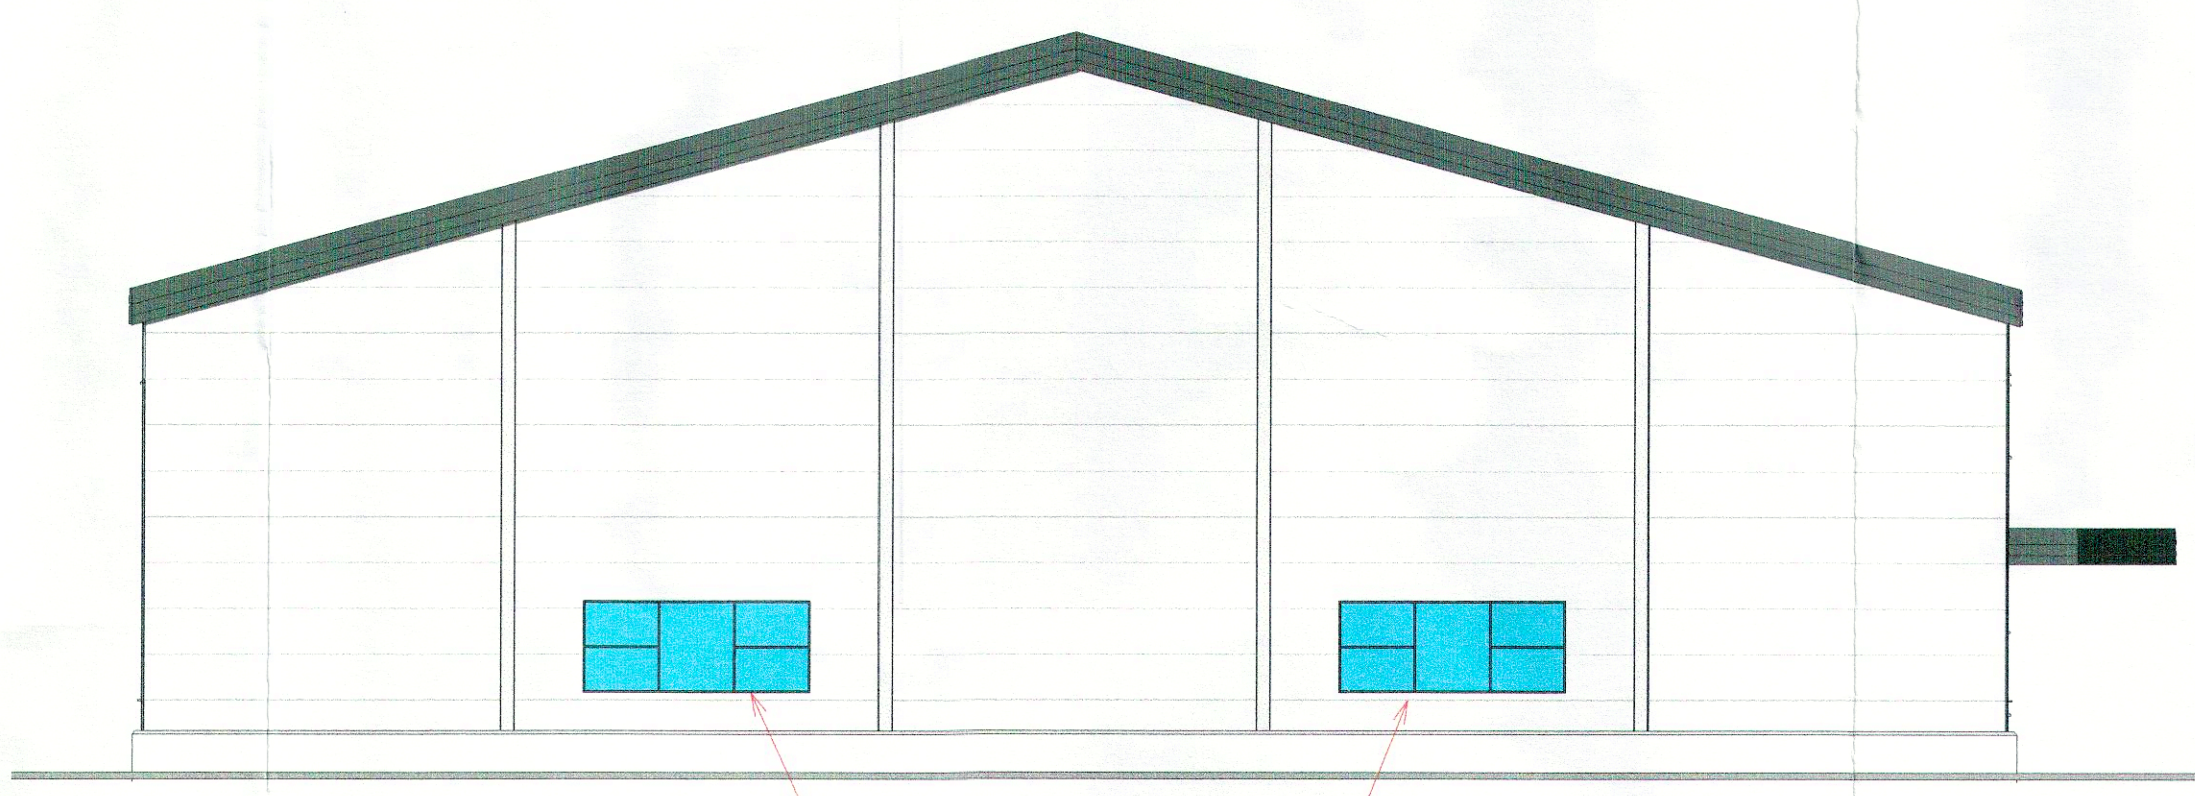

3 Nordøst
1 : 100

Tegning opprettet		11/27/08
Revisjons liste		
Nr	Dato	Beskrivelse
E4		

Helgesen Tekniske-bygg as
 Valestrand
 5281 Valestrandfossen
 Tlf: 5619 3400
 Faks: 5619 3401

Dekkhuset AS	
Eksisterende bygg	
Tegnings navn	Fasader m utvidelse
Tegnings nummer	Prosjekt nummer
A-102	2097
Prosjekt dato	26.03.2014
Tegnet av	JAB
Kontrollert av	Checker
Bruksområde	
Forslagstegning	
Scale	1 : 100 -ISO A1

©Tegninger tilhører Helgesen Tekniske-bygg AS. Kopiering og annen mangfoldiggjørelse er forbudt.™