


All rights reserved. Passing on and copying of this document, use and communication of its contents not permitted without written authorization.

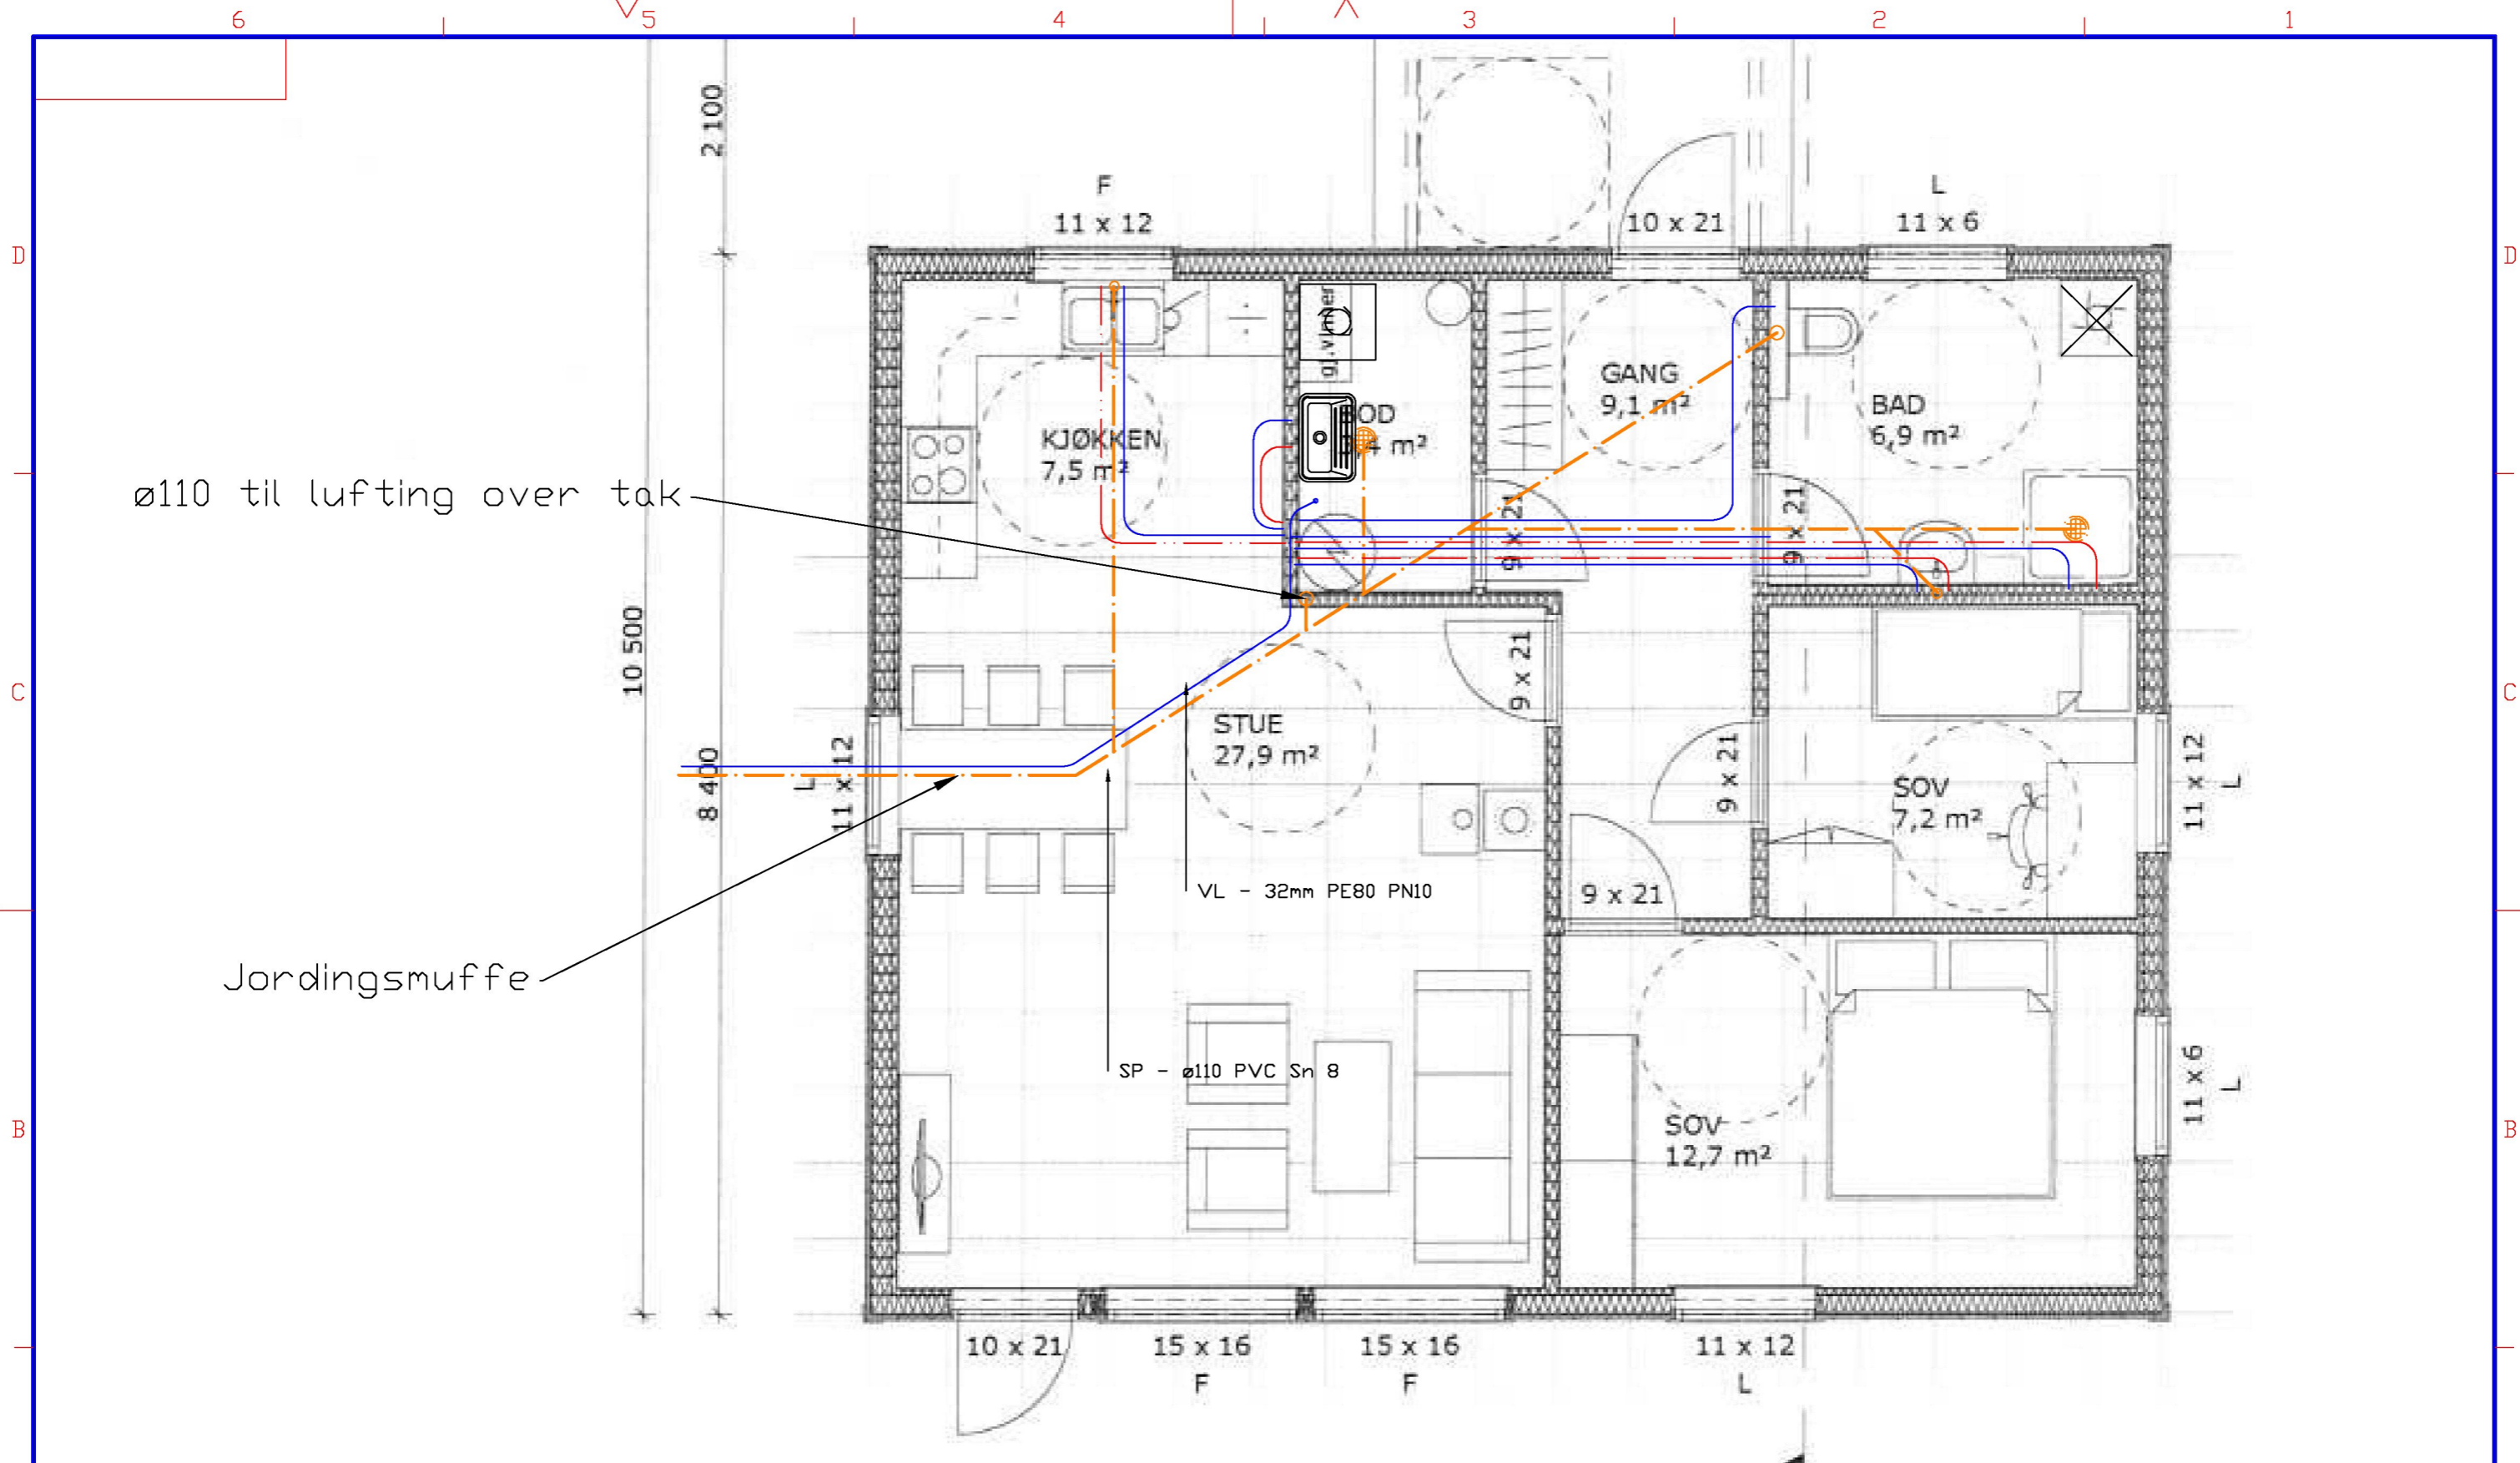

Oppdrag Enebolig - M.Olaussen	Oppdrag nr. 100149	Målestokk A3 1:100	Erst. for	Erst. av
Oppdragsgiver Hindenes Hus / Magnus Olaussen	Dato 10.09.2013		Tegningsnr. VVS 02	Rev. nr. 01
Gbnr 24 / 39 - Lindås Kommune Mykingvegen1025, 5913 Eikangervåg Lindås Rør & Sanitær AS			Filnavn vvs 02.dwg	
Henvisninger		Tegnet av H.M.Nævdal	Godkjent av	

REV.	DATO	REVISJONS TEKST	TEGN.	SAKSJ.	KONTR.	DATO	GODKJ.
02	02.05.17	AS-BUILD Tegning	H.M.N.	H.M.N.			
01	02.05.17	Korrigerig på utstyrsplassing	H.M.N.	H.M.N.			