



For matrikkelenhet:

Kommune: 1263 - LINDÅS
Gårdsnummer: 141
Bruksnummer: 75

Utskriftsdato/klokkeslett: 12.05.2017 Kl. 07:12
Produsert av: Einar Rydland
Attestert av: Lindås kommune

Orientering om matrikelbrev

Matrikelbrevet er hjemlet i «Lov om egedomsregistrering» (matrikkellova) av 17. juni 2005. Etter definisjonen i matrikkelovens § 3 d) er matrikelbrevet en attestert utskrift av matrikkelen som viser alle registrerte opplysninger om en matrikkelenhet ved oppgitt dato.

Om fullstendighet og nøyaktighet i matrikelbrevet

Matrikkelen ble etablert ved konvertering av data fra tidligere registre. Det kan variere hvor gode disse dataene er med hensyn på fullstendighet og nøyaktighet. I enkelte tilfeller kan grensepunkt og grenselinjer mangle helt eller delvis eller være feil registrert. Det kan også være feil og mangler ved registrert bygnings- og adresseinformasjon. Fullstendighet og stedfestingsnøyaktighet er generelt bedre innenfor enn utenfor tettbygd strøk. Vær oppmerksom på at for mange matrikkelenheter og bygg hefter usikkerhet ved arealet som oppgis.

For utfyllende informasjon: www.kartverket.no/matrikelbrev

Matrikkelenhet

Matrikkelenhetstype: Grunneidendom
Bruksnavn:
Etableringsdato: 10.05.2017
Skyld: 0
Er tinglyst: Ja
Har festegrønner: Nei
Er seksjonert: Nei

Arealrapport

Tekst
Beregna areal for 141 / 75
Areal (m2) Kommentar
1 028,8

Eierforhold


Tinglyste eierforhold	Status	Føds.d./org.nr	Navn	Bruksenhet	Adresse	Andel
Hjemmelshaver		260638	KVAMME ASGEIR	SKARSVEGEN 185	5911 ALVERSUND	1 / 1

Forretninger

Forretningstype	Arsak til feilretting	Tinglysingsstatus	Tinglysingsstatusdato	Forretningsdato	Matrikkelføringsdato	Signatur
Annen forretningstype				12.05.2017	12.05.2017	1263rve
Oppmålingsforretning	Sendt til tinglysing		12.05.2017	12.05.2017	12.05.2017	1263rve
Rolle						
Avgiver Matrikkelenhet Arealendring						
Mottaker 1263 - 141/3 -4 086,3						
1263 - 141/89 4 086,3						
Annen forretningstype				10.05.2017	10.05.2017	1263rve
Rolle						
Avgiver Matrikkelenhet Arealendring						
1263 - 141/75 0						
Oppmålingsforretning	Tinglyst		11.05.2017	10.05.2017	10.05.2017	1263rve
Rolle						
Avgiver Matrikkelenhet Arealendring						
Mottaker 1263 - 141/3 -1 028,9						
1263 - 141/75 1 028,8						


Oversiktskart for 141 / 75

Målestokk 1:1 000
EUREF89 UTM Sone 32

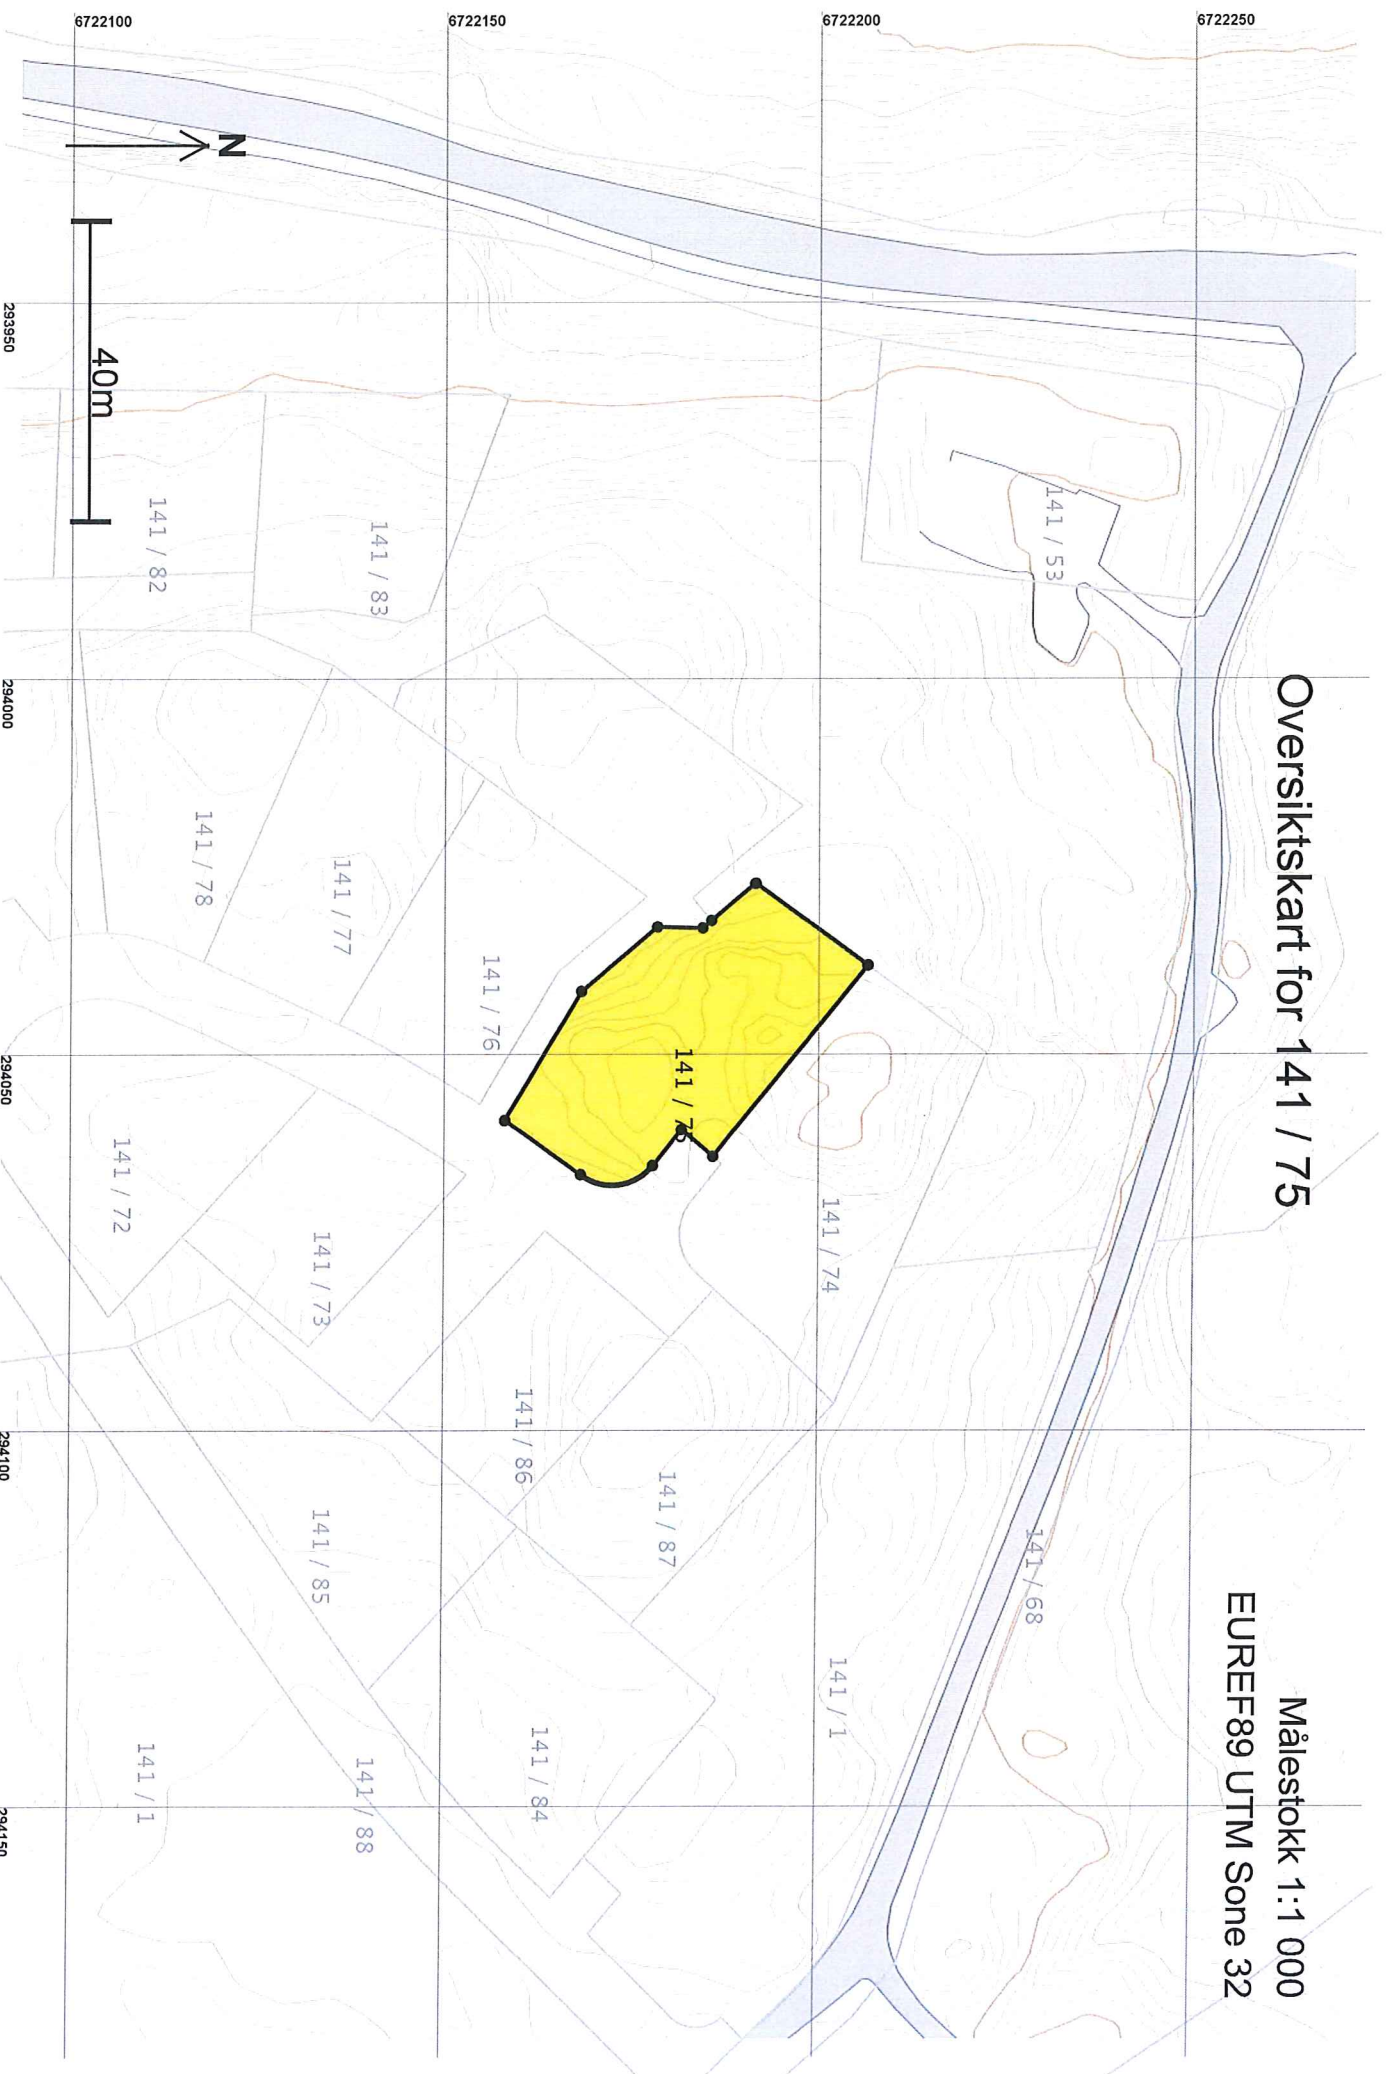

Teig 1 (Hovedteig) 141 / 75

Målestokk 1:500
EUREF89-UTM Sone 32

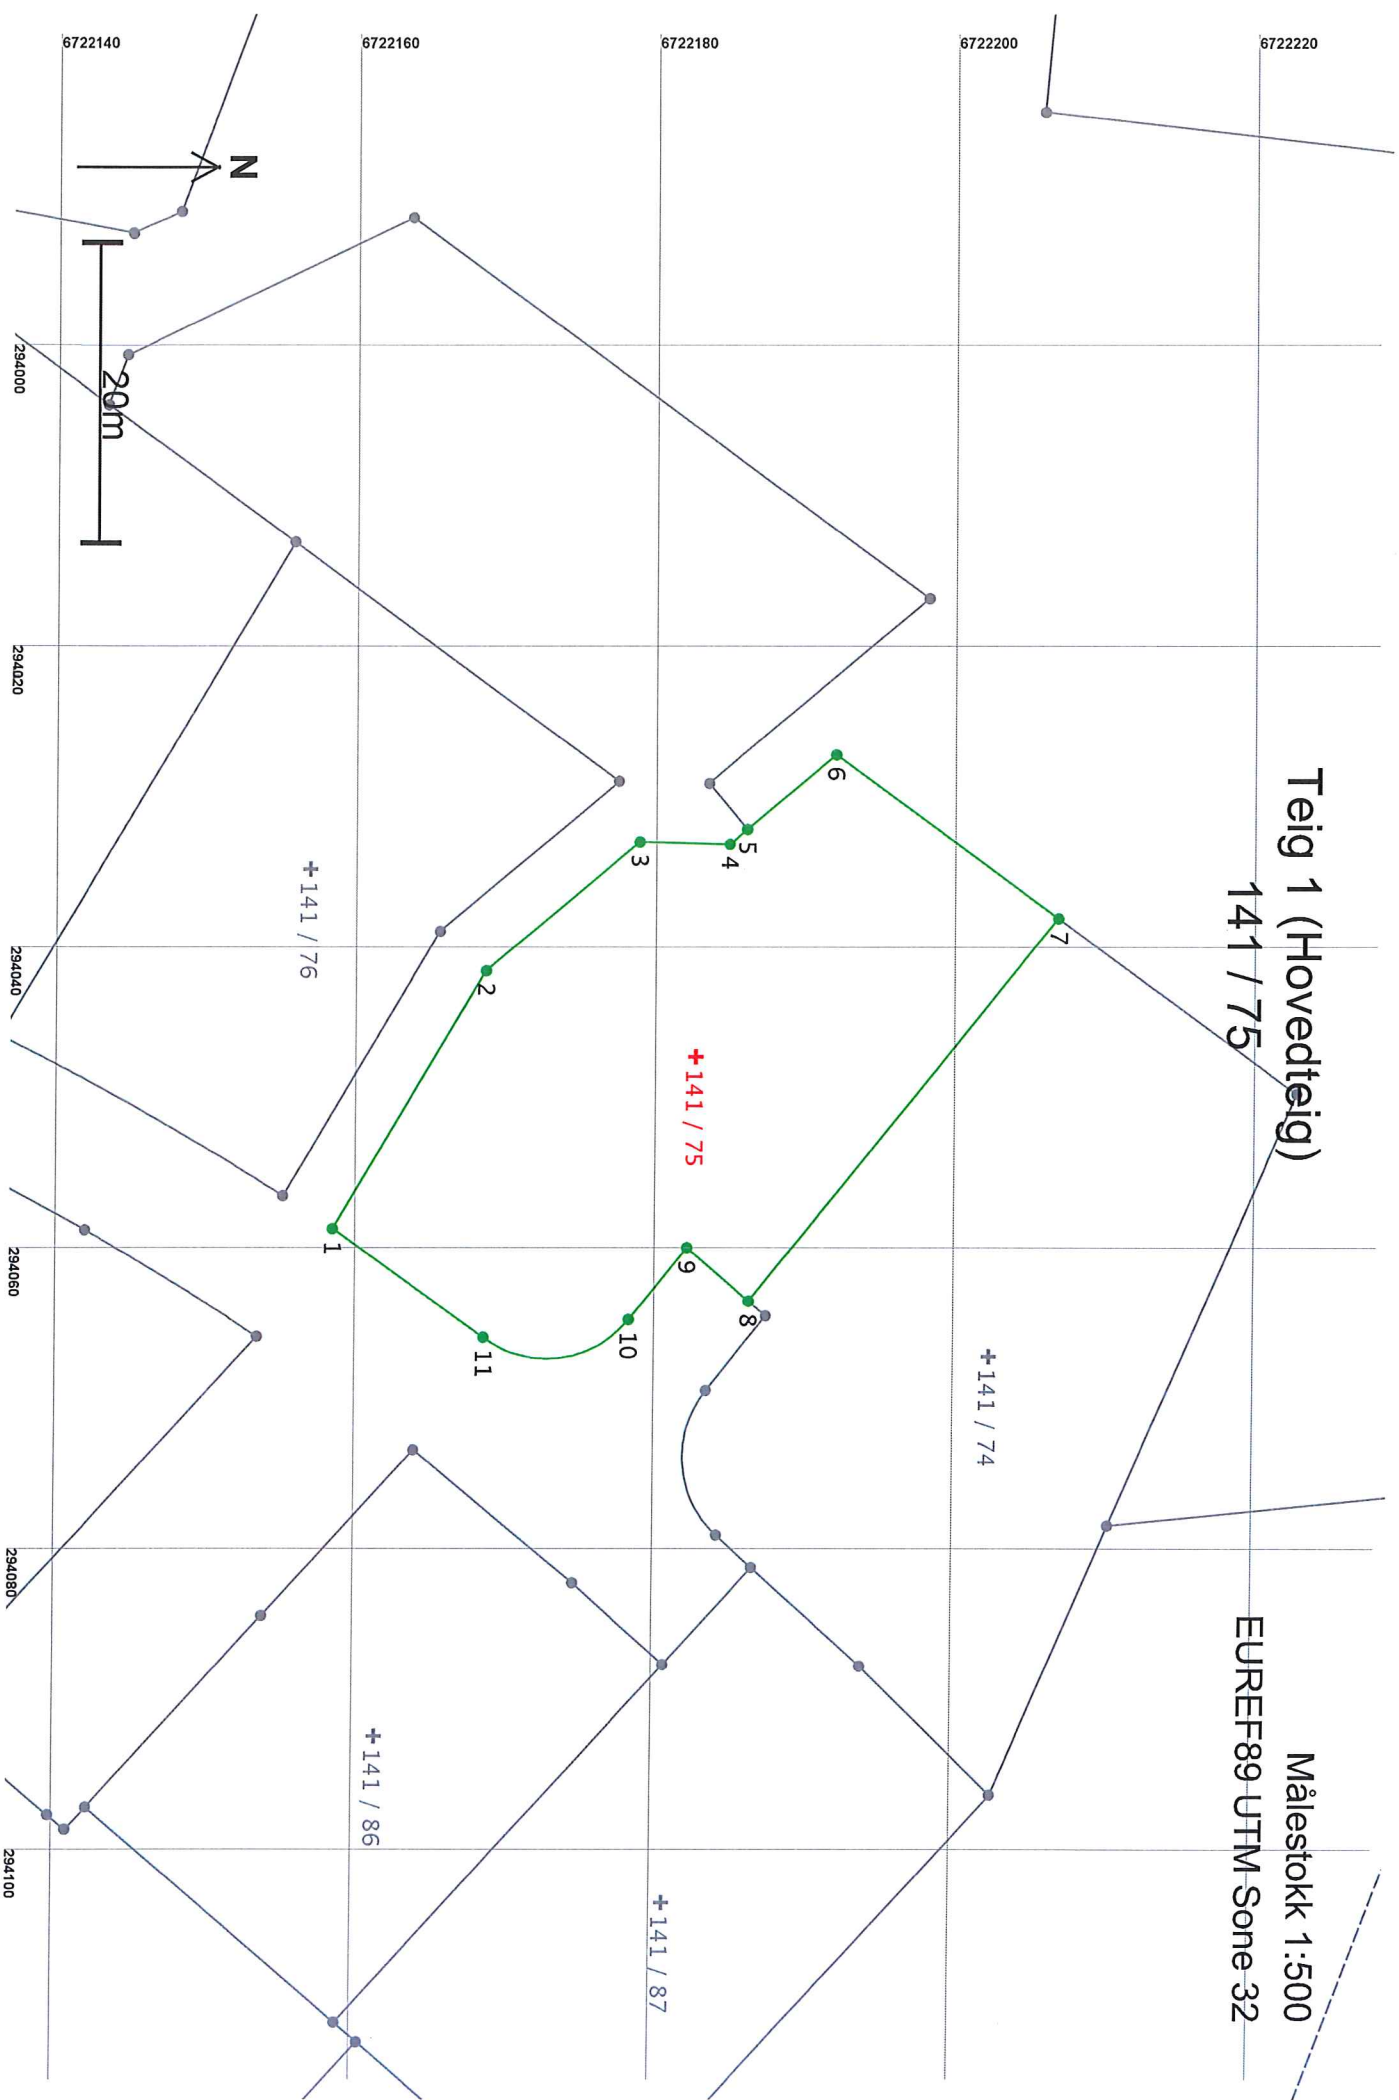

Areal og koordinater

Areal: 1 028,8

Arealmerknad:

Representasjonspunkt: Koordinatsystem: EUREF89 UTM Sone 32

Nord: 6722183

Øst: 294047

Grensepunkt / Grenselinje

Ytre avgrensing

Løpenr	Nord	Øst	Grensemerke nedsatt i / Lengde	Grensepunkttype / Hjelpelinjetype	Målemetode	Nøyaktighet	Radius
1	6722158,95	294058,68	Ikke spesifisert	Offentlig godkjent grensemerke	96 GPS kinematisk (Real time kinematic)	13	
2	6722169,14	294041,53	19,95	Ikke hjelpelinje		14	
			Ikke spesifisert	Offentlig godkjent grensemerke	96 GPS kinematisk (Real time kinematic)	13	
3	6722179,33	294032,97	13,30	Ikke hjelpelinje		14	
			Ikke spesifisert	Offentlig godkjent grensemerke	96 GPS kinematisk (Real time kinematic)	13	
4	6722185,37	294033,12	6,05	Ikke hjelpelinje		14	
			Ikke spesifisert	Offentlig godkjent grensemerke	96 GPS kinematisk (Real time kinematic)	13	
5	6722186,56	294032,13	1,55	Ikke hjelpelinje		14	
			Ikke spesifisert	Offentlig godkjent grensemerke	96 GPS kinematisk (Real time kinematic)	13	
6	6722192,45	294027,18	7,69	Ikke hjelpelinje		14	
			Ikke spesifisert	Offentlig godkjent grensemerke	96 GPS kinematisk (Real time kinematic)	13	
7	6722207,32	294038,06	18,42	Ikke hjelpelinje		14	
			Ikke spesifisert	Offentlig godkjent grensemerke	96 GPS kinematisk (Real time kinematic)	13	
8	6722186,82	294063,49	32,66	Ikke hjelpelinje		14	
			Ikke spesifisert	Offentlig godkjent grensemerke	96 GPS kinematisk (Real time kinematic)	13	
9	6722182,62	294059,94	5,50	Ikke hjelpelinje		14	
			Ikke spesifisert	Offentlig godkjent grensemerke	96 GPS kinematisk (Real time kinematic)	13	
10	6722178,78	294064,71	6,13	Ikke hjelpelinje		14	
			Ikke spesifisert	Offentlig godkjent grensemerke	96 GPS kinematisk (Real time kinematic)	13	7,00
11	6722169,10	294065,90	10,79	Ikke hjelpelinje		14	
			Ikke spesifisert	Offentlig godkjent grensemerke	96 GPS kinematisk (Real time kinematic)	13	
			12,45	Ikke hjelpelinje		14	