



(D1)

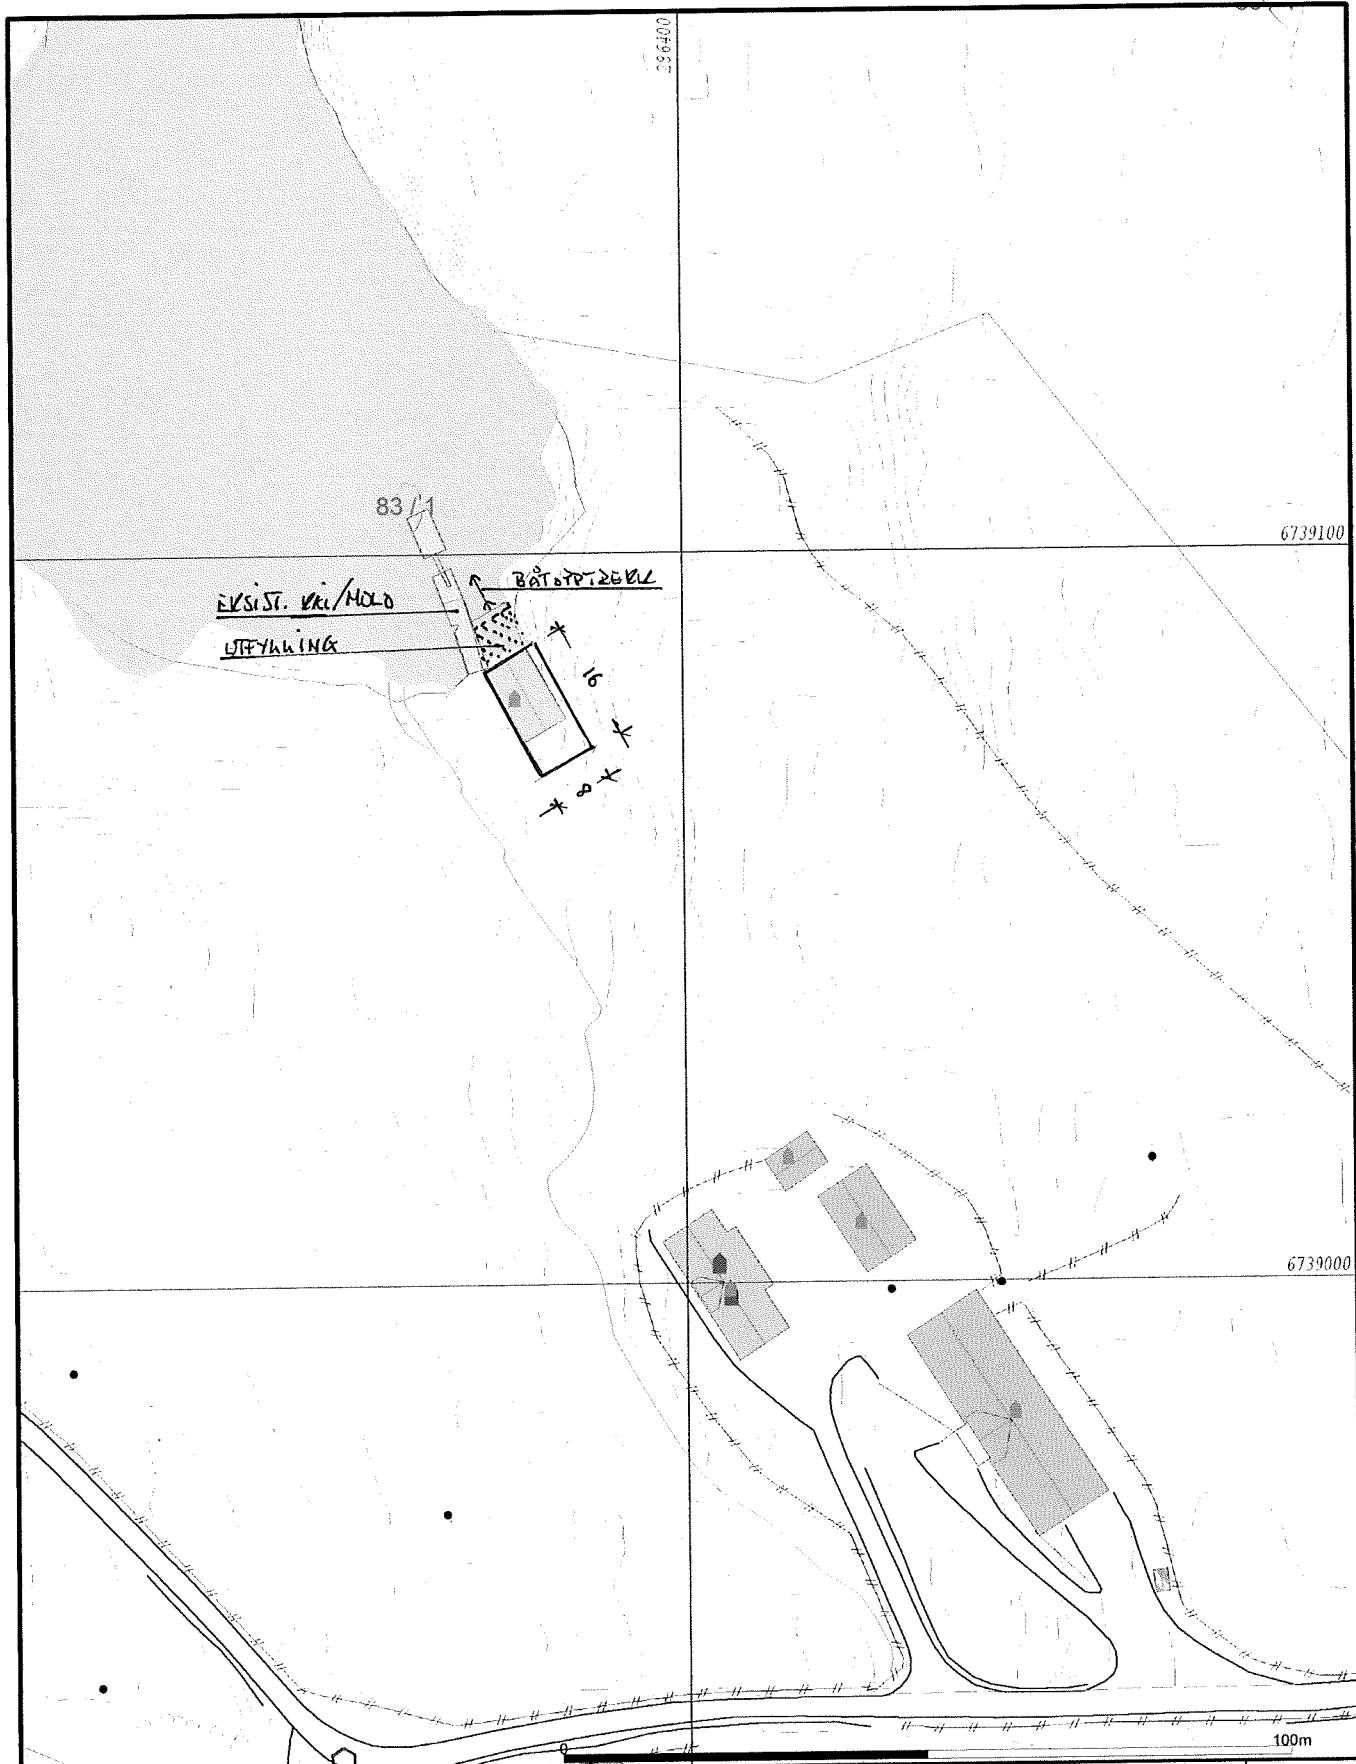

- Målte Grenser
- Registrerte Grenser
- - - Udefinert grenser
- · - · - · Terrengmålte grense
- ⊙ Konstruert grensepunkt
- Bolig
- ▨ Bustad mulighet
- ▩ Våningshus
- Større bustad
- ▨ Hytte/utleies
- Garasje/uthol
- ▨ Industribygg
- ▩ Andre bygge

TAULE
 ING. TAULE AS
 56 35 85 55 - Mob. 908 66 010
 18/5-17

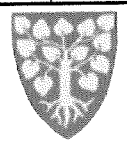

Lindås kommune
 Geodata avdeling
 LIVING OG OPPFØRNING AV
 NYTT NADST.
 MASSEUTSKIFLING

N

 Målestokk
 1:1000

Dato: 2016.11.23
 Sign: ljei

Gnr 83 bnr 1 naustareal

Beliggenhet og høyder må oppfattes som orienterende.