

Revisisjonen grensegemng Gv/41 br. 5.

Einar Rydland

Fra: Agnete G. Haaland <agnete.haaland@gmail.com>
Sendt: 17. mai 2017 08:37
Til: Einar Rydland
Kopi: e-borgen@online.no
Emne: Kartforretning

Hei Einar Rydland,

Takk for god hjelp og kartforretning på G.nr 141, br. 29.

Jeg bekrefter med dette at vi også bestiller en kartforretning på Annahaugen, altså 141/5.

Vi er en del bortreist, så jeg ber om at forretningen kan legges til en dag vi er i Alversund.


God syttende!

Alt godt
Agnete

Agnete G. Haaland

Adresse i Oslo:
Fritznersgate 19, 0264 Oslo

Adresse i Bergen:
Øysteinsgate 18, 5007 Bergen

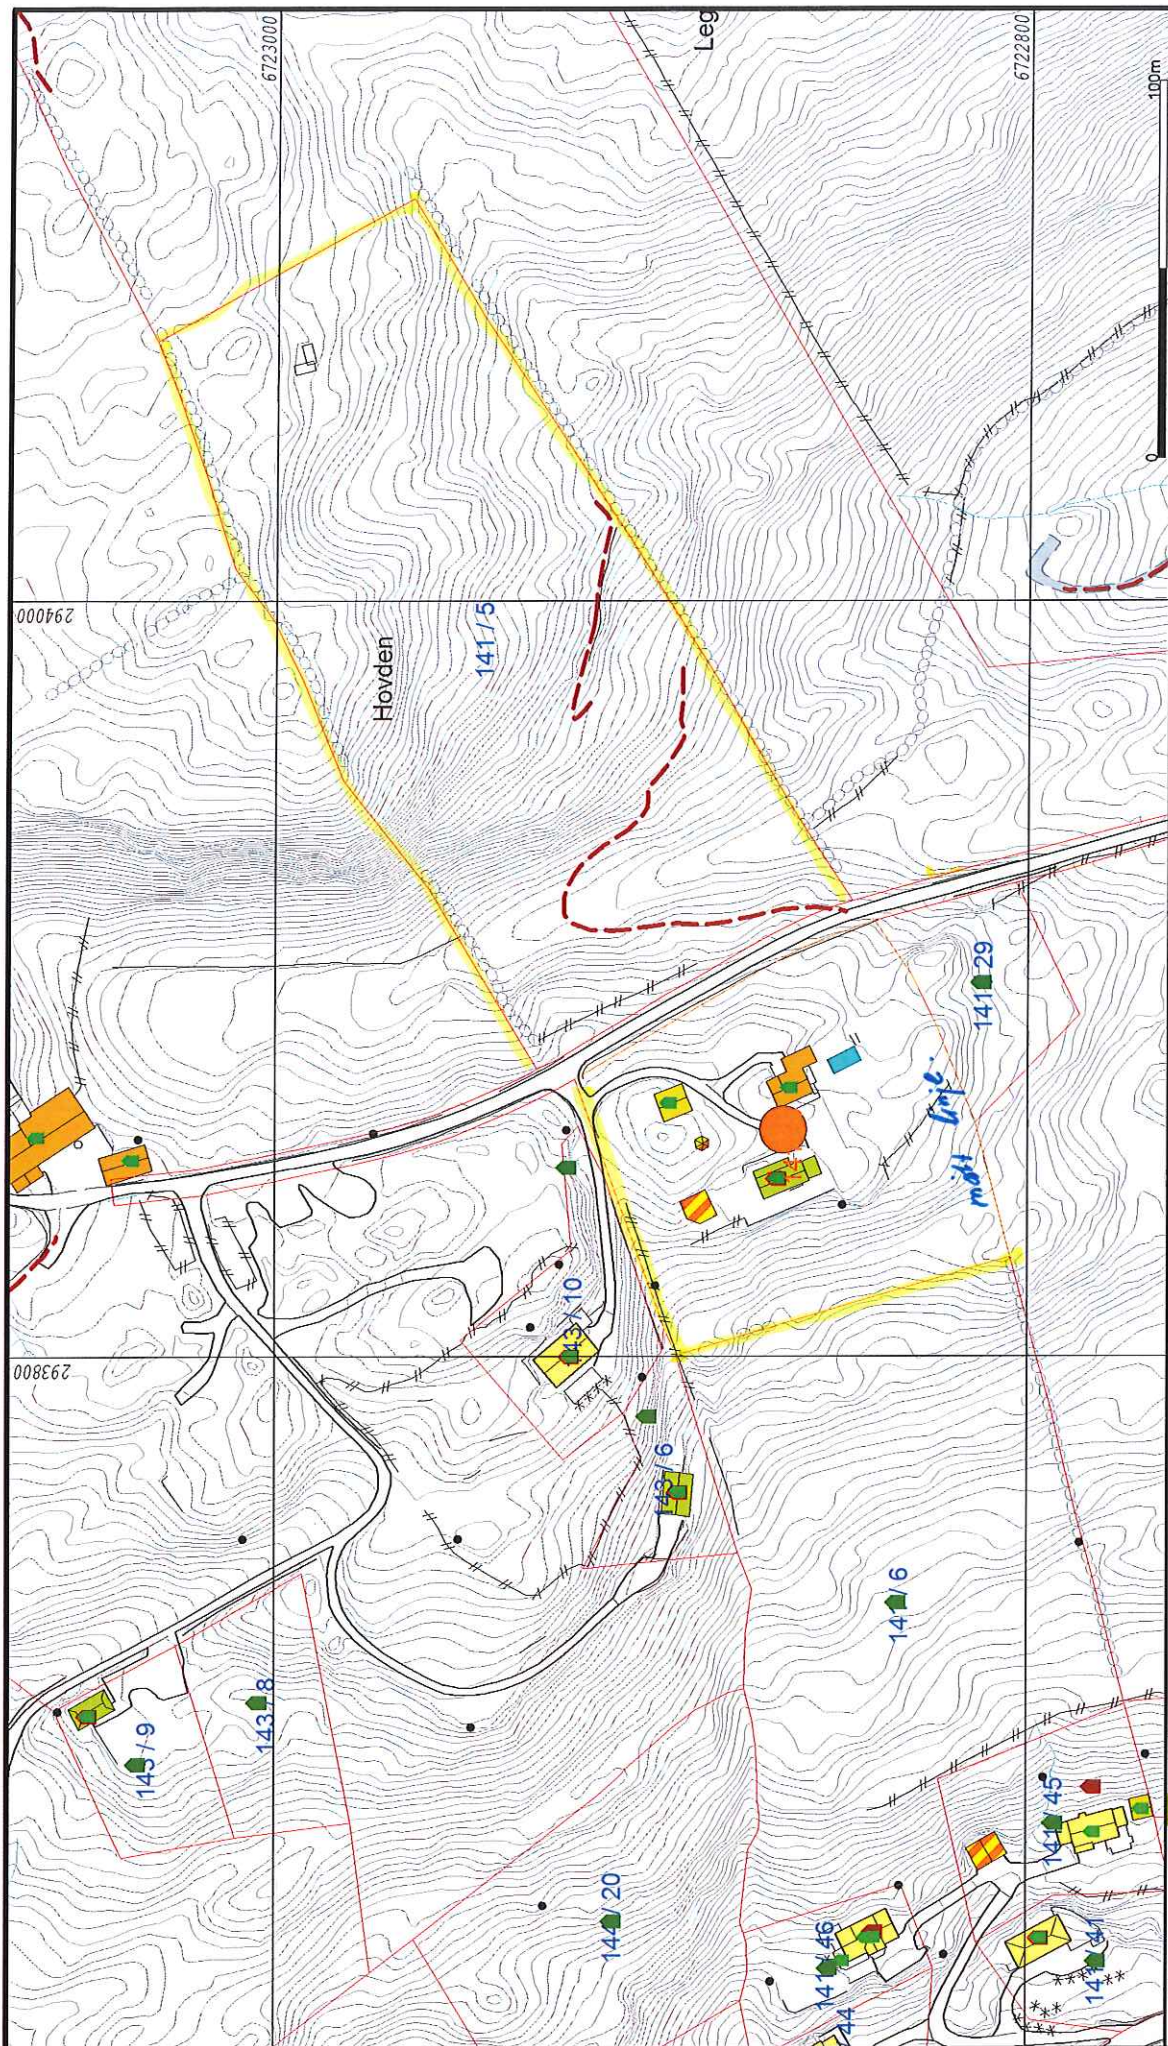

Lindås kommune
Geodata avdeling



Dato: 2017.05.18
Sign: Liei

Gnr 141 bnr 5

Målestokk
1:2000

- Målte Grenser
- Registrerte Grenser
- Udefinert grenser
- Terrengmålte grense
- Konstruert grensepunkt
- Bolig
- Bustad m/feilighet
- Våningshus
- Store bustader
- Hytte/feriehuis
- Garasje/uthus
- Industri/lager
- Andre bygg

Beliggenhet og høyder må oppfattes som orienterende.