

Dato:	21. mai 2017	Rapportnr:	550-1	Utarbeidet av:	Fredrik Grevstad
Revisjon:	A	Prosjekt:	Titlandsvegen sør	Kontrollert av:	Helge Mæstad
		Kunde:	Lindås Kommune		

## Titlandsvegen Sør







Vi har på oppdrag fra Lindås Kommune utført sikring langs Titlandsvegen. Sikringstiltak er utført etter anvisning av kompetent personell hos Wimo Fjellsikring. Det er utført noe vegetasjonsrydding samt spettrensk og bolting av fjell.


Vedlagt følger foto av utført arbeid hvor boltene er markert med symboler. Under er forklaring på symbolene som er brukt, samt det totale antallet av hver type bolt som er montert.

Alle foto kan lastes ned i høyoppløst versjon her: <http://foto.wimo.no/550/1/>

FDV-dokumentasjon kan lastes ned her: <http://foto.wimo.no/dokumentasjon/Wimo-FDV.zip>

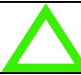Symbol	Type	Lengde	Diameter	Antall
	Endeforankret bolt	1,5 m	20 mm	2 stk
	Endeforankret bolt	2,4 m	20 mm	9 stk
	Endeforankret bolt	3,0 m	20 mm	5 stk
	Fjellbånd			1 stk



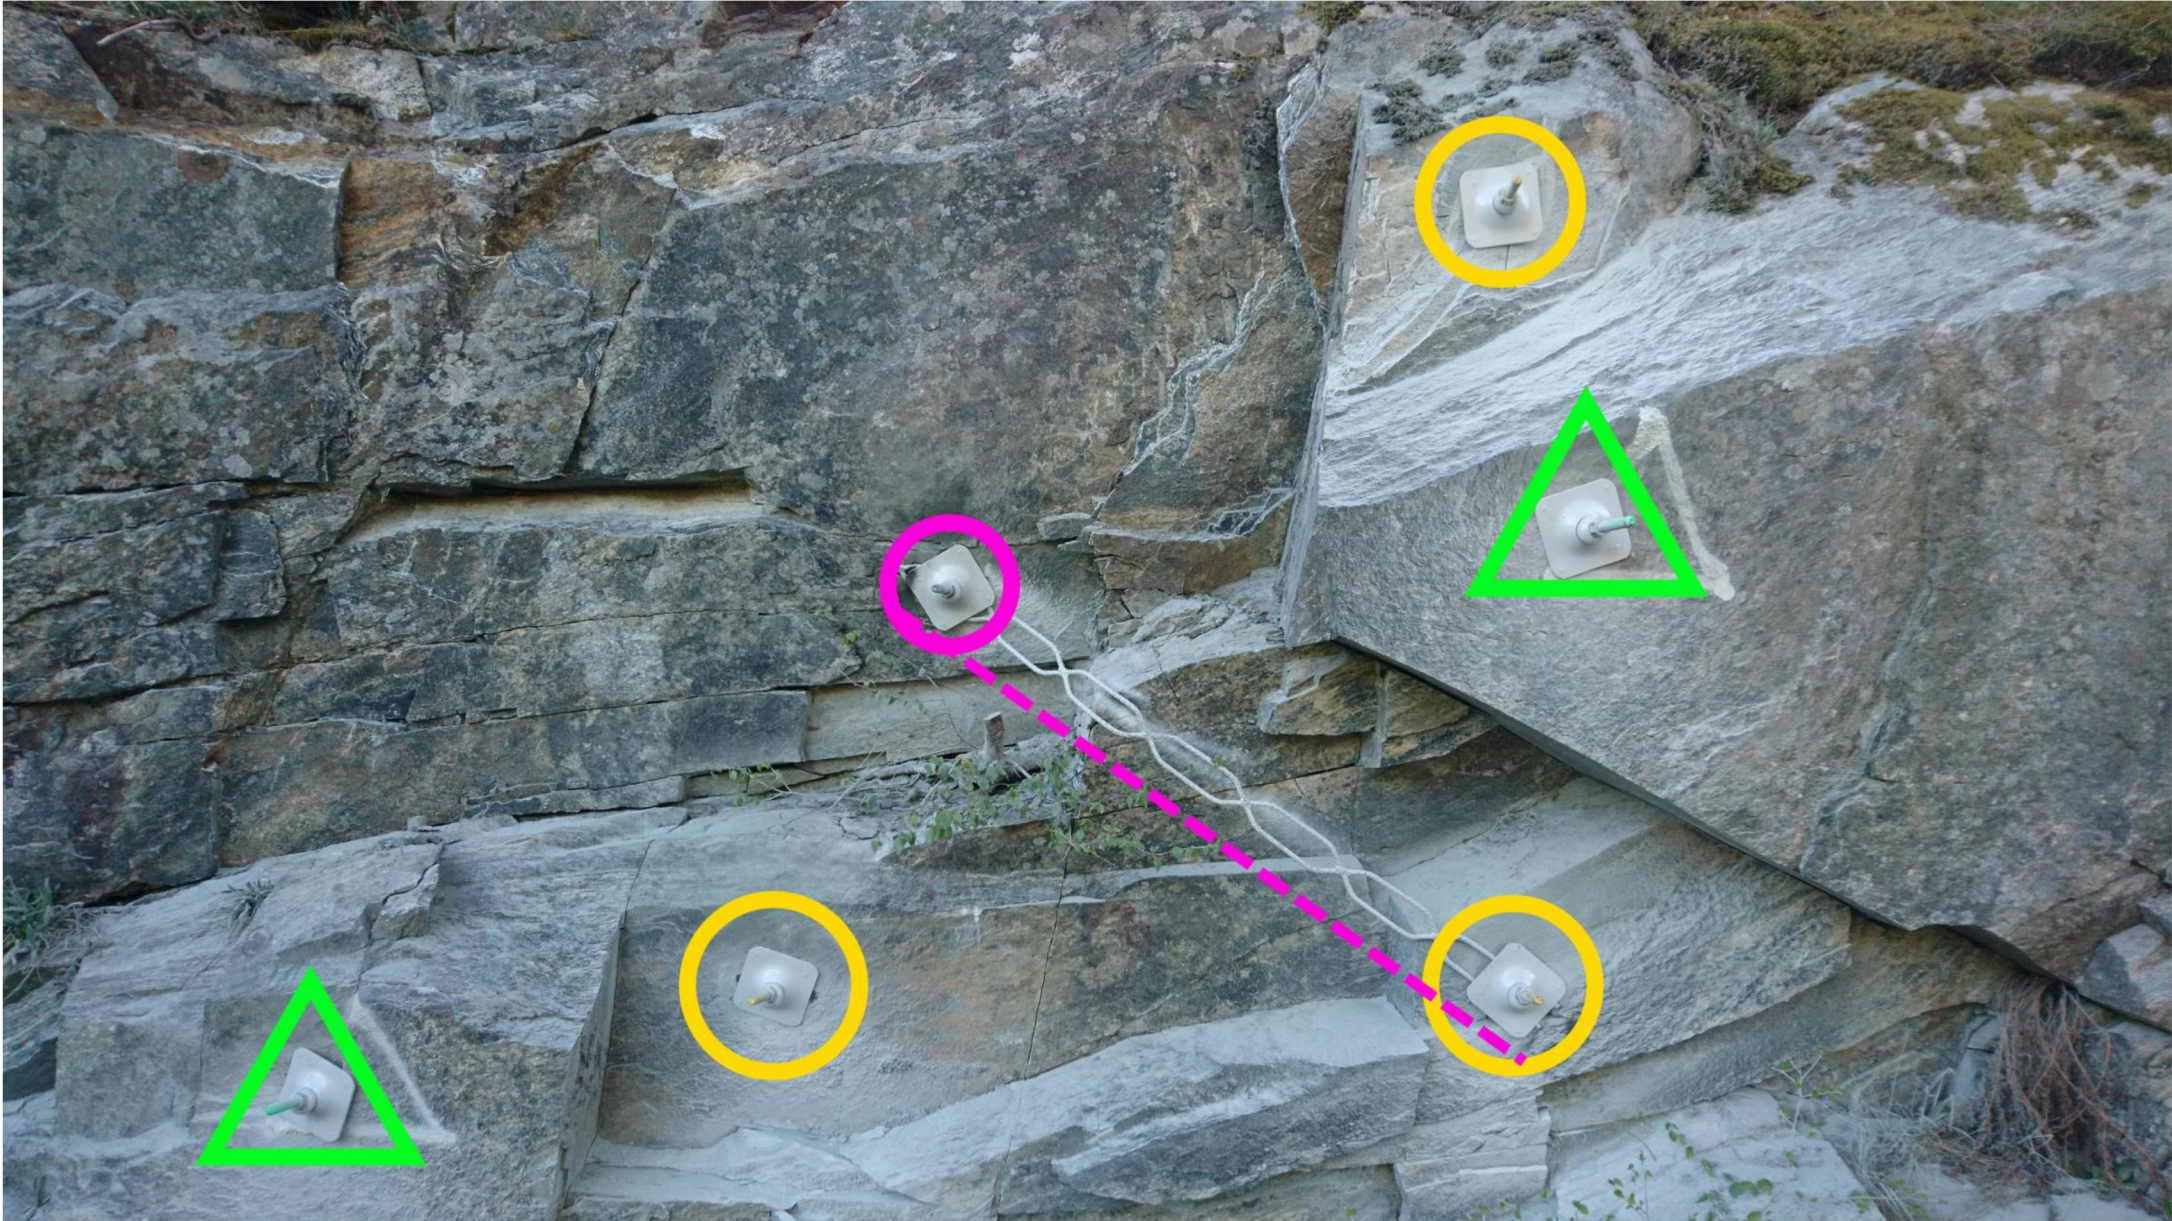









*Bildet viser område hvor vegetasjonsrensk er utført*