



Fylkesmannen i Hordaland

Postboks 7310

5020 Bergen

Referanser:

Dykkar:

Vår: 14/1898 - 17/15140

Saksbehandlar:

Trude Langedal

trude.langedal@lindas.kommune.no

Dato:

29.05.2017


## Høyring og offentlig ettersyn av mindre reguleringsendring for Stølshaugane, gbnr 141/1 og 141/3, PlanID 1263-201302

I medhald av plan - og bygningslova § 12-14, vert framlegg til mindre endring av reguleringsplan for Stølshaugane sendt ut på høyring.

### Avkøyrsla til Kvamsvågen

Bakgrunn for endringa er at avkøyrsla til Kvamsvågen som er regulert i reguleringsplan for *Friluftsområde-Kvamsvågen* med planID 1263-25082004, ikkje er teke med i reguleringsplan for Stølshaugane. Reguleringsplan for Stølshaugane vart vedteken 12.05.2016 og er gjeldande plan for arealet der reguleringsplanane overlappar.

Kommunen har vore i dialog med Statens vegvesen om utforming av avkøyrsla. Avkøyrsla er utforma etter Statens vegvesen si handbok for veg- og gateutforming N100, dette er ei utbetring av avkøyrsla i forhold til regulert løysing i Kvamsvågen-planen.

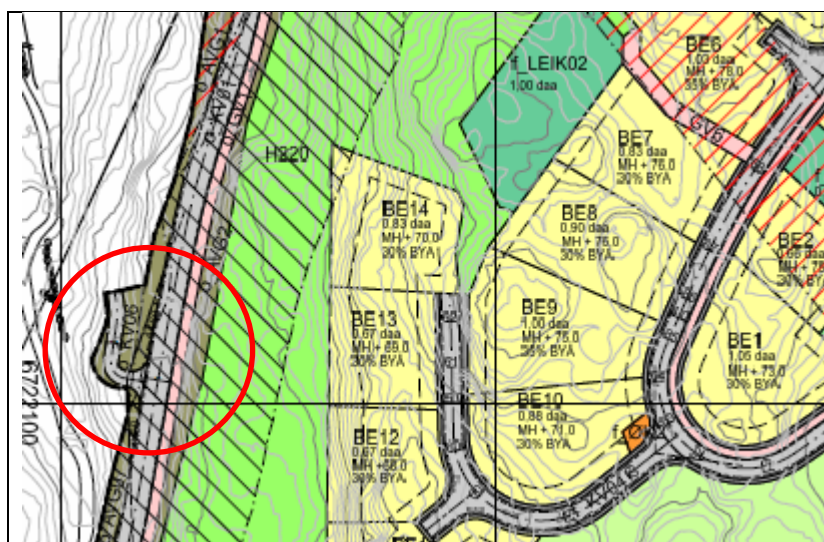

Mindre endring av reguleringsplan for Stølshaugane, avkøyrsla til Kvamsvågen er lagt inn. Merka med raud sirkel.

#### Post

postmottak@lindas.kommune.no

Dokumentsenteret

Kvernhusmyrane 20, 5914 Isdalstø

#### Kontakt

www.lindas.kommune.no

Telefon +47 56 37 50 00

Telefaks +47 56 37 50 01

Konto 3201.05.89311

Org.nr. 935 084 733

DER DRAUMAR BLIR RØYNDOM



[illegible]

Utsnitt gjeldande reguleringsplan for Stølshaugane, der ikkje avkøyrsla er teke med

I foresegn § 3.1.5 skal det stå **B8** i steden for **B5**:

- ~~BE5~~ **BE8**
- BE10
- BE11

Presisering av føresegn 3.1.8(markert med raud skrift):

14/1898 - 15

**Har du merknader til planforslaget?**

Planendringa er på høyring frå 29. mai 2017 til 19.juni 2017 på Lindås rådhus. Planen vert også å finne på Lindås kommune sine heimesider, [www.lindas.kommune.no](http://www.lindas.kommune.no), med lenke til braPLAN. Søk på plan-id 1263-201302, dokumenter.

**Merknader til planframlegget skal sendast innan 19. juni 2017 til:**

Lindås kommune, plan- og miljøutvalet, Kvernhusmyrane 20, 5914 Isdalstø, via [elektronisk merknadsskjema](#) eller til [postmottak@lindas.kommune.no](mailto:postmottak@lindas.kommune.no).

Elektronisk merknadsskjema er å finne på Lindås kommune sine heimesider, og kommunen oppfordrar til å bruke dette ved innsending av merknader til reguleringsplanen.

Med helsing

Trude Langedal  
rådgjevar

*Dette dokumentet er elektronisk godkjent og har difor ingen signatur.*

**Vedlegg:**

Føresegner Stølshaugane  
Plankart Stølshaugane  
Kvamsvagen  
Planskildring

**Mottakrar:**

|                           |                   |      |           |
|---------------------------|-------------------|------|-----------|
| Agnar Kjartan Erstad      | Erstadvegen 56    | 5911 | ALVERSUND |
| Ann Margrethe Blomberg    | Skarsvegen 115    | 5911 | ALVERSUND |
| Asgeir Kvamme             | Skarsvegen 185    | 5911 | ALVERSUND |
| Astrid Malt               | Erstadvegen 73    | 5911 | ALVERSUND |
| Bjarne Gunnar Kvamme      | Skarsvegen 191    | 5911 | ALVERSUND |
| Bkk Nett AS               | Postboks 7050     | 5020 | BERGEN    |
| Britt Ulriksen            | Kyrkjevegen 65    | 5911 | ALVERSUND |
| Even-Andreas Olstad Elvik | Kyrkjevegen 65    | 5911 | ALVERSUND |
| Fylkesmannen i Hordaland  | Postboks 7310     | 5020 | Bergen    |
| HORDALAND FYLKESKOMMUNE   | Postboks 7900     | 5020 | BERGEN    |
| Ingunn Runde              | Kvamsvegen 18     | 5911 | ALVERSUND |
| Kjartan Toft              | Kvamsvegen 18     | 5911 | ALVERSUND |
| Kolbjørn Tveit            | Gangstøvegen 21   | 5911 | ALVERSUND |
| Linda Birkeland           | Sethaugen 8       | 5911 | ALVERSUND |
| Lindås kommune            | Felles postmottak | 5914 | ISDALSTØ  |
|                           | Kvernhusmyrane    |      |           |
|                           | 20                |      |           |

**Mottakarar:**

|                              |                   |      |           |
|------------------------------|-------------------|------|-----------|
| Mette Marei Træland          | Kyrkjevegen 65    | 5911 | ALVERSUND |
| Monica Vabø                  | Sethaugen 5       | 5911 | ALVERSUND |
| Morten Titland Blomberg      | Skarsvegen 115    | 5911 | ALVERSUND |
| NGIR                         |                   |      |           |
| Nils Ove Eknes               | Sethaugen 5       | 5911 | ALVERSUND |
| Odd Kjartan Didriksen        | Slettevikvegen 37 | 5124 | MORVIK    |
| Randi Viken                  | Nordre            | 5131 | NYBORG    |
|                              | Langarinden 49    |      |           |
| Rune Moberg                  | Nedre Ulsetskogen | 5119 | ULSET     |
|                              | 60                |      |           |
| Statens vegvesen Region vest | Askedalen 4       | 6863 | LEIKANGER |
| Svein Kvamme                 | Erstadvegen 1     | 5911 | ALVERSUND |
| Tomas Sandvik                | Kyrkjevegen 65    | 5911 | ALVERSUND |
| Trine Jørgenvik              | Flaktveitbotn 70  | 5135 | FLAKTVEIT |