


X = utv. hovedkran
vann
O = stakepunkt.




Stendal VVS AS
Blombakken 1 - 5911 ALVERSUND
E-post: sten-vs@online.no
Org.nr. 980 626 180

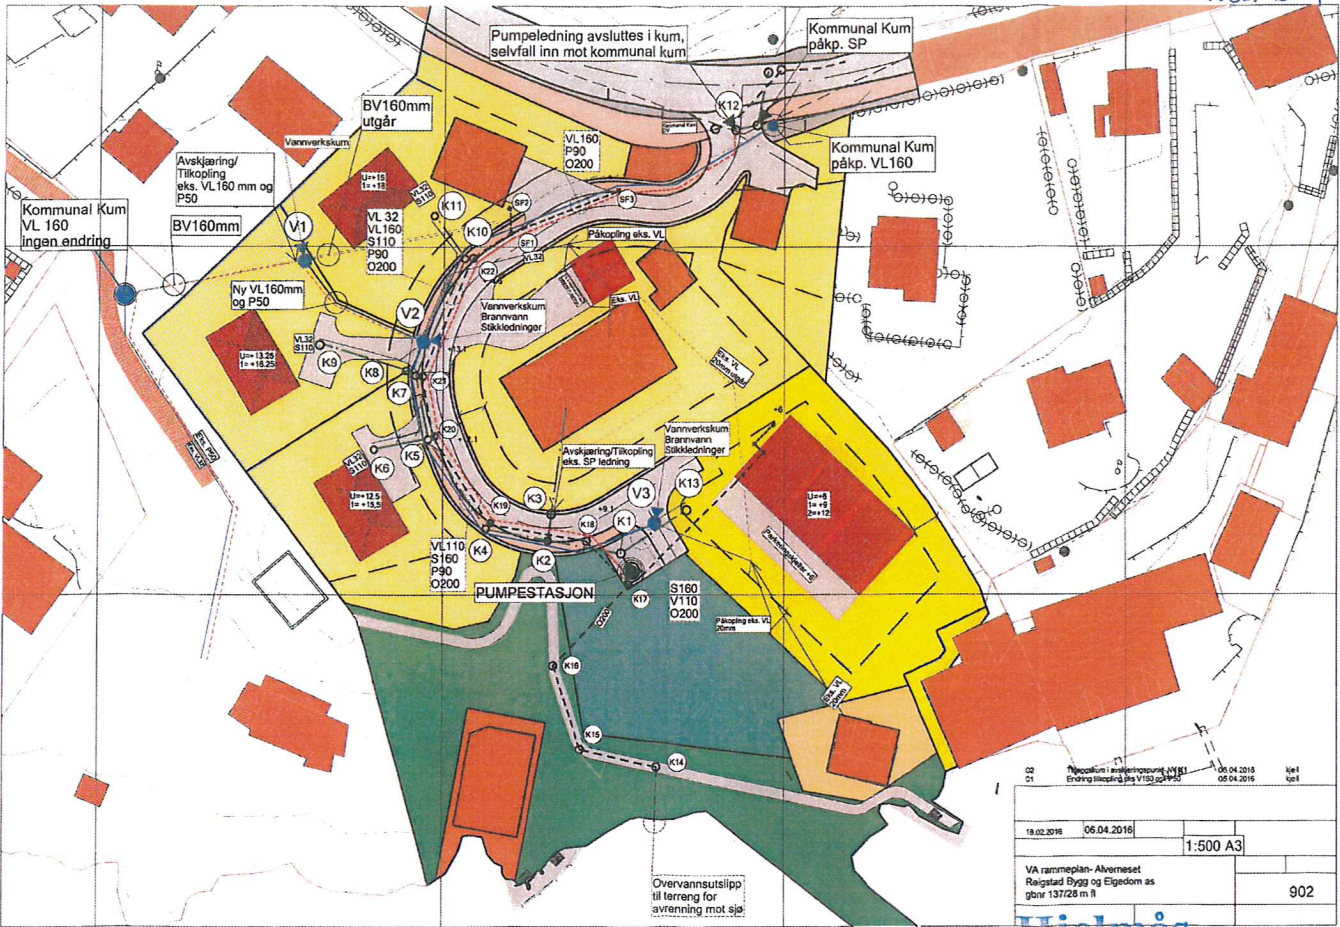

02	19.02.2016	06.04.2016	1:500 A3	902

Hjelmås
 VVS %
 PHR 17/16

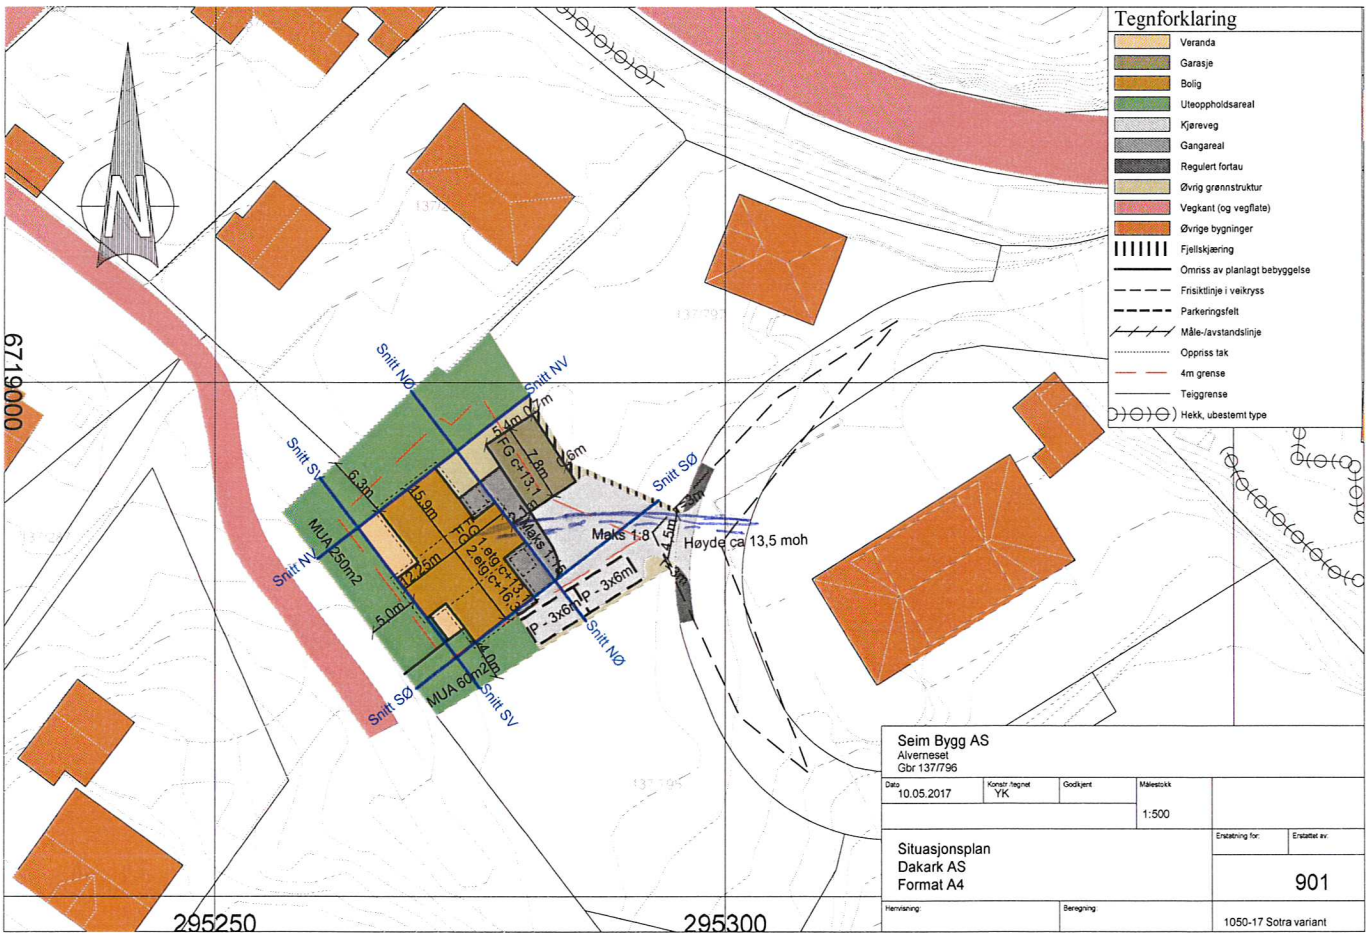

Tegnforklaring


- Veranda
- Garasje
- Bolig
- Uteoppholdsareal
- Kjøreveg
- Gangareal
- Regulert fortau
- Øvrig grønnstruktur
- Vegkant (og vegflate)
- Øvrige bygninger
- Fjellskjæring
- Omriss av planlagt bebyggelse
- Friskittlinje i veikryss
- Parkeringsfelt
- Måle-/avstandslinje
- Oppriss tak
- 4m grense
- Teiggrense
- Hekk, ubestemt type

Seim Bygg AS			
Alverneset Gbr 137/96			
Data	Kontor/tegnst	Godkjert	Målestokk
10.05.2017	YK		1:500
Situasjonsplan Dakark AS Format A4			Erstattet av
			901
Planering:		Beregning:	1050-17 Sotra variant

Rev. A DB 05.17 Planløsning+vinduer
 Rev. B DB 10.05.17 Terengprofilier + vindu stue


BYGGMANN

TILTAKSNAVER: Eneboig Alvmaset Lindås Kommune		MÅL: 1:100	
ANSALIG PROSJEKTERENDE: Dakark AS		PROSJEKT BGR AS: 1050-17	
LEVERANDØR: Seim Bygg AS Nesbrøkka 28 5912 Seim		DATO: 06.04.2017	
TEKNISSKISSE/UTDRAG: 5912 Seim Nesbrøkka 28 5912 Seim		Opg nr.: 976598407	
TEKNISSKISSE/UTDRAG: 5912 Seim Nesbrøkka 28 5912 Seim		www.byggmann.no	

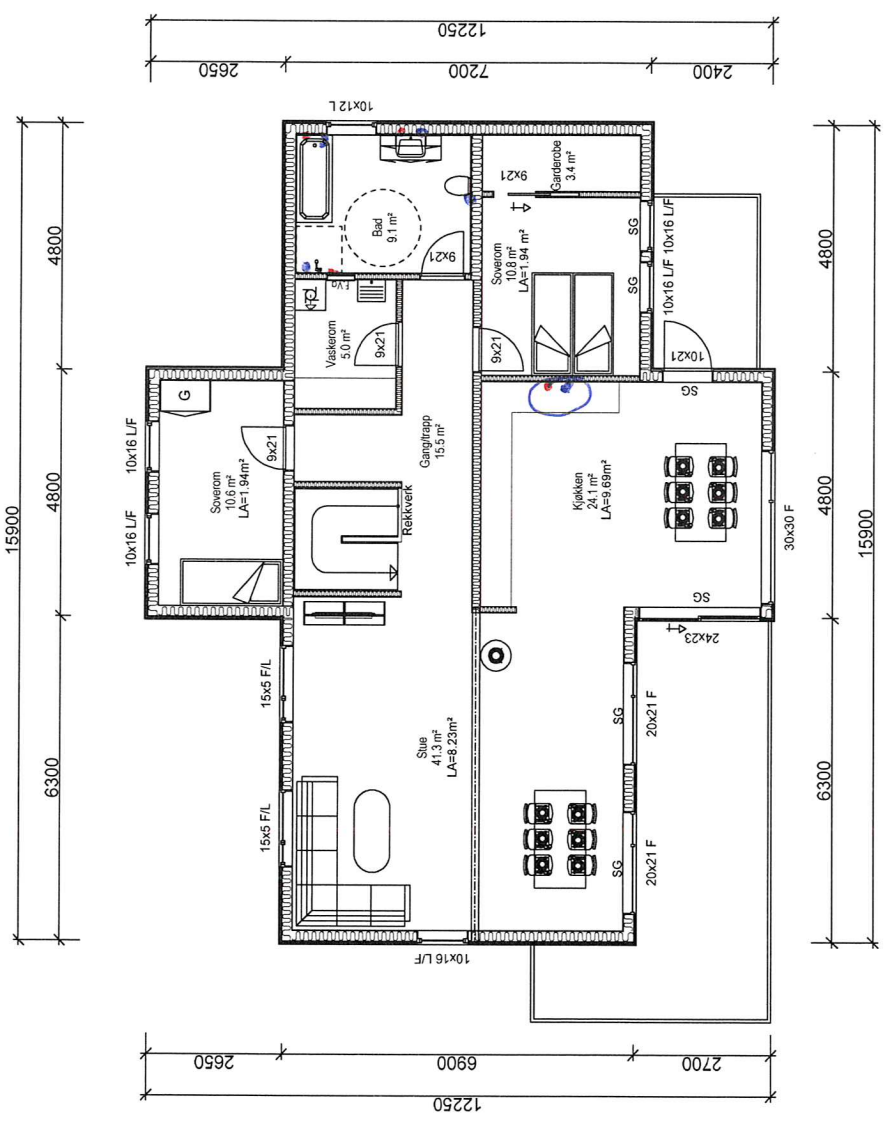

Stendal VVS AS
 Blombakken 1 - 5911 ALVERSUND
 E-post: sten-vvs@online.no
 Org.nr. 980 626 180



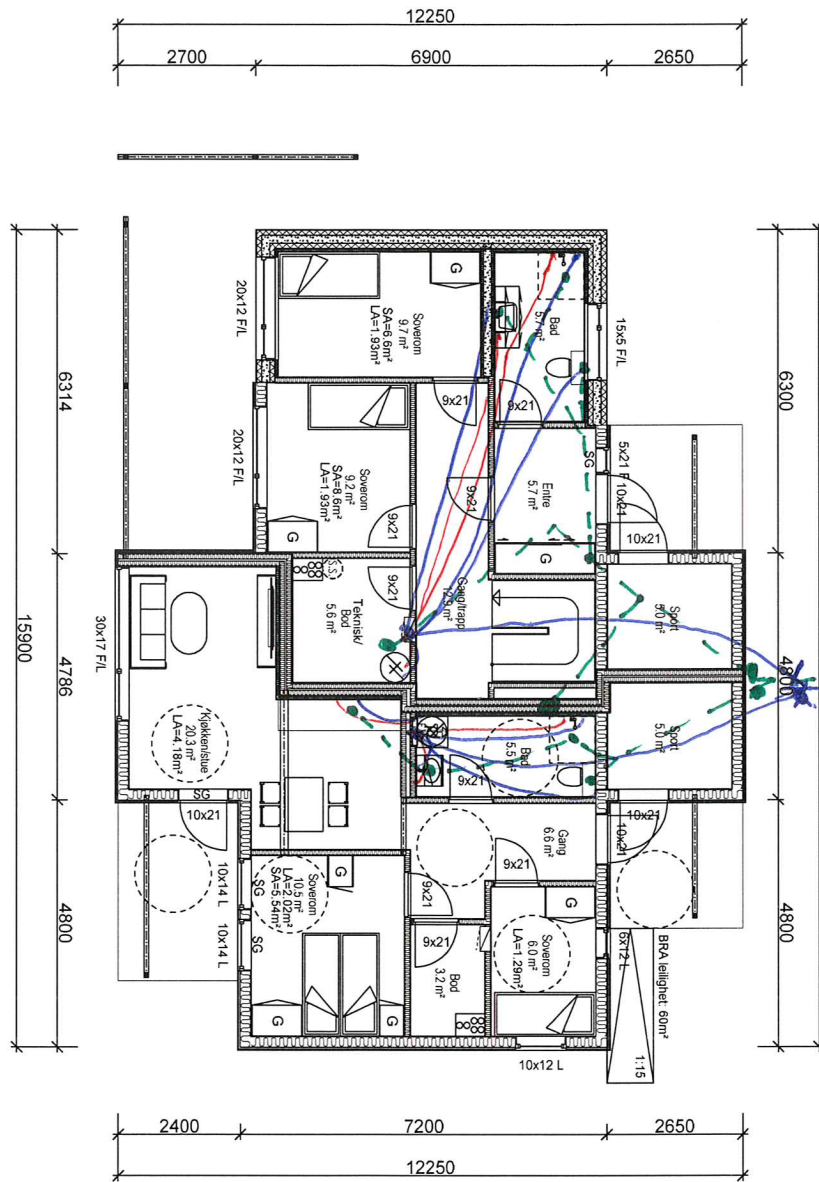

● = stoppepunkt
 x = utf. hoved stoppekran.



Stendal VVS AS
 Blombakken 1 - 5911 ALVERSUND
 E-post: sten-vvs@online.no
 Org.nr. 980 626 180

Rev.A DB 05.05.17 Planløsning+vinduer
 Rev.B DB 10.05.17 Terrengprofiler + vindu stue

**BYGGESØKNADSTEGNINGER
 UNDERETASJE**

BYGGMANN®

TILTAKSHVER:	TILTAK: Enebolig Alvarneset Lindås Kommune G.NR. B.NR. 137 796	MAL: 1:100	PROSJEKT BG AS: 1050-17
LEVERANDØR: Seim Bygg AS Nesbrekka 28 5912 Seim	ANSVNLIG PROSJEKTERENDE: Dakark AS	ARKFORMAT: A3	INT. PROSJEKT: Org. nr.: 976598407
TEGNINGENE MÅ IKKE KOPIERES ELLER BENYTTES VED UTFØRELSE AV ARBEIDER UTEN MEDVIRKNING FRA DAKARK AS TEGNINGENE ER IKKE GYLDIG UTEN KVALITETSSIKRINGSSYSTEMET TIL DAKARK AS		DATE: 06.04.2017	ARK: 503
		TEGNER: DB	www.byggmann.no



GODKJENT FOR
ANSVARSETT

Knarvik 24/5-17

Ytre Gjervik
5914 Isdalst

HEILSKAP
LØYSING
MED
KVALITET
I FOKUS

Reigstad Bygg og Eigedom AS
bekrefter at tomt 2 har rettigheter til veg, vann
og avløp og at det i ettertid vert felles eige av
veg, vann og avløp på gnr. 137 bnr. 28

fax:
56 35 45 38
Mobiltelefon
92 60 82 36
Email:
post@
reigstadbygg.a

Org.nr :
982 231 34
mva

Bygg

Geir
Reigstad:
92 60 82 35

Håkon
Reigstad
92 60 82 36

Teikning
Prosjektering
Byggemeldin
Rehabiliterin
oppføring av
Nybygg
Tilbygg
Bustad
Garasjar
Hytter

Vaktmeister

Vedlikehald
Og periodis
Ettersyn

Entreprenør

Rolf
Reigstad
90 03 97 61

Graving,
Boring
Sprenging
Transport
Støyping
Natursteins
Muring
Uteareal
Grøntareal

Mvh.

Reigstad Bygg og Eigedom AS

V/Rolf Reigstad

