

	Målte Grenser		Storre bustader
	Registrerte Grenser		Hytte/feriehuis
	Udefinert grenser		Garasje/uthus
	Terrengmålte grense		Industri/lager
	Konstruert grensepunkt		Andre bygg
	Bolig		
	Bustad m/leilighet		
	Våningshus		



Dato: 2014.03.04  
Sign: lima

Lindås kommune  
Geodata avdeling


Situasjonskart




Målestokk  
1:500

Beliggenhet og høyder må oppfattes som orienterende.




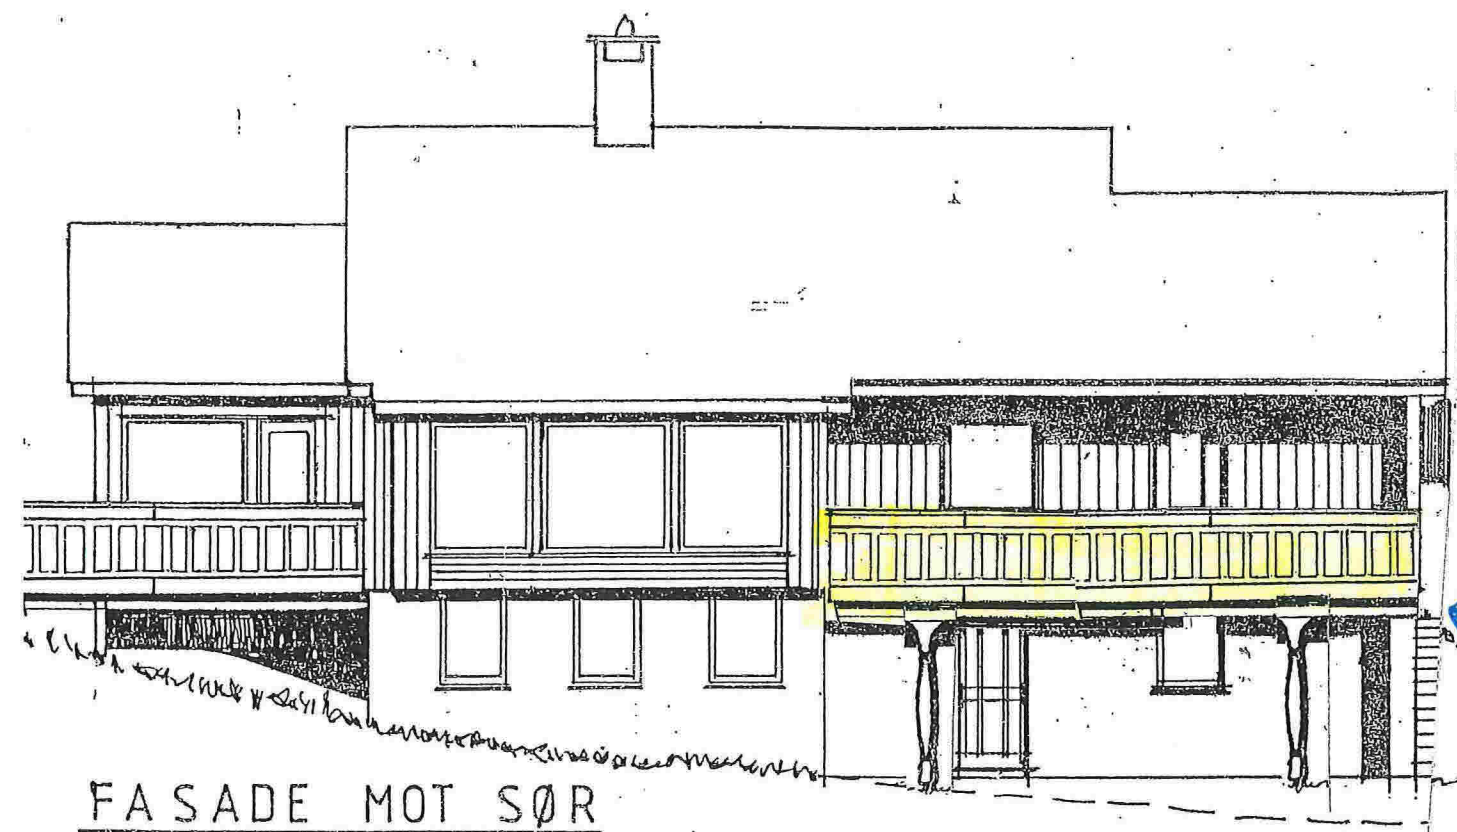


FASADE MOT SØR

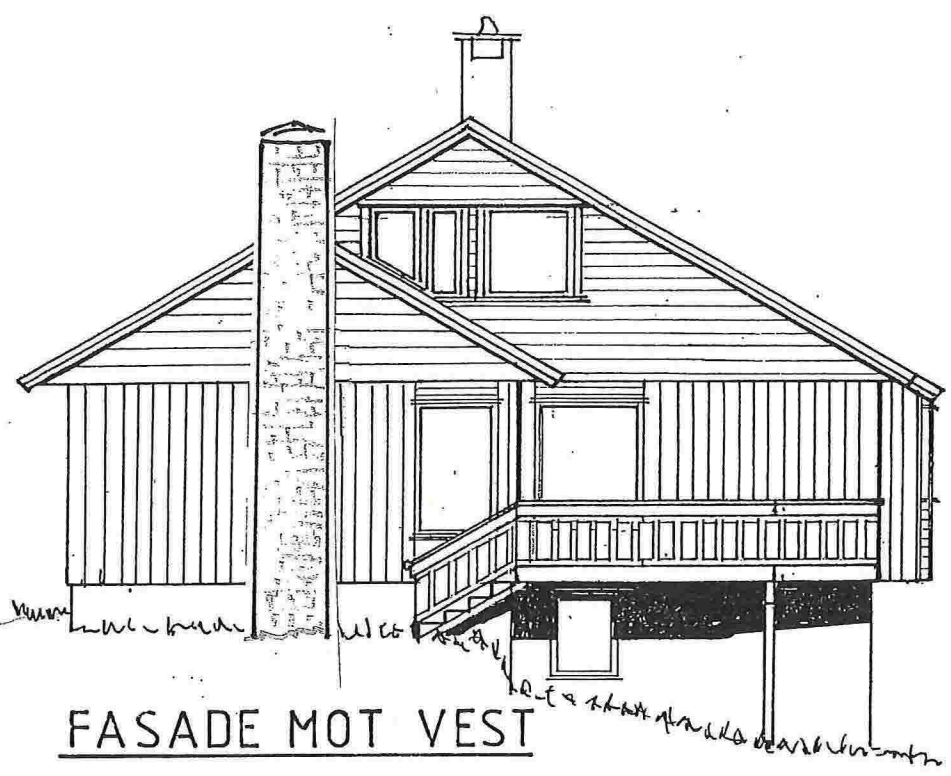

FASADE MOT VEST

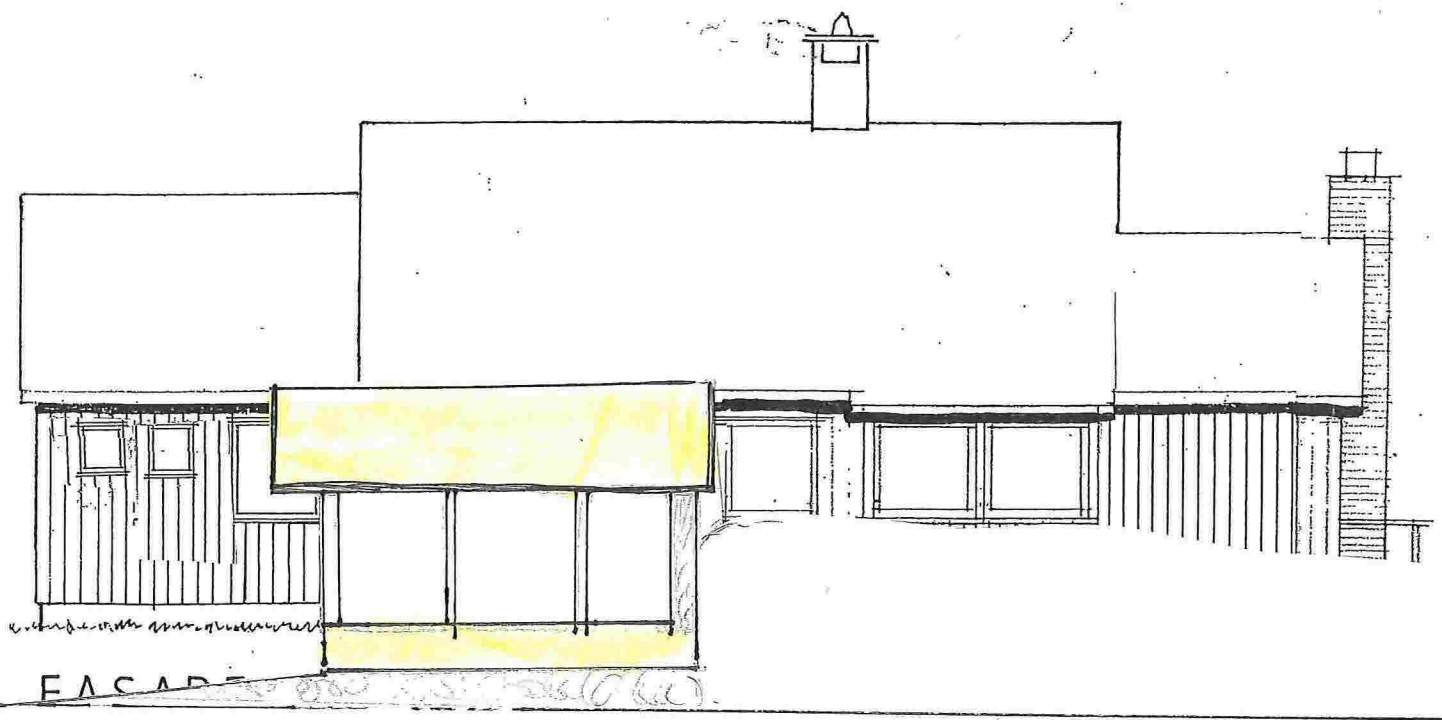

FASADE

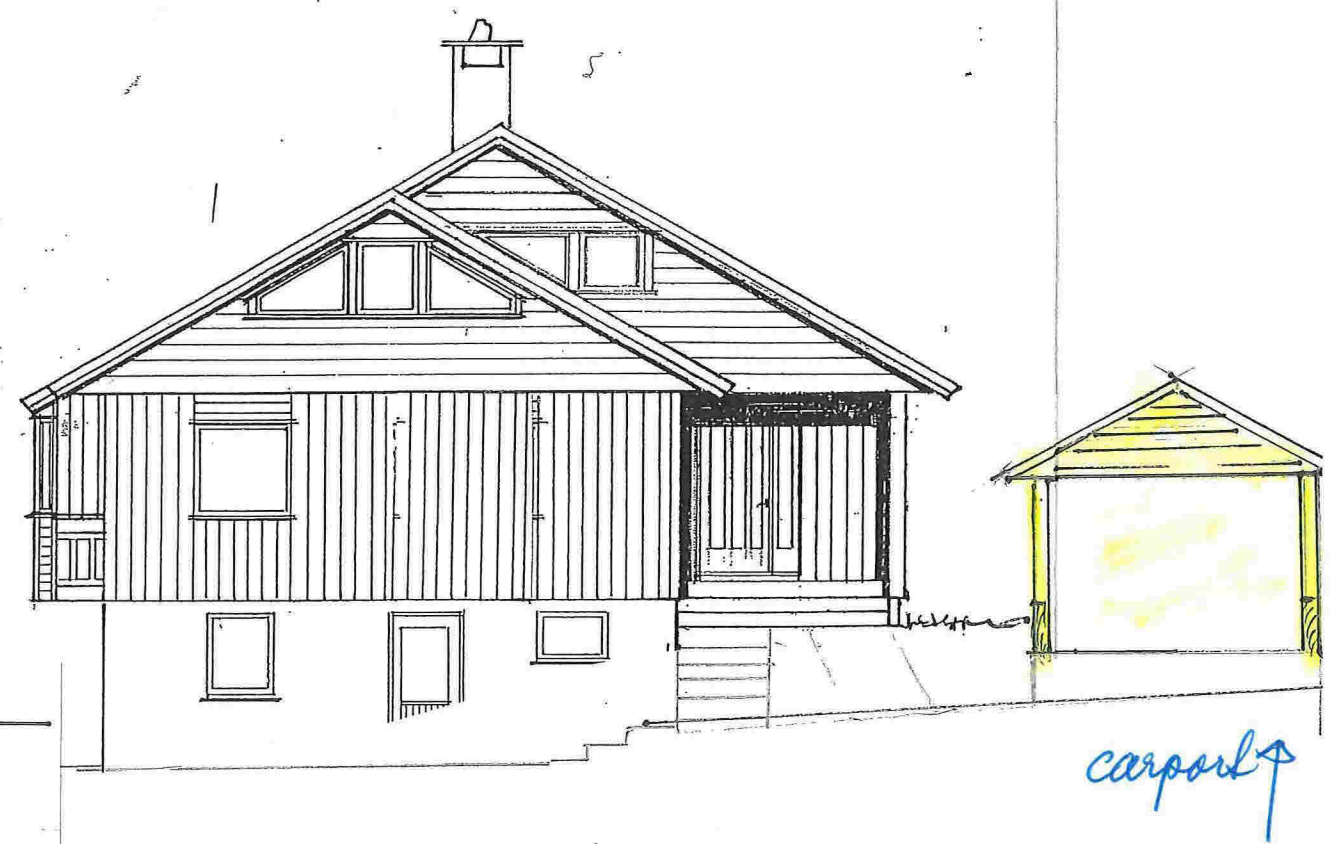

carport

108/157.  
Grøn fjellet 1.



