



1. ETASJE

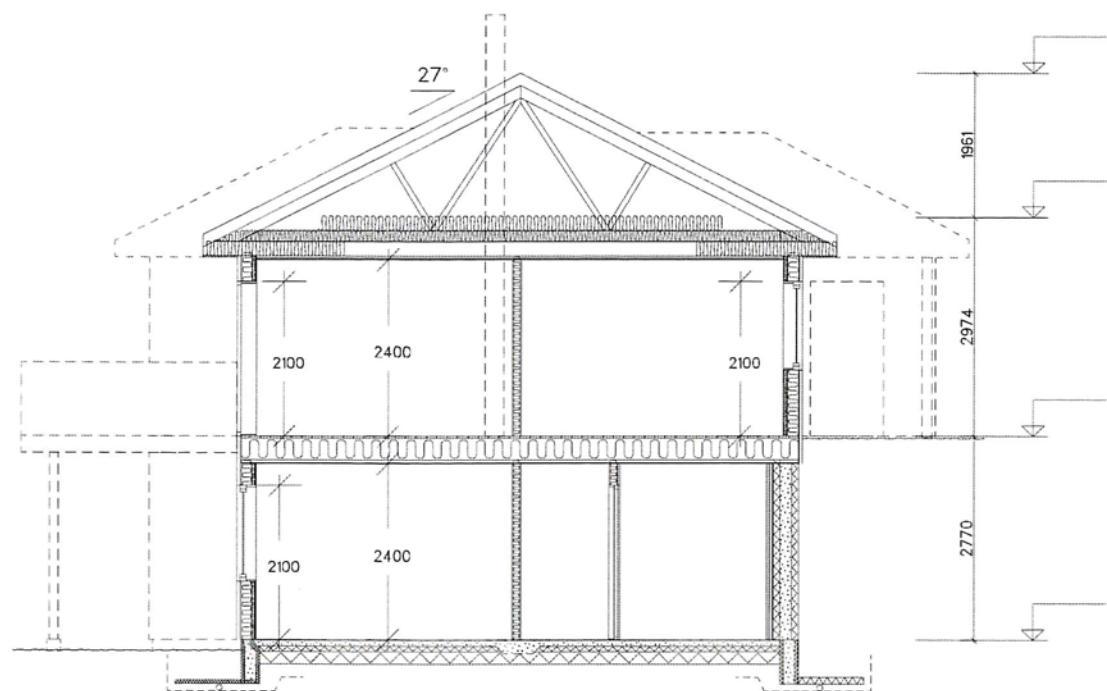

SNITT A-A

Målsetting på utside stenderverk/mur

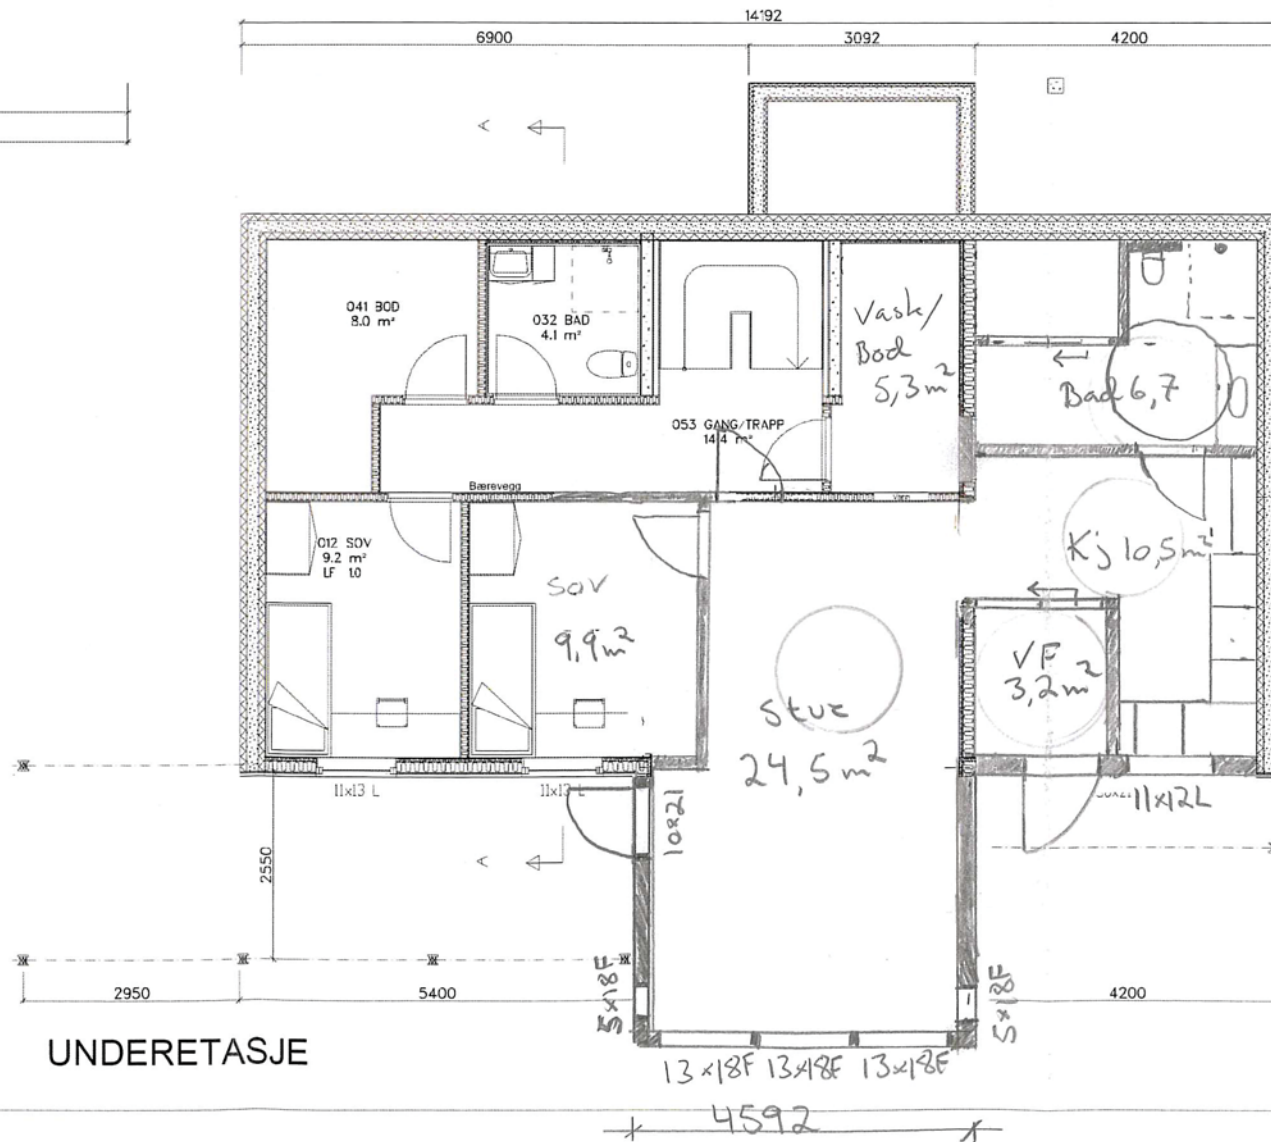

UNDERETASJE

AREAL	BRA	P-Rom
Bileilighet		
Underetasje/Kjeller	108	
Hovedplan/1.etg.	103,9	
Loftplan/2.etg.	0	
Garasje/Utv. bod	0	
SUM Hovedleilighet	211,9	
Loft-bredde ved 1,9m høyde:		
Bebygd areal, BYA	164,9 m²	
Diverse:		

Herav overbygg areal 23,2 m²

MAB Tegn: MAB  
 MAB Kontr.: MAB  
 Dato: 24.05.2011

Tiltakshaver: Harald Normann Nielsen  
 Byggeplass: Vardane 143 / 5911 Alversund  
 Kommune: Lindås

Rev.nr.: A  
 Rev.:  
 B Se mail datert 27.05.2011  
 Revideringer se mail datert 18.05.2011

Byggesøknadstegninger tilbygg



Hustype

OPAL var

Tegning

PLAN, SNITT

Målestokk: 1 : 100 Dato: 12.05.17

Arkitekt: Tegner av RK

Arkivnr.:

Denne tegning tilhører Nordbohus AS. Etterligning kfr. lov om åndsverk av 12.5.1961.


Nr. A01+

Kontr. #


Dato:




FASADE SØR

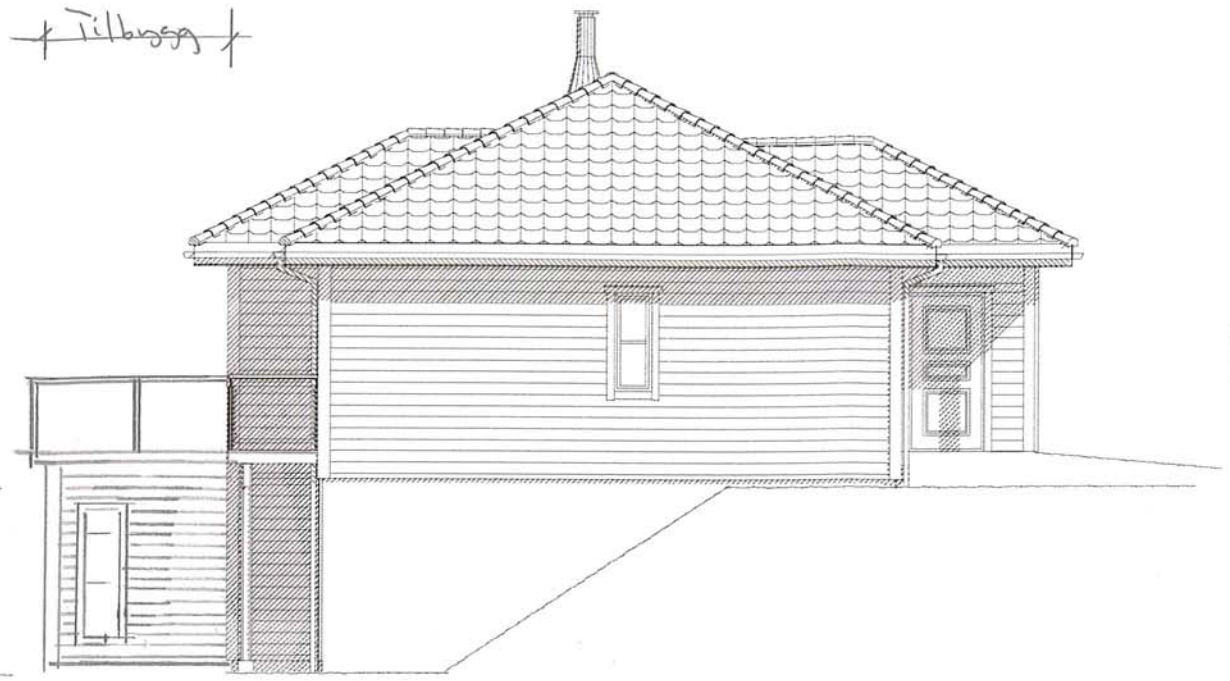

FASADE ØST

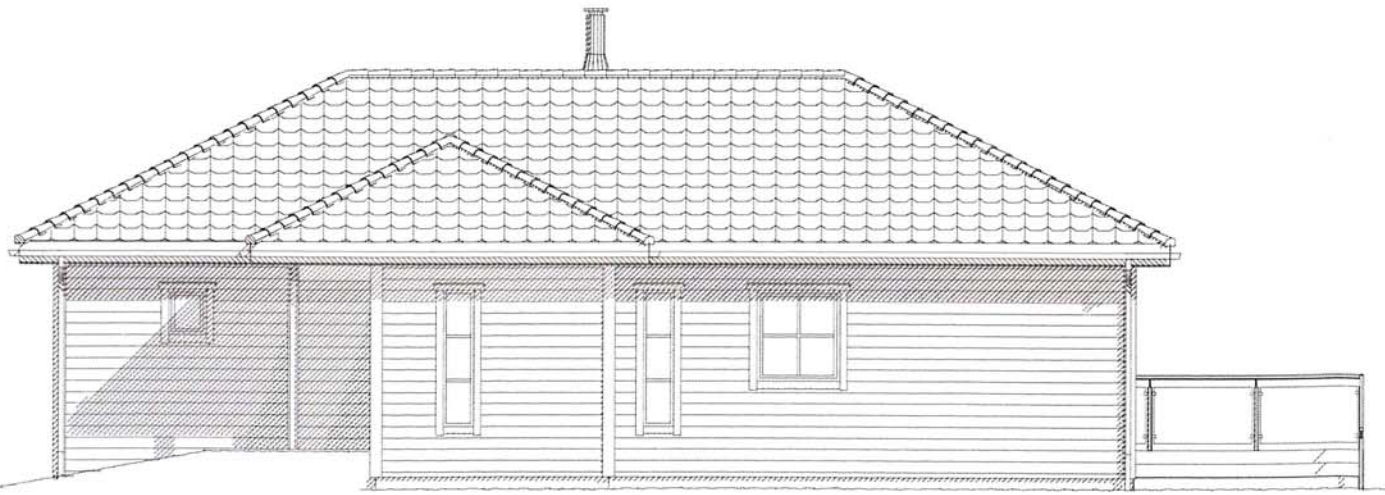

FASADE NORD

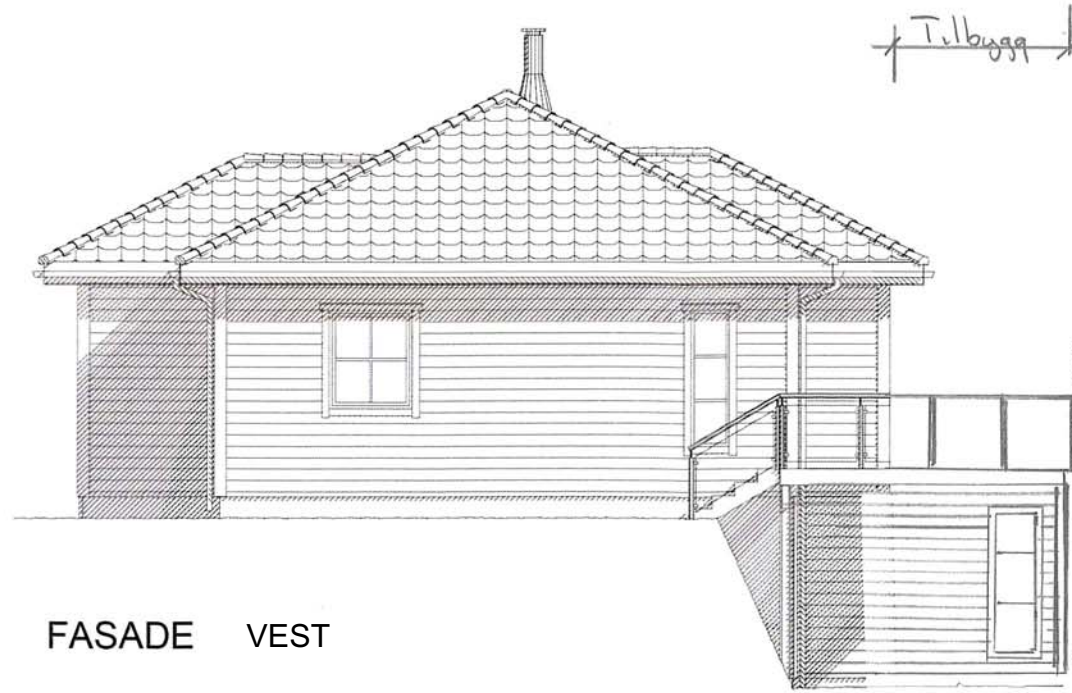

FASADE VEST

Rev.nr. A | Rev. B | Se mail datert 27.05.2011 | Revideringer se mail datert 18.05.2011

MAB | Tegning: MAB

Dato: 24.05.2011 | Kontr. nr.:



Byggesøknadstegning tilbygg

Tiltektshaver: Harald Normann Nilsen

Byggeplass: Vardane 143 / 5911 Alversund

Kommune: Lindås

Hustype  
OPAL var

Tegning  
FASADER

Målestokk: 1 : 100 | Dato: 12.05.17 | Arkivnr.:  
Arkitekt: NH | Tegnet av RK | DAK av:

Nr. A05+

Denne tegning tilhører Nordbohus AS. Ettertegning kfr. lov om ardsverk av 12.5.1961.