


SITUASJONSKART for tomt ..... vei ..... nr. ....  
 byggefelt .....  
 g.nr. 57.. byggekommune .. Lindås.....  
 mål .../..... b.nr. /....  
 navn .... Arve Lygren.....  
 postadresse ... 5108... Lygra.....

LINDÅS KOMMUNE  
 KOMMUNE-  
 INGENIØRKONTORET  
 00737 | 16.6.71  
 Arkiv nr. 57-


GODTEKE  
 1 588 107  
 Lindås Bygningstiftelse

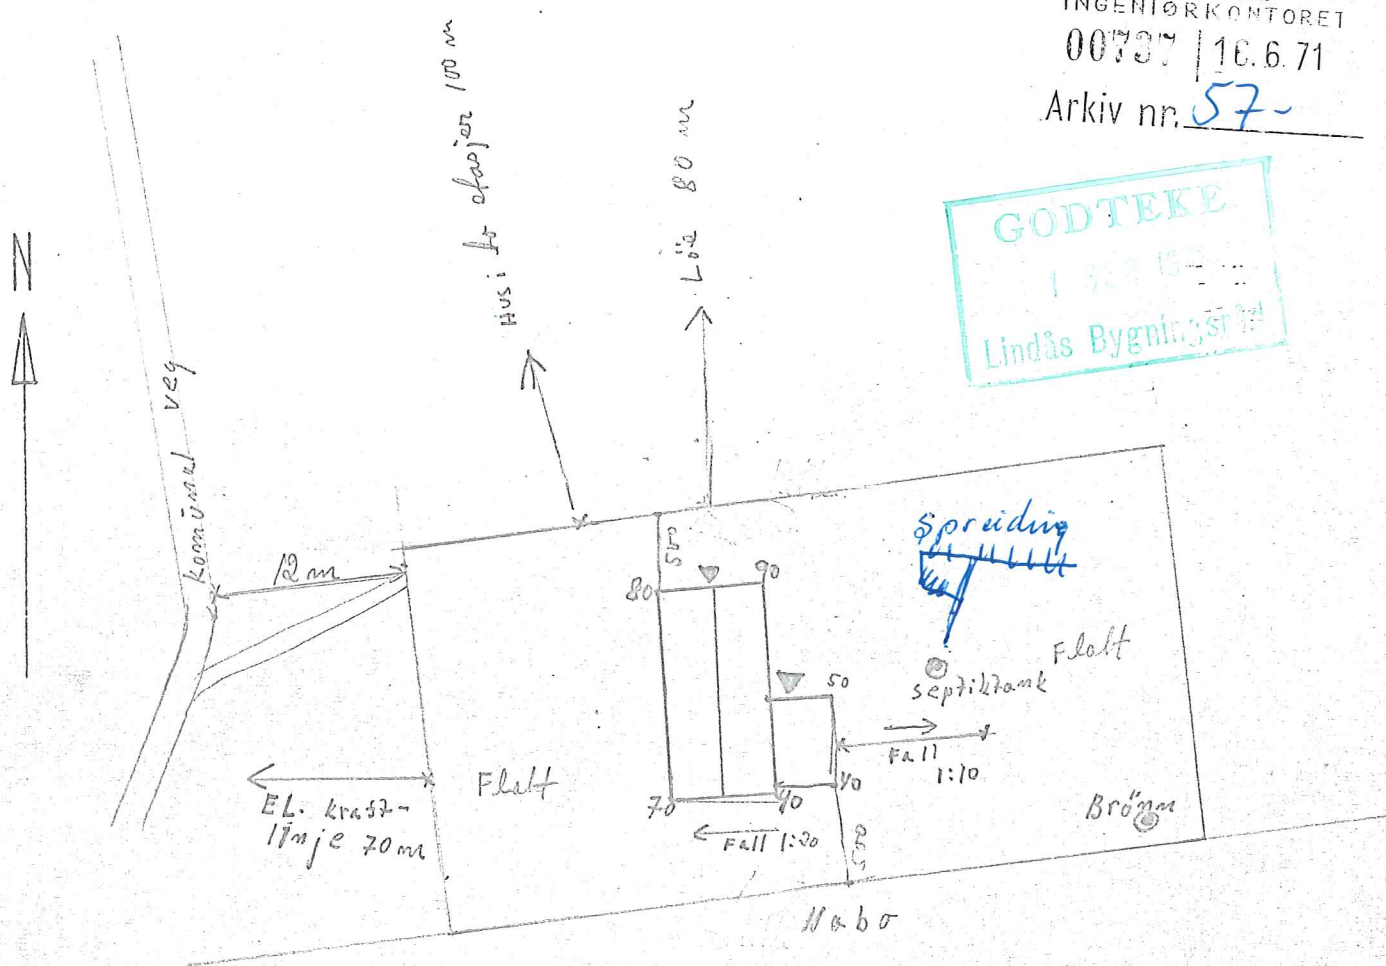

1:500

Situasjonskartet tegnes i målestokk 1:500 eller 1:1000 og skal vise tomtens begrensnig. Man må vise adkomstveier, off. kloakk, nord-syd-retning, og eventuelt andre ting som kan ha betydning som utsikt, eventuelt stengende omgivelser, fremherskende vindretning. Tomtens fall må vises, helst med høydetall på koter. I stedet for koter kan man med pil vise hvilken retning tomtene faller og oppgi høydeforskjellen, samt oppgi høyden fra nåværende terreng til overkant grunnmur for hvert hjørne på det prosjekterte hus. Huset inntegnes i målestokk slik det tenkes plassert. Inngangen skal markeres med en pil og møneretningen angis. Avstand til nabogrense målsettes. Annen eksisterende bebyggelse, eventuelt også planlagt senere bebyggelse, f.eks. garasje, tegnes inn. For at man skal kunne bedømme hvor høyt huset blir liggende, skal linjene for ferdig terreng vises på fasadetegningene (også for typetegninger).

Boligdirektoratet, Boligkontoret, 15.2.1963.

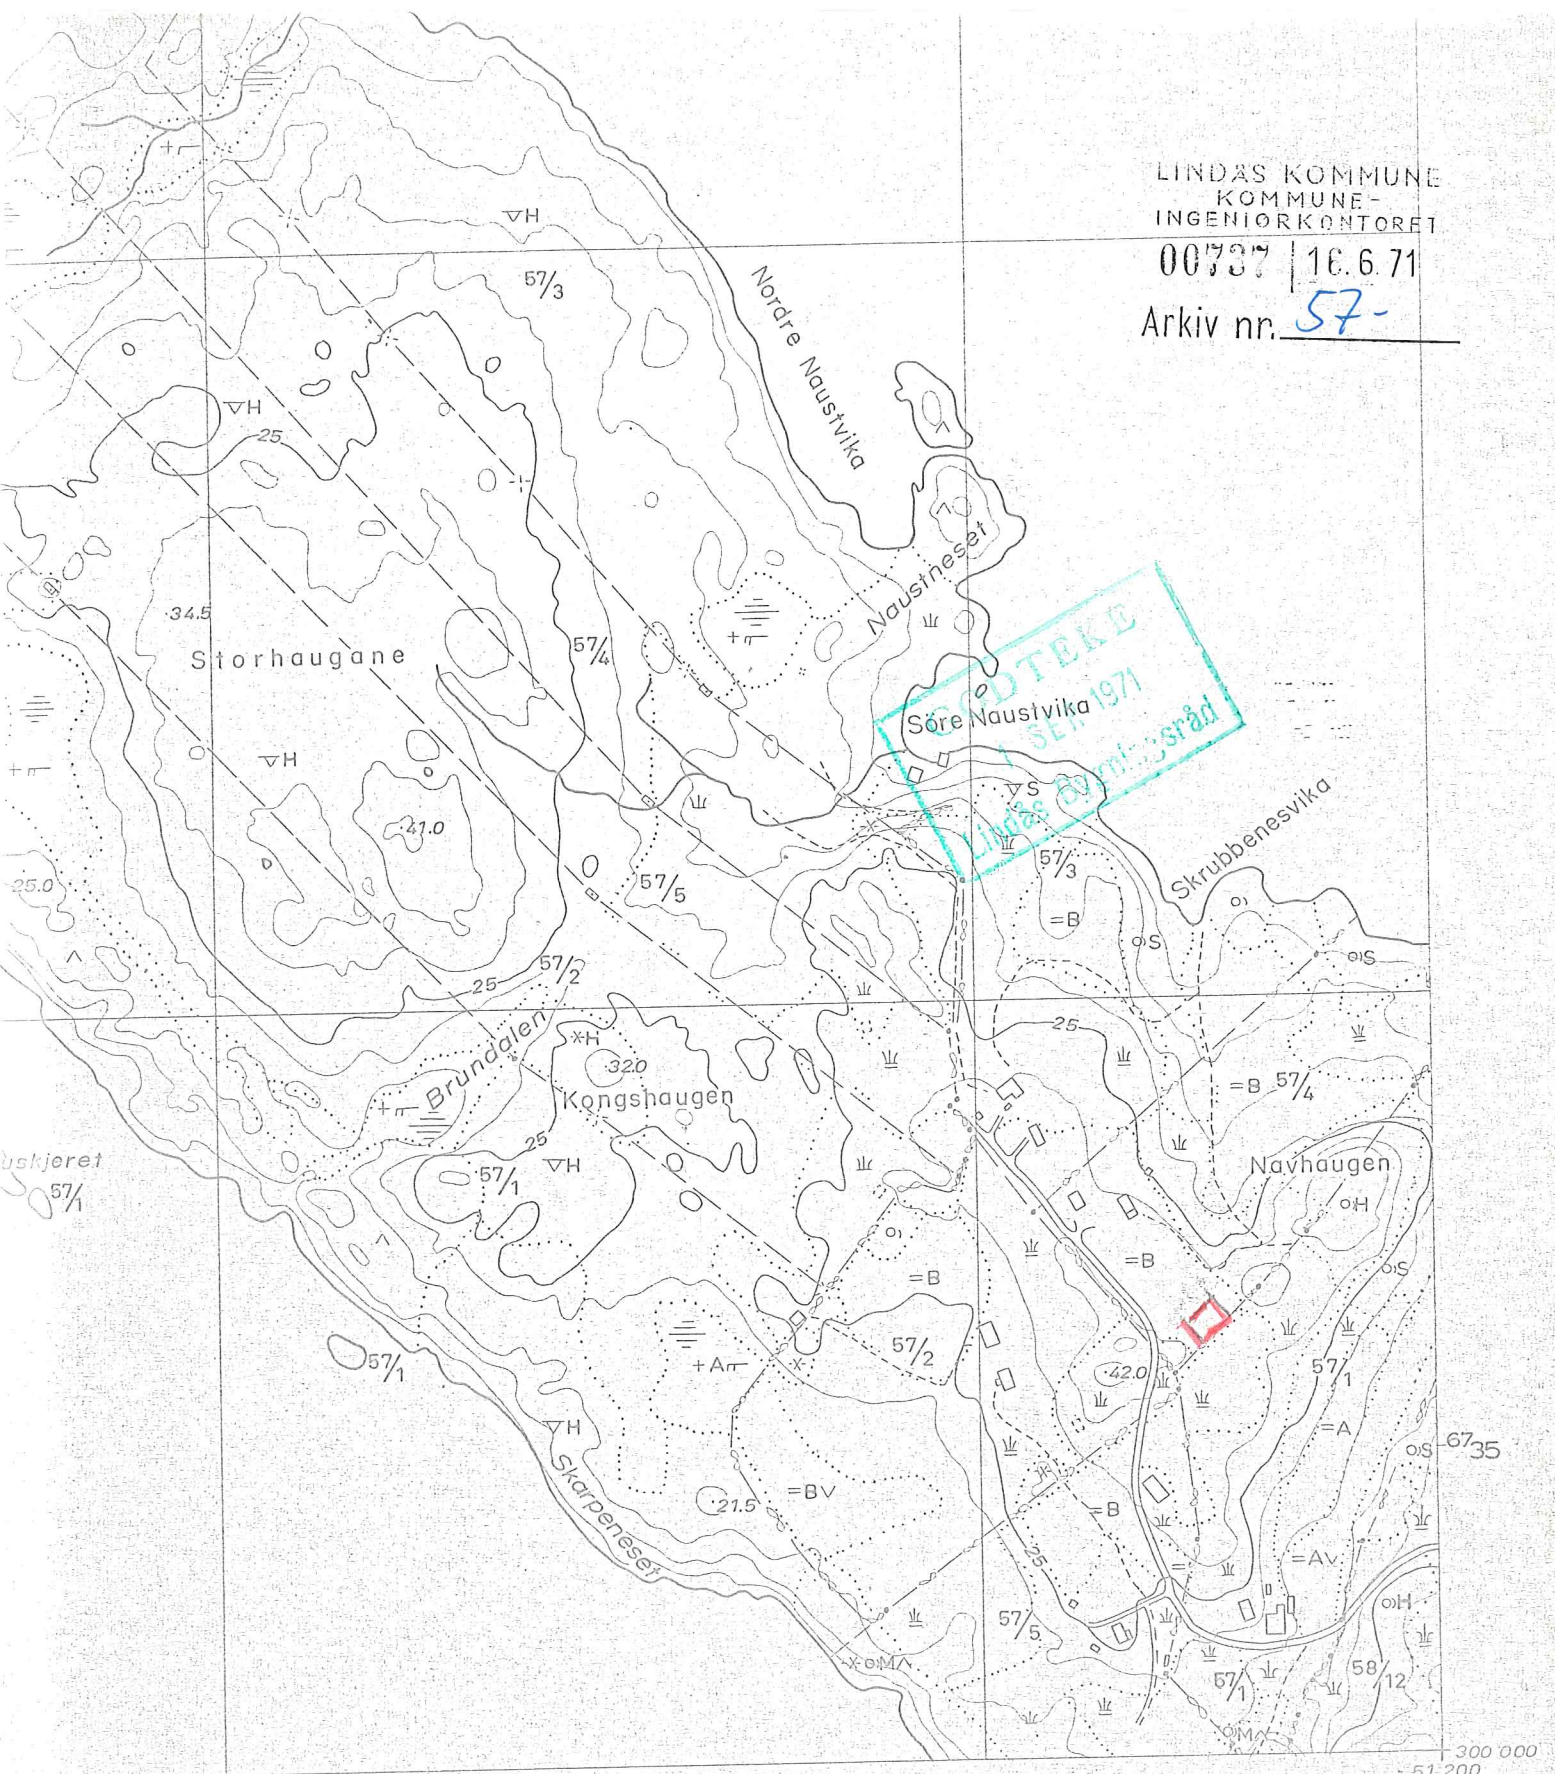

grønt  
for stog  
blått  
Klingjord  
dyrlingsjord  
grøntavleiring

Målestokk 1:5000

Ekvidistanse 5 m


Naboblåd

AE064/3	AE064/4	AF064/3
AE063/1	AE063/2	AF063/1
AE063/3	AE063/4	AF063/3