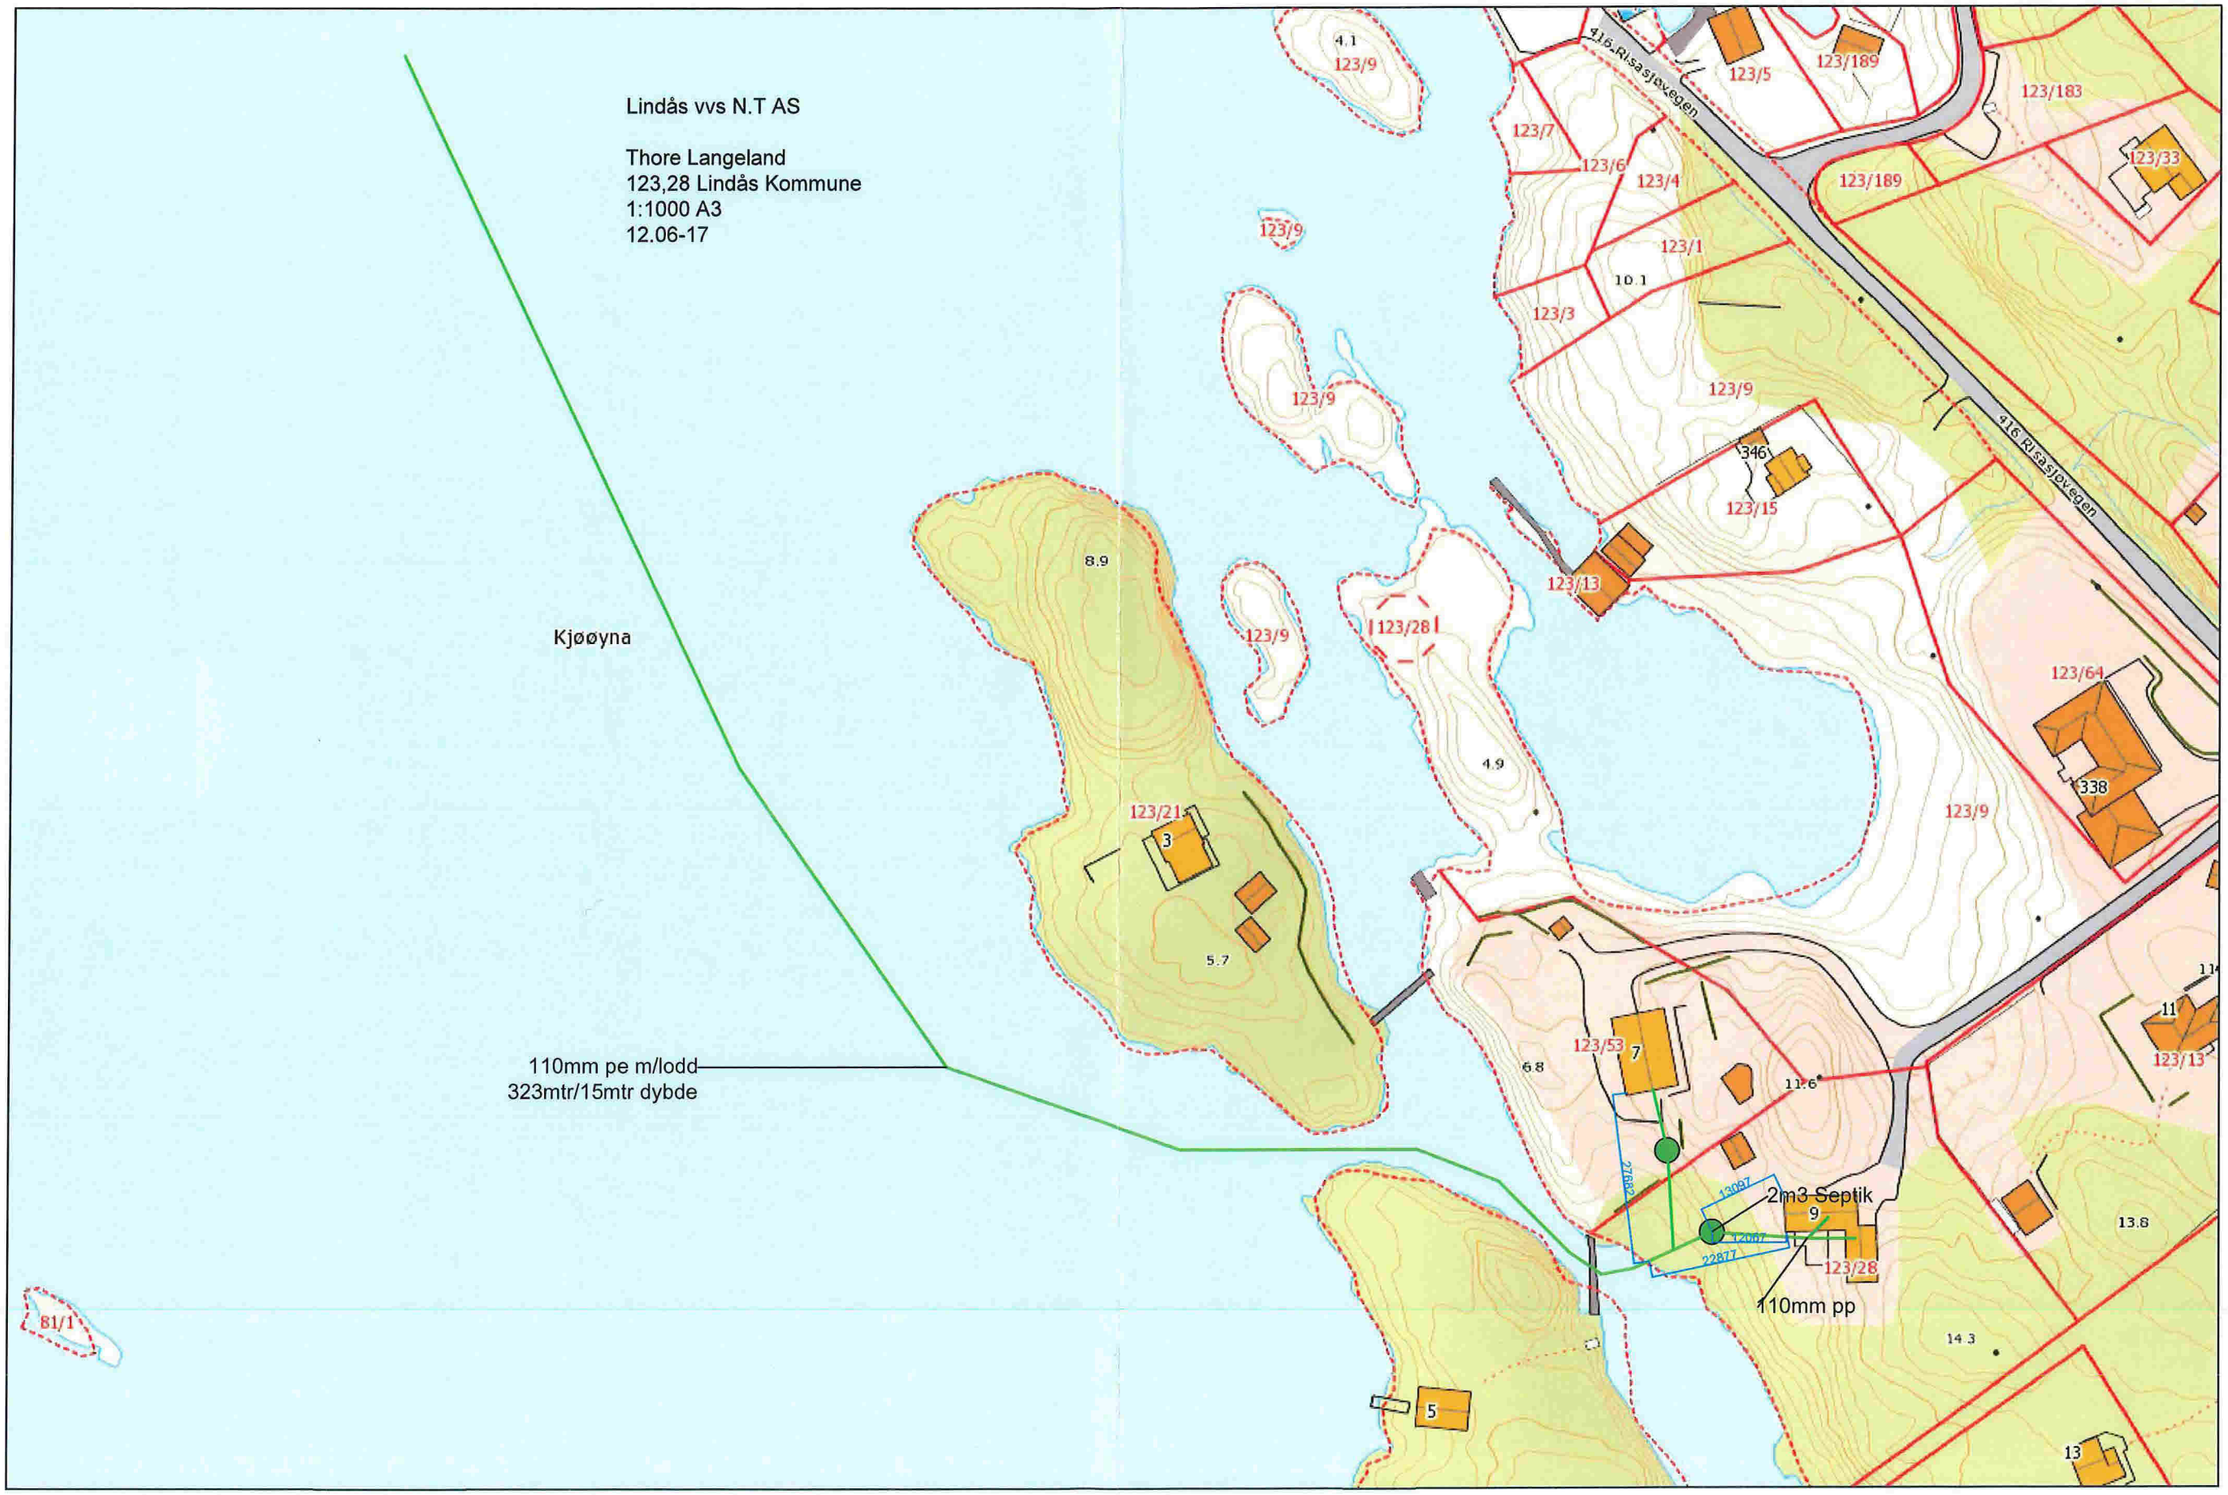
Lindås vvs N.T AS
Thore Langeland
123,28 Lindås Kommune
1:1000 A3
12.06-17
Kjøøyna
110mm pe m/lodd
323mtr/15mtr dybde
2m3 Septik
110mm pp
416 Risasjøvegen
123/9
123/5
123/189
123/183
123/33
123/7
123/6
123/4
123/1
123/3
123/15
123/13
123/28
123/21
123/53
123/64
123/13
346
338
4.1
10.1
8.9
4.9
5.7
6.8
11.6
13.8
14.3
81/1