


GODKJENT

Berren og Omland havnevesen

17.09.15 ATK

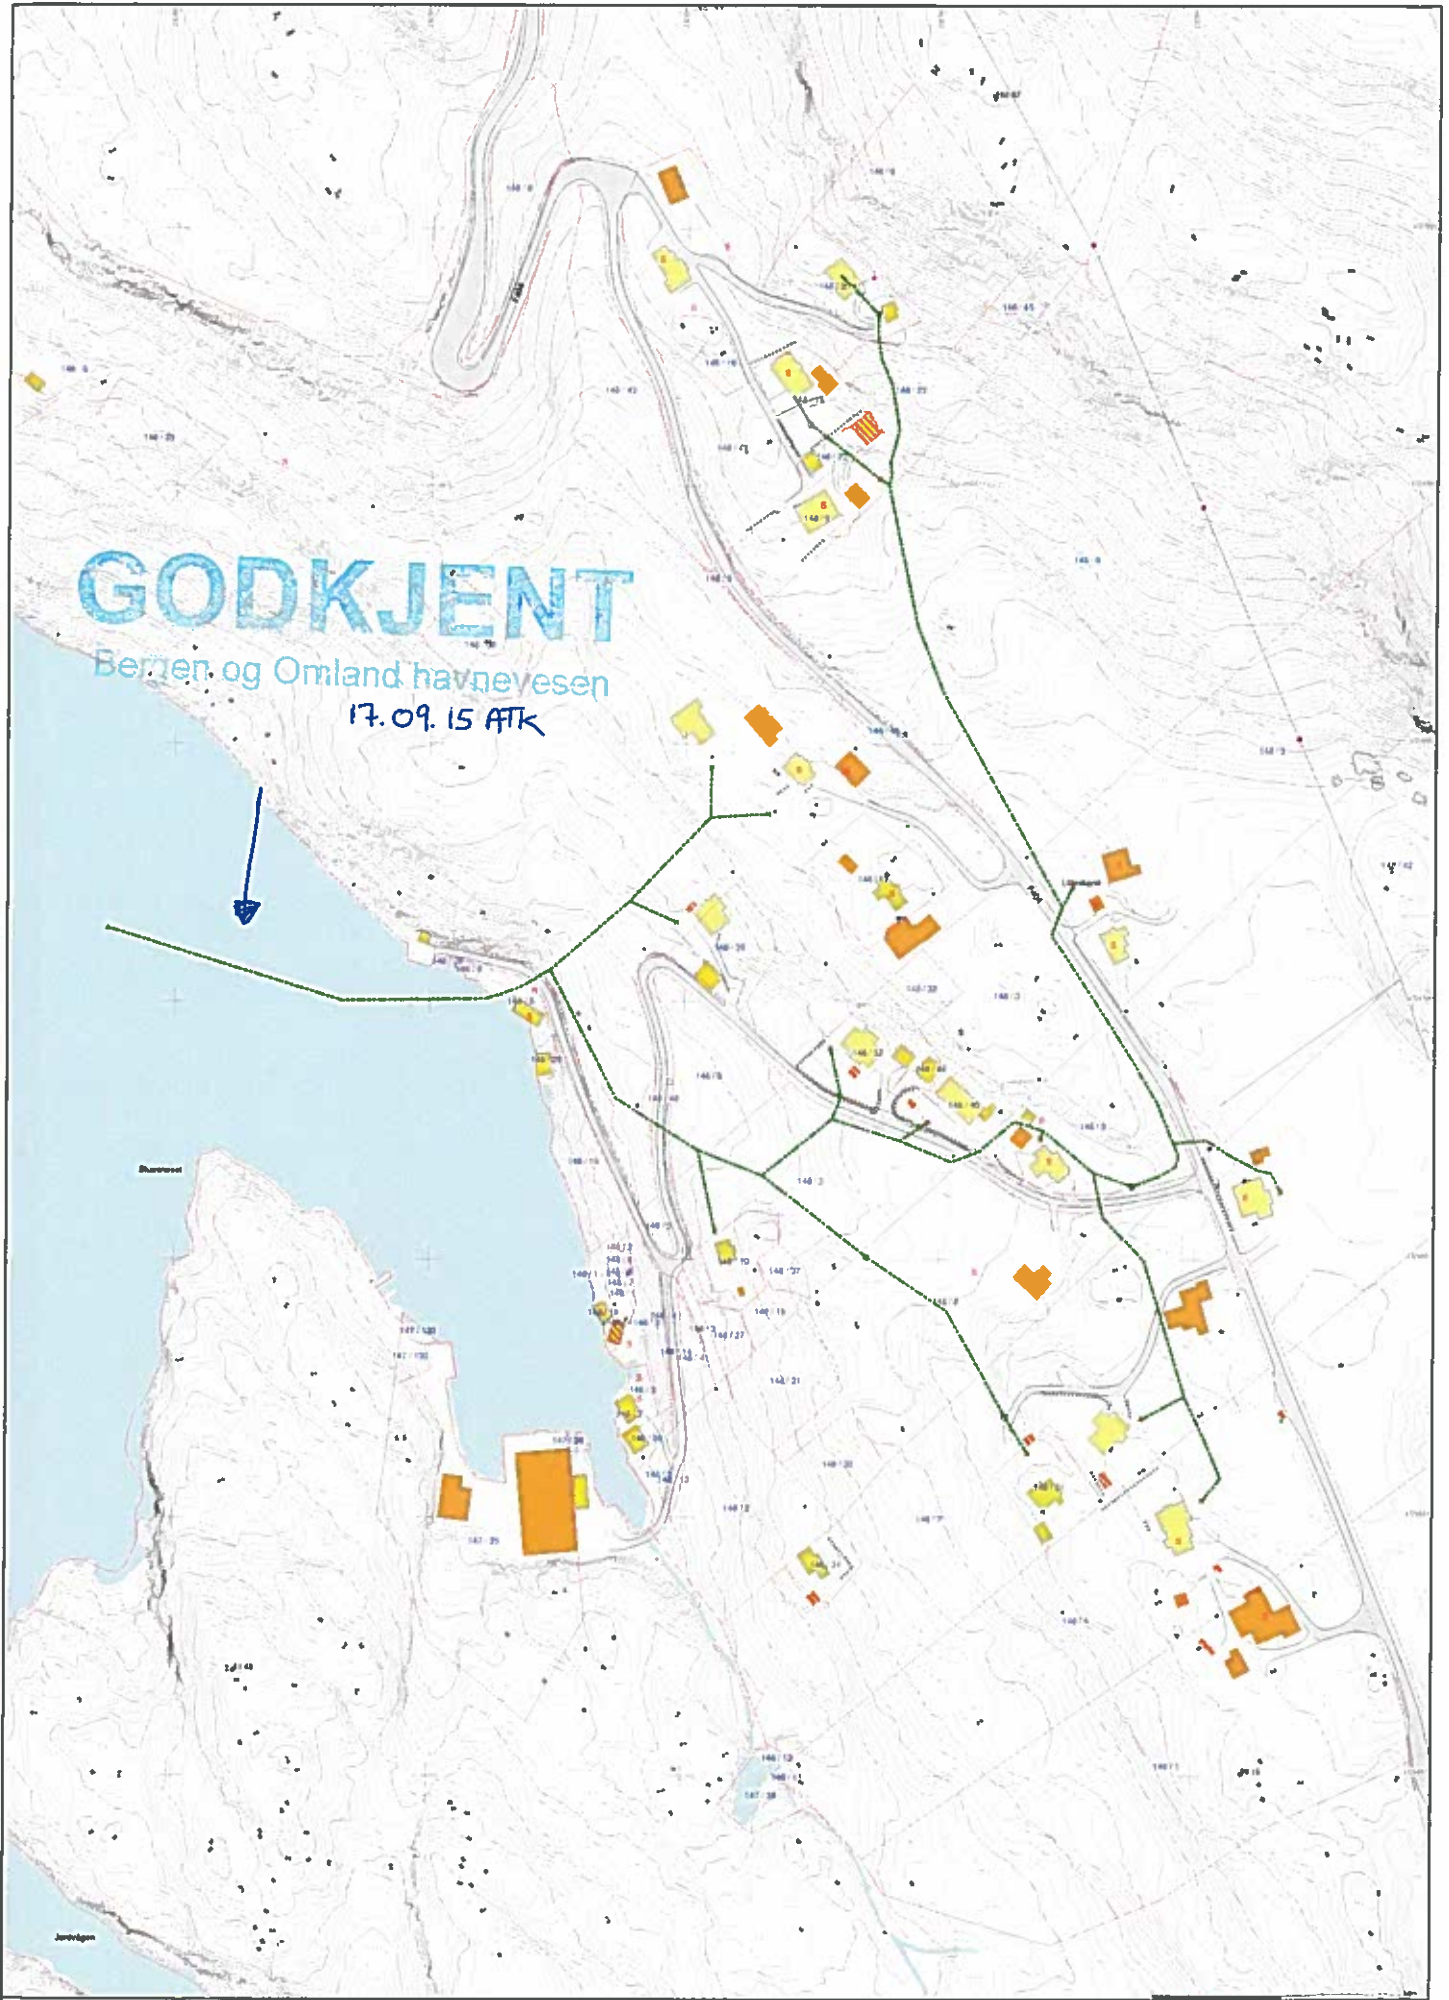

—	Ferdig linje	—	Ukjent grunn	—	Skilteveg
—	Planlagt linje	—	Ukjent grunn	—	Skilteveg

Planlagt og bygget ut opplysning som er avvikende

2015-09-15	Landa Karttjeneste