

Målte Grenser	Større bustader
Registrerte Grenser	Hytte/feriehús
Udefinert grenser	Garasje/uthús
Terrengmålte grense	Industri/lager
Konstruert grensepunkt	Andre bygg
Bolig	
Bustad m/leilighet	
Våningshus	

Beliggenhet og høyder må oppfattes som orienterende.




Lindås kommune  
Geodata avdeling  
Oppdatert kart etter grensegang  
*G. Lyndal*


Dato: 2017.06.19  
Sign: liei

Gnr 70 bnr 9,10,26,27



Målestokk  
1:1000

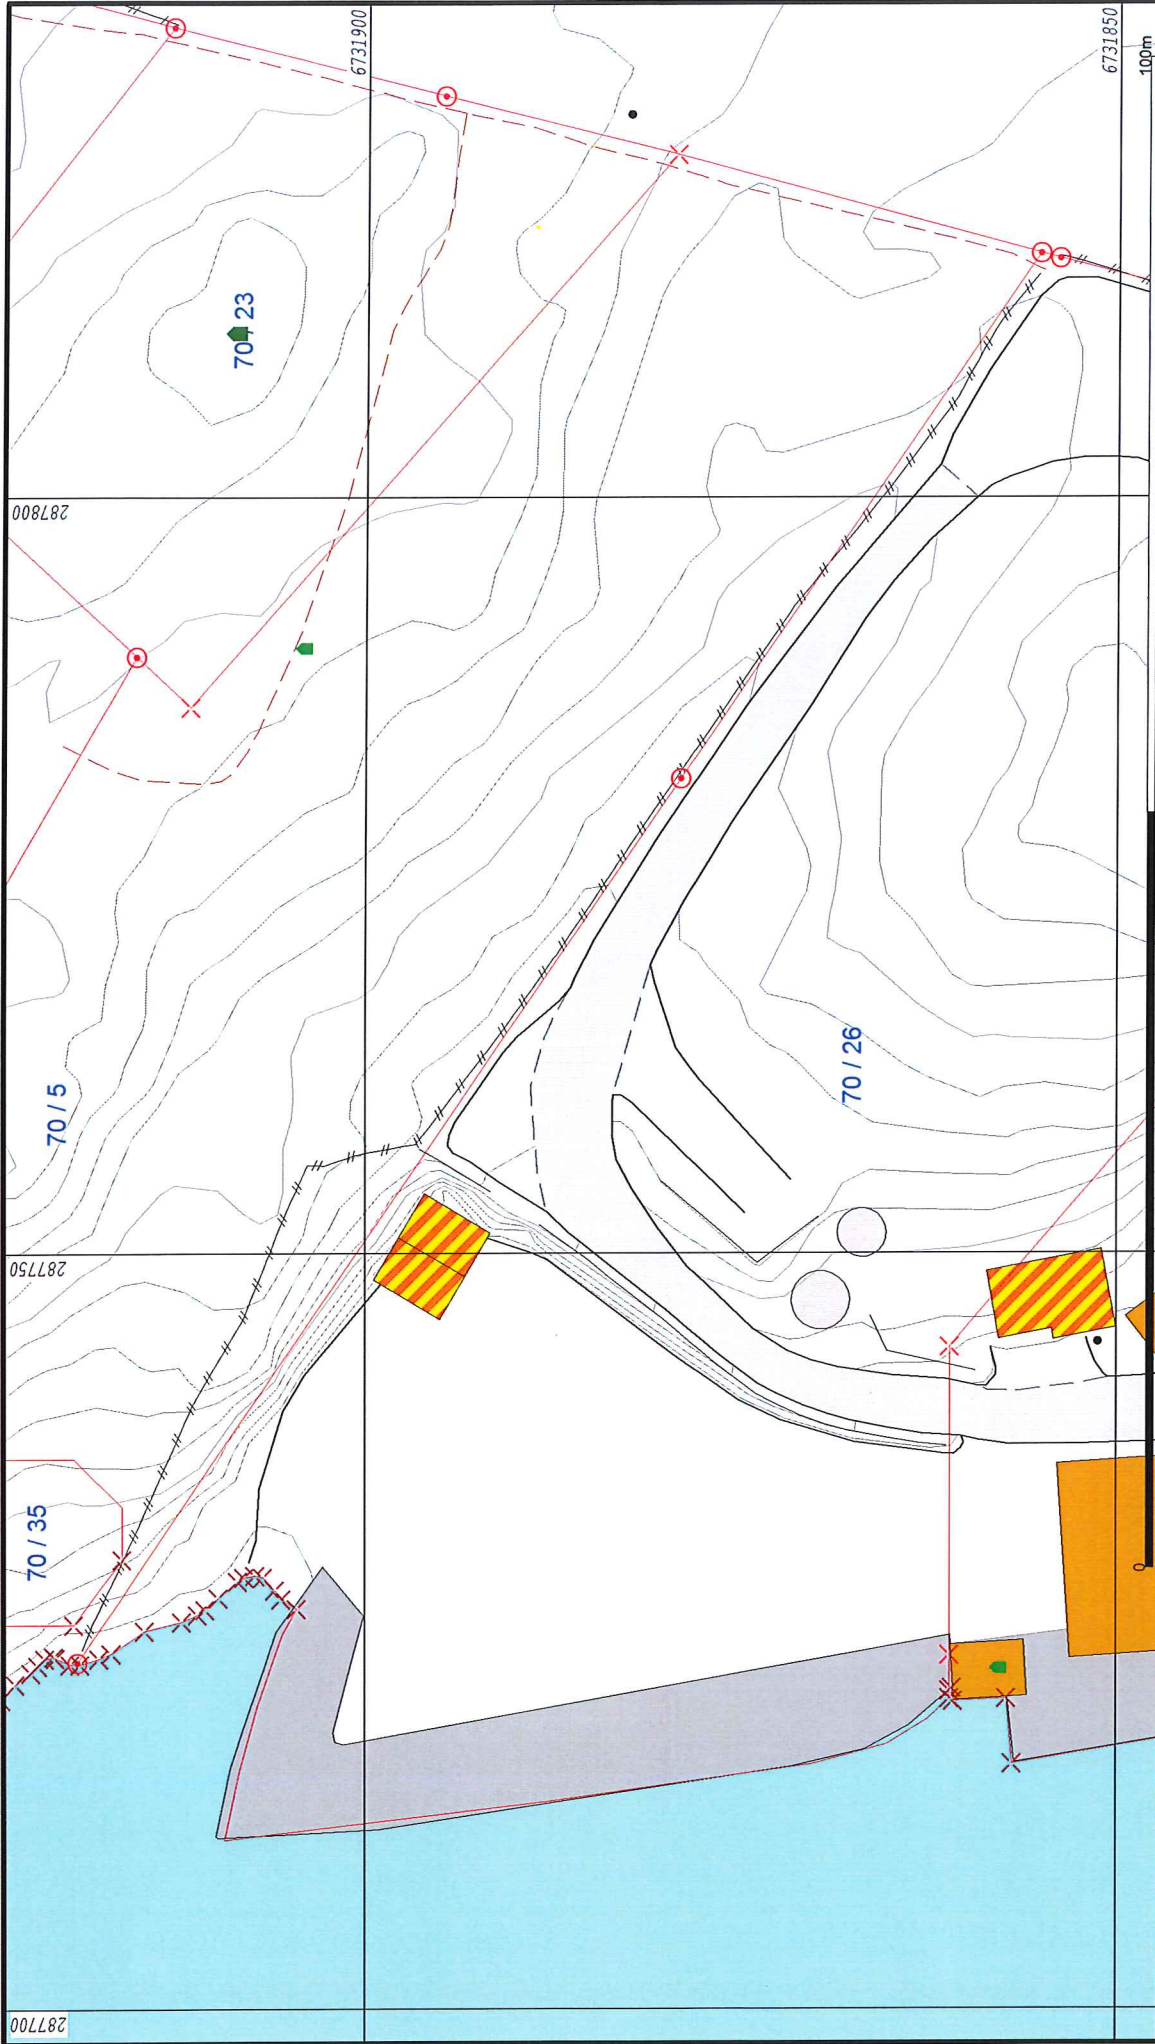

 <p>Lindås kommune Geodata avdeling</p> <p>Oppdatert kart etter grensegang <i>E. Spilly</i></p> <p>Dato: 2017.06.19 Sigm: lise</p>	<p>Gnr 70 bnr 26 og 5</p> <p><b>Lindås kommune</b></p>
<p>Målte Grenser</p> <ul style="list-style-type: none"> <li>Registrerte Grenser</li> <li>Udefinert grense</li> <li>Terrengmålte grense</li> <li>Konstruert grensepunkt</li> <li>Bolig</li> <li>Bustad m/leilighet</li> </ul>	<p>Våningshus</p> <ul style="list-style-type: none"> <li>Storre bustader</li> <li>Hytte/erkehus</li> <li>Garasje/uthus</li> <li>Industri/lager</li> <li>Andre bygg</li> </ul>

Beliggenhet og høyder må oppfattes som orienterende.