


GBNR 162/1 - Seim

Bjarke Vatnøy

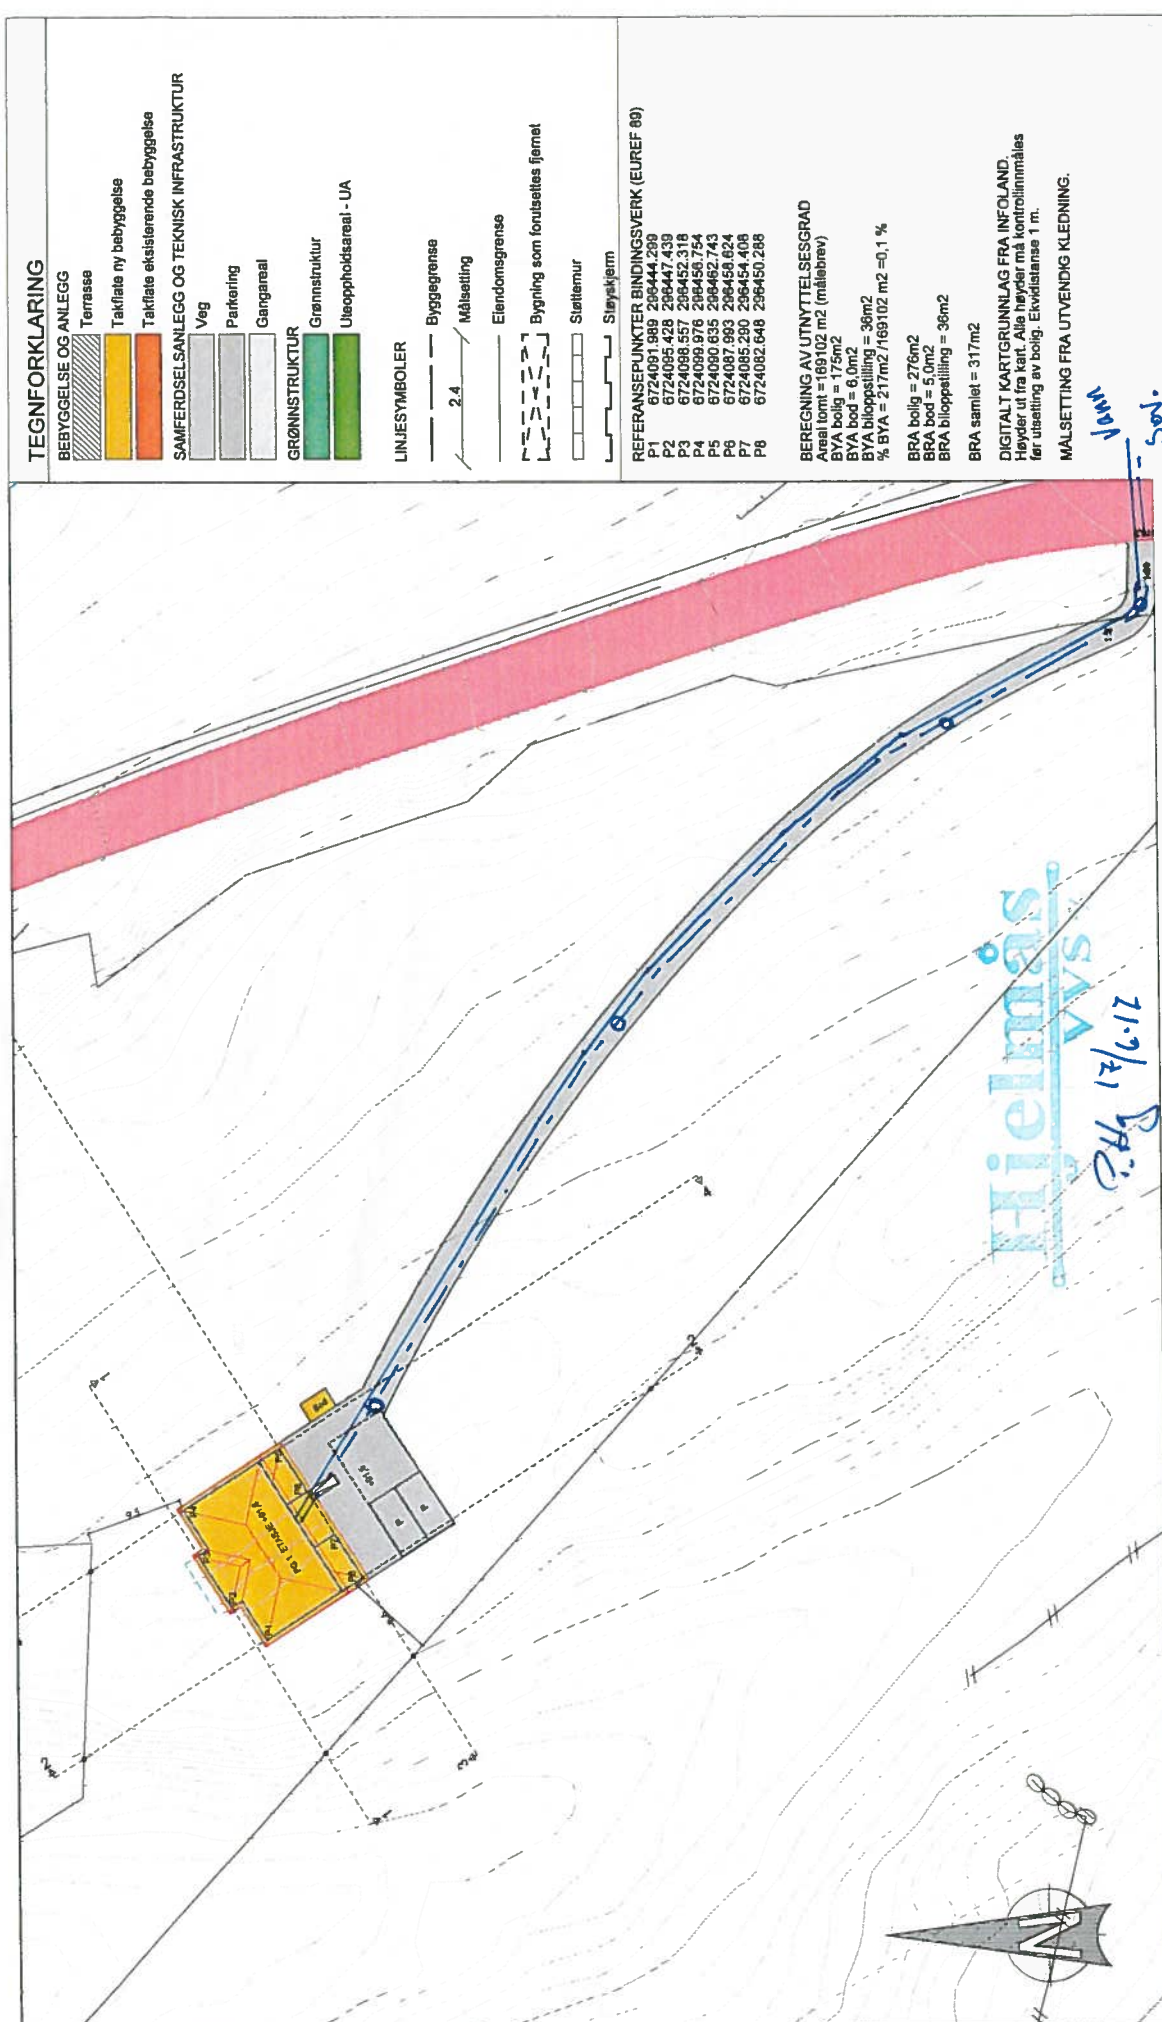

TEGNFORKLARING

- BEBYGGELSE OG ANLEGG**
- Terrasse
 - Takflate ny bebyggelse
 - Takflate eksisterende bebyggelse
- SAMFERDSELSANLEGG OG TEKNISK INFRASTRUKTUR**
- Veg
 - Gangareal
- GRØNNSTRUKTUR**
- Grønnstruktur
 - Uteoppholdsareal - UA

- LINJESYMBOLER**
- Byggegrense
 - Målestilling
 - Elendomsgrense
 - Søttemur
 - Støyskjerm

REFERANSEPUNKTER BINDINGSVERK (EUREF 89)

P1	6724091.989	298444.299
P2	6724095.428	298447.439
P3	6724098.557	298452.318
P4	6724099.976	298456.754
P5	6724090.835	298462.743
P6	6724087.983	298456.624
P7	6724085.290	298454.408
P8	6724082.648	298450.288

BEREGNING AV UTNYTTELSESGRAD
 Areal tomt = 169102 m² (målebrev)
 BYA bolig = 175m²
 BYA bod = 6,0m²
 % BYA = 217m² / 169102 m² = 0,1 %

BRA bolig = 276m²
 BRA bod = 5,0m²
 BRA biloppstilling = 36m²
 BRA samlet = 317m²

DIGITALT KARTGRUNNLAG FRA INFOLAND.
 Fløyder ut fra kart. Alle høyder må kontrollimeres før utøsting av bolig. Ekvidanstase 1 m.

MALSETTING FRA UTVENNDIG KLEDNING.

MANVANN
Spl.

Situasjonsplan		MÅL 1 : 500(A3)	
Tiltakshaver : Merete Vatnøy Bjarne Vatnøy		Pnr.: 2380074	
Byggeplass : Krokjen, 5912 Seim		Gnr: 162 Bnr: 1 Pnr:	
		Dato 02.06.17 Sign. mm Tegnings Nr. 7505 — 910	

Hjelmas
21.7/21
Prøve

