


- B = Bærevegg
- L = Åpningsbart vindu
- F = Fast vindu
- L/F = Fast med åpningsbart felt iht. fasade
- SY--- = Synlig drager
- SK--- = Skjult drager

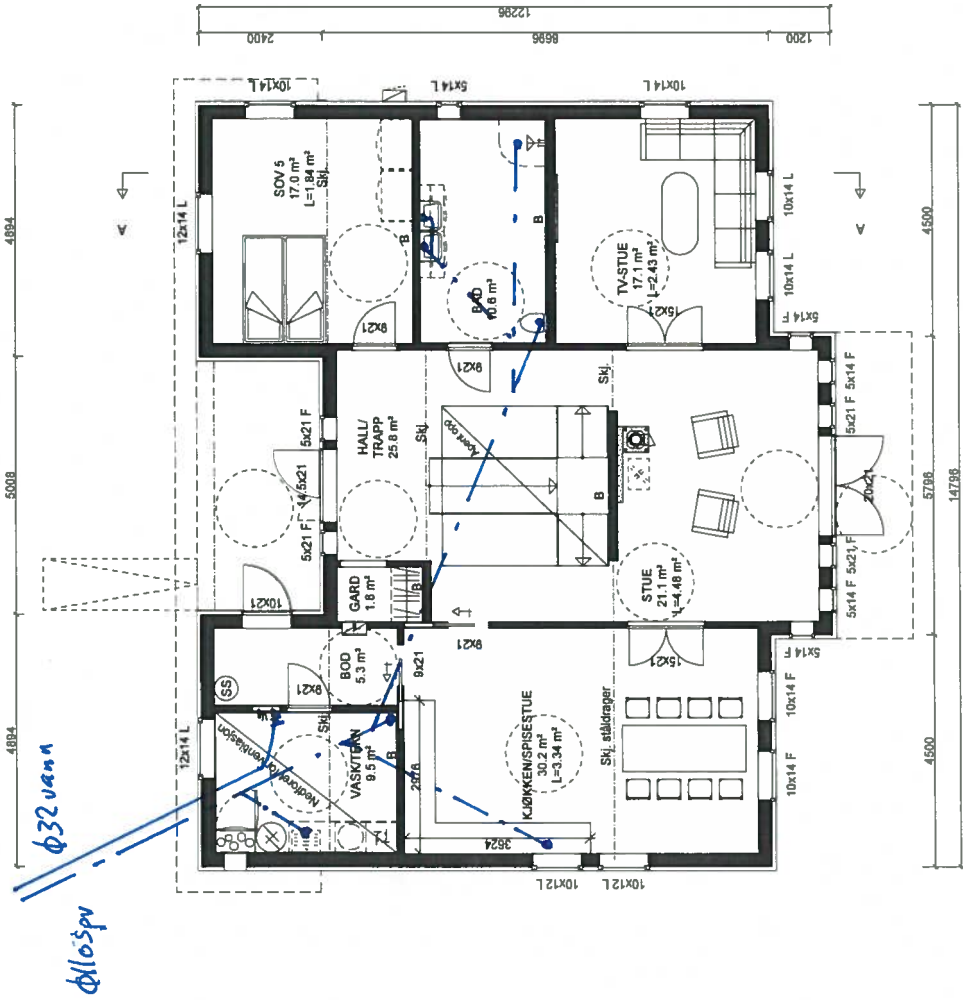

Hjelmås

vvs %

P.Hj 17/6-17

MÅL 1 : 100

Dato 02.06.17 Sign. HB

Tegnings Nr. 7505

Tiltakshaver :
Merete Vatnøy
Bjarne Vatnøy

Byggeplass :
Krokjken, 5912 Seim

Pnr.: 2380074

Gnr: 162

Bnr: 1


Fnr:

RAUMARHEIM spes.
HOVEDPLAN 1.Eig.

Bolig Partner

Denne tegning tilhører BoligPartner AS og kan ikke benyttes uten skriftlig samtykke

- B = Bærevegg
- L = Åpningsbart vindu
- F = Fast vindu
- L/F = Fast med åpningsbart felt iht. fasade
- = Synlig drager
- - - = Skjult drager

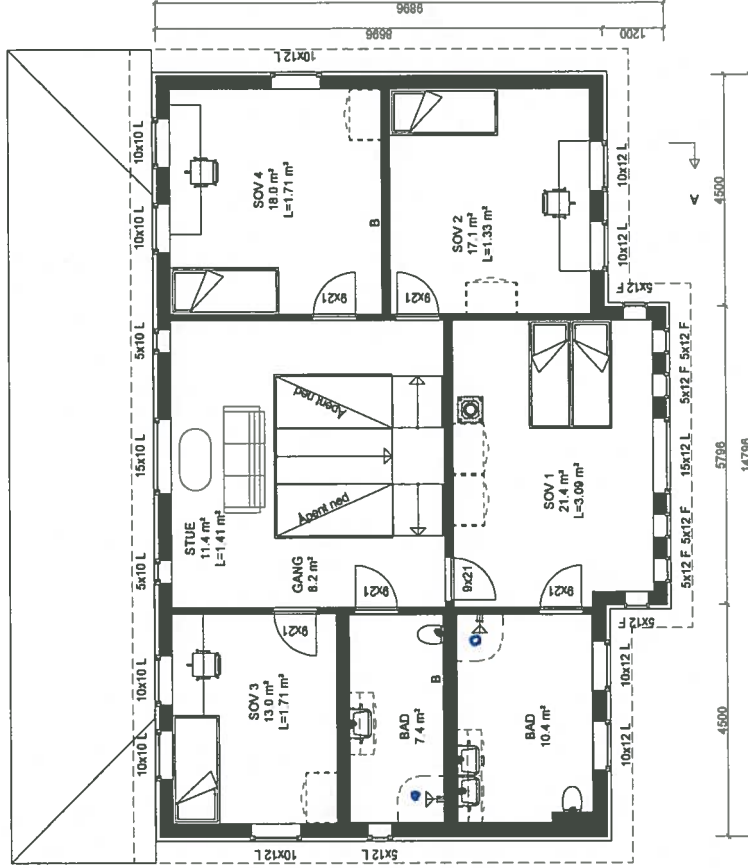

Hjelmås
vvs 2/5
P.H. 17/6-17

RAUMARHEIM spes.

ETASJEPLAN 2.Eig.

Bolig Partner

Denne tegning tilhører BoligPartner AS og kan ikke benyttes uten skriftlig samtykke

Tiltakshaver :

Merete Vatnøy

Bjarte Vatnøy

Byggeplass :

Krokjøn, 5912 Seim

Pnr.:

2380074

Gnr: 162

Bnr: 1

Fnr:

MÅL 1 : 100

Dato 02.06.17 Sign. HB

Tegnings Nr.

7505

503