



HORDALAND FYLKESKOMMUNE

Postboks 7900

5020 BERGEN

Referanser:

Dykkar:

Vår: 16/2203 - 17/18177

Saksbehandlar:

Ingrid Bjørge Pedersen

Ingrid.Bjorge.Pedersen@lindas.kommune.no

Dato:


20.06.2017

Sak til uttale vedkomande ettergodkjenning av etablert tilkomstveg - gbnr 106/7, 106/9, 106/11 og 106/164 Fanebust

Saka gjeld søknad om legalisering av etablert tilkomstveg til fritidsbustader og naust.

Administrasjonen vart gjort kjent med at vegen var under opparbeiding sommaren 2016 og har vore på synfaring på staden.

Bilete/kart

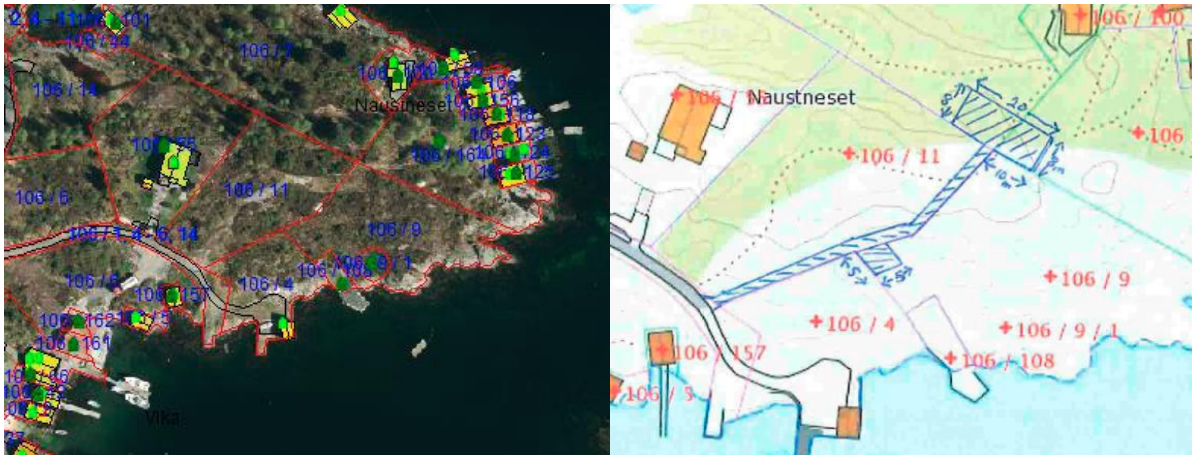

Post

postmottak@lindas.kommune.no

Dokumentsenteret

Kvernhusmyrane 20, 5914 Isdalstø

Kontakt

www.lindas.kommune.no

Telefon +47 56 37 50 00


Telefaks +47 56 37 50 01

Konto 3201.05.89311

Org.nr. 935 084 733

DER DRAUMAR BLIR RØYNDOM



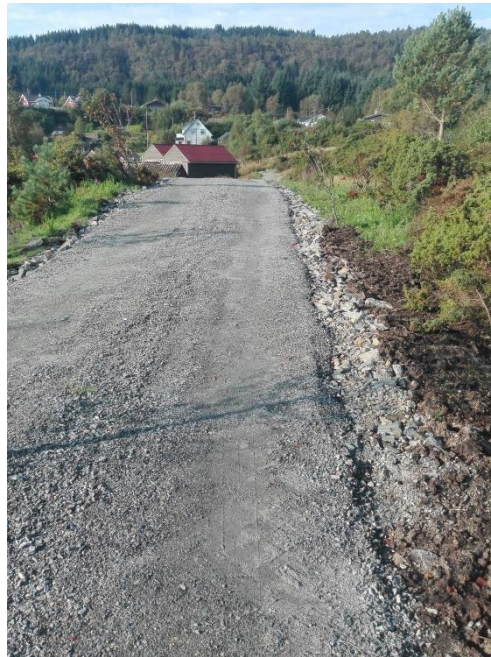

Trondhjemske postveg

Administrasjonen har i sakshandsaminga sjekka kulturdatabasen til Riksantikvaren. Det er ikkje funne ei konflikt med tilkomstvegen og Den Trondhjemske Postvegen. Statens Vegvesen har i sin uttale bemerkat at denne vegen ligg i nærleiken og at tilkomst fram til omsøkte veg kan vere i konflikt.

Uttale

Vi ber om snarleg uttale i saka. Søknaden skal handsamast i politisk utval onsdag 28.06.2017. Vedlagt fylgjer saksframlegg og vedlegg knytt til dette saksframlegget.

Med helsing

Siril Sylta
avdelingsleiar

Ingrid Bjørge Pedersen
rådgjevar

Dette dokumentet er elektronisk godkjent og har difor ingen signatur.

Vedlegg:

Søknad om dispensasjon og søknad om løyve til etablering av tilkomstveg - gbnr 10611 og 1067 Fanebust
Informasjon om gravearbeid i LNF område ved Naustneset på Fanebust

kart og bilde

Førespurnad om mogeleg ulovleg etablert veg - gbnr 10611 og 1067 Fanebust

Synfaring 16.09.16

Kvoter

Søknad om løyve til tiltak - gbnr 106/7 og 11 Fanebust

Nabovarsel

Byggjesøknad/ dispensasjon på veg nr 3 på Naustneset

Uttale til søknad om dispensasjon - gbnr 106/11 Fanebust

Lindås - Gnr 106 bnr 11 - Fanebust - Etablering av veg

Uttale - Dispensasjon - Fv. 400 - Gbnr 106/11 Fanebust

Mottakarar:

HORDALAND FYLKESKOMMUNE

Postboks 7900

5020

BERGEN