


Stendal VVS AS
Blombakken 1 5911 ALVERSUND
E-post: stendal-vvs@online.no
Org.nr. 980 626 180



X ufu stategren
⊗ ufu. hovedstoppkrane

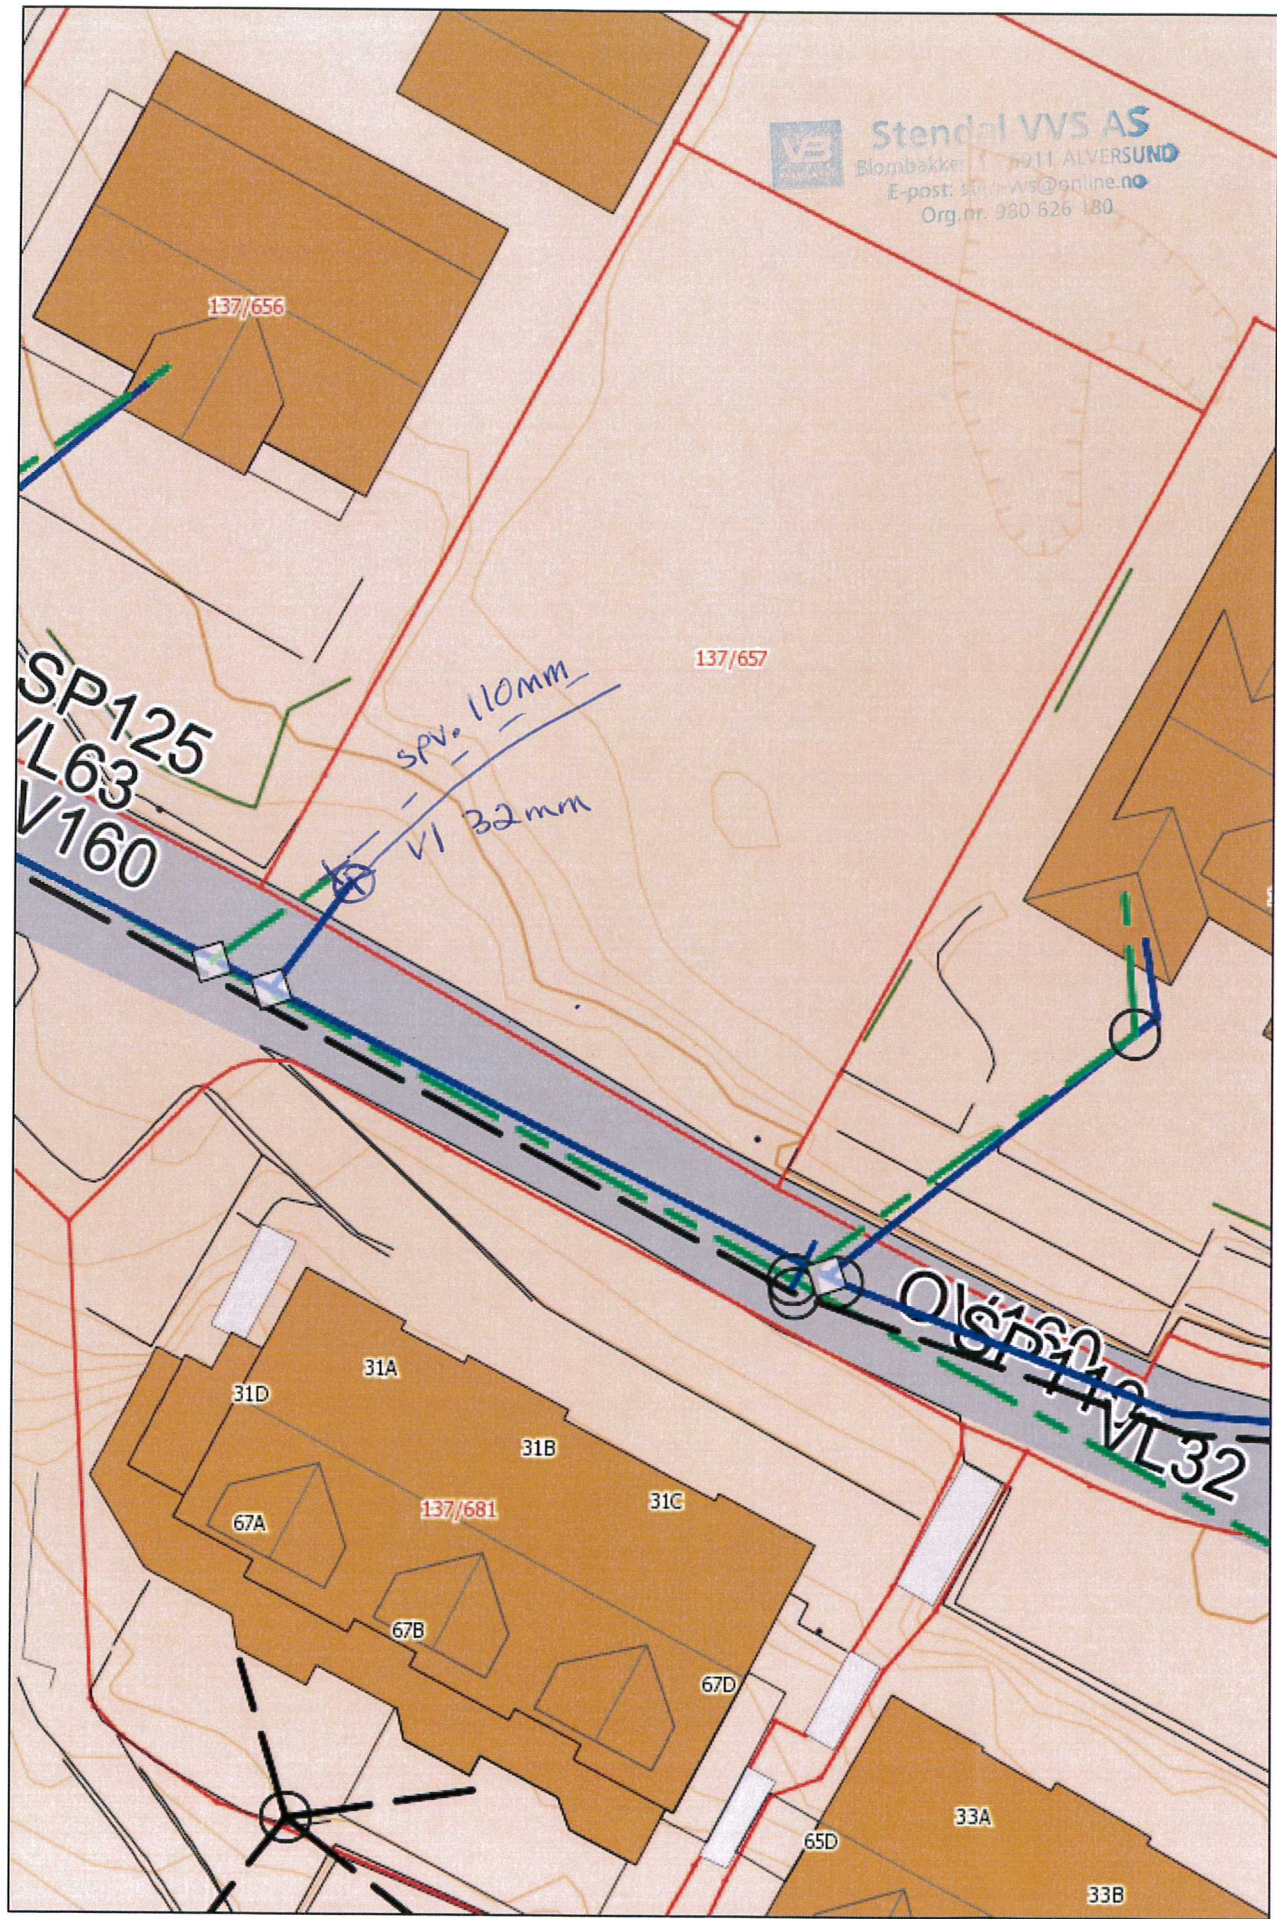

Stendal VVS AS
Blombakken 1 - 5911 ALVERSUND
E-post: sten-vvs@online.no
Org.nr. 980 626 180



	137/657
	SITUASJONSPLAN
	21.05.2017
	Målestokk 1:300
Medaas Oppmåling	

