


* ② plugga vannledning,
x ③ påkobla de nye avløpet.

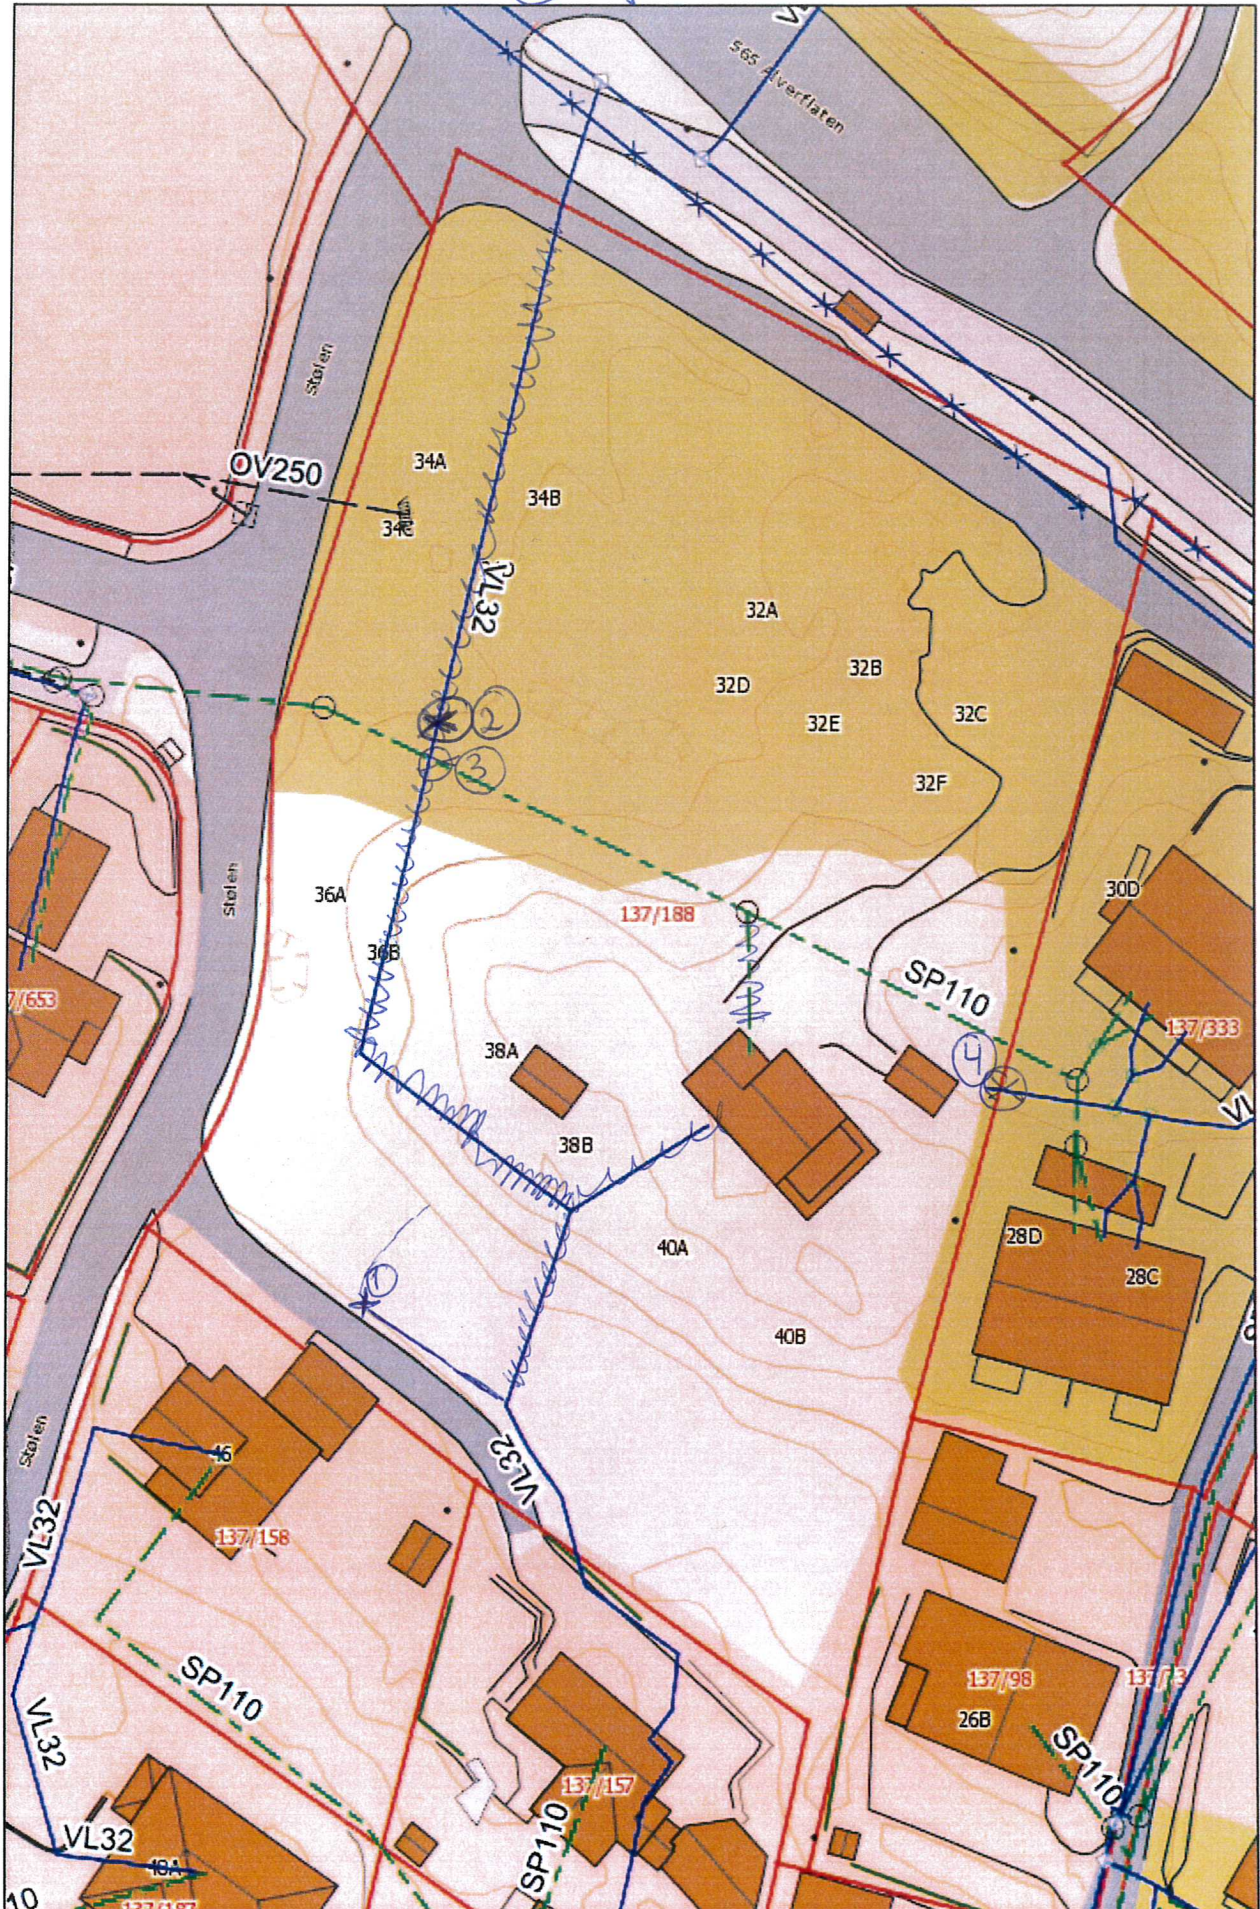


x ① påkobla eks ledning
x ④ påkobla vann til boliger
~~~~~ = fjerne ledninger

15

Sf. 110 mm  
Vl 40mm på hovedstreck  
Vl 32mm inn i  
alle deler.

avløp  
påkledning

påkledning vann

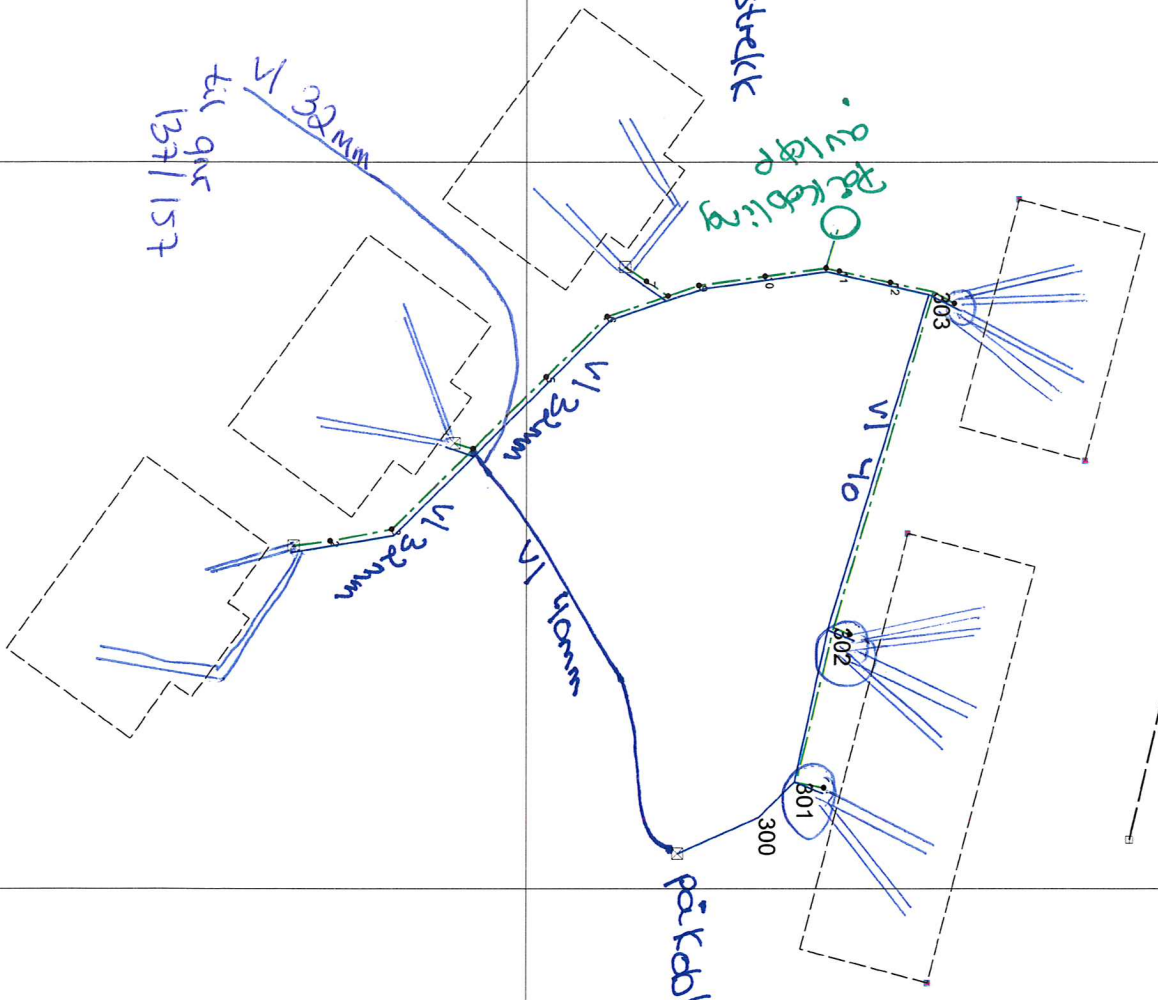

|                    |
|--------------------|
| 137-188            |
| Innmåle leidningar |
| 16.06.2017         |
| Målestokk 1:500    |
| Medas Oppmåling    |