

## SØKNAD OM TILLATELSE

### i henhold til lov om havner og farvann av 17. april 2009 nr. 19

Bygging, graving, utfylling og andre tiltak som kan påvirke sikkerheten eller fremkommeligheten i kommunens sjøområde, krever tillatelse av kommunen hvor tiltaket skal settes i verk, jfr. havne- og farvannsloven av 17.04.2009 nr. 19 (hfl.) § 27. Som tiltak regnes bl.a. førtøyningsinstallasjoner, kaier, brygger, utdypning, dumping, opplag av fartøy, kabler og rør. Askøy, Austrheim, Bergen, Fedje, Fjell, Lindås, Meland, Os, Radøy, Sund og Øygarden kommune har delegert den myndighet som tilligger kommunen etter hfl., til Bergen og Omland havnevesen (BOH). Tiltaket kan i tillegg være søknadspliktig til kommunen etter plan- og bygningsloven. Vi minner om at tiltakshaver selv plikter å påse at alle de nødvendige tillatelser foreligger før tiltaket kan gjennomføres.

Ifølge hfl. § 32 er det ikke adgang til å gi tillatelse i strid med vedtatte arealplaner.

Dokumentasjon på at omsøkt tiltak er i samsvar med vedtatt arealplan. Dersom et tiltak krever dispensasjon fra vedtatt arealplan, må dispensasjonssak behandles i den aktuelle kommune. Dersom kommunen gir dispensasjon, vedlegges kopi av vedtaket søknaden til BOH. Dersom omsøkt tiltak krever dispensasjon fra kommunen, eller det av andre grunner er ønskelig, kan søker be om en forhåndsuttale fra BOH. En slik uttale gis kostnadsfritt fra BOH.

#### FØLGENDE DOKUMENTER MÅ VEDLEGGES SØKNADEN, VENNLIGST KRYSS AV:

- Utsnitt av oversiktskart, i målestokk 1:5000 eller 1:10 000, hvor eiendommens beliggenhet er avmerket.
- Kartutsnitt/situasjonsplan i målestokk 1:1000 eller 1:500, som viser tiltakets beliggenhet i farvannet og nærmeste omgivelser, herunder kaier, brygger og naboeiendommer. Både gnr. og bnr. må fremgå av kartutsnittet, og det omsøkte tiltak må være inntegnet i samme målestokk som kartutsnittet.
- Dersom et tiltak berører naboeiendom, må det også vedlegges samtykke fra grunneier.
- For større konstruksjoner, som for eksempel moloer og større marina anlegg, må det dessuten vedlegges tegninger som viser grunnplan, byggemåte (inkl. nødvendig snitt), dimensjoner, bunn- og dybdeforhold, samt fundamentering.
- Dokumentasjon som viser at omsøkt tiltak er i samsvar med vedtatte arealplaner/reguleringsplaner, evt. kopi av kommunens vedtak i saken. Dersom det er gitt dispensasjon fra vedtatte planer, vedlegges kopi av kommunens vedtak. Eventuelt kan dispensasjonssøknad vedlegges med forespørsel om forhåndsuttale fra BOH. Det er ikke tilstrekkelig å legge ved utskrift av arealplan for området. Dokumentasjon skal innhentes fra kommunen etter en vurdering mht. gjeldende plan. E-post kommunikasjon kan være tilstrekkelig.
- For behandling av søknader om tiltak i sjø vil det bli fakturert et saksbehandlingsgebyr pålydende kr. 4 200,- pr. søknad. Dette følger av Forskrift om saksbehandlingsgebyr etter lov om havner og farvann (FOR 2010-12-20 nr.1760) med ikrafttredelse 01.01.2012. For utarbeidelse av faktura er det nødvendig å få oppgitt organisasjonsnr. på firma eller fødselsnr. til vedkommende som faktura skal sendes til.

Husk å fylle ut **alle** felt. Ufullstendige søknader vil ikke bli behandlet.

UNDERTEGNEDE SØKER HERVED OM TILLATELSE TIL Å UTFØRE FØLGENDE:		
Beskrivelse av hva som skal utføres: <i>Etablere pumpeledning til felles slamanuskuller med utslipp til sjø. Denne er allerede godkjent. Ret. ders sak nr: 201630973-5. Pumpeledning følger utslippsledning.</i>		
Tiltakets størrelse/mål:		
Sted/Kommune: <i>Lindås</i>	Gnr.: <i>58</i>	Bnr.: <i>42</i>
Ansvarlig søker : Navn: <i>HJELMÅS WS AS</i>	Organisasjonsnr: <i>988 410 586</i>	
Postadresse: <i>LEKNESVEGEN 183</i>	Postnr./Sted: <i>5915 HJELMÅS</i>	
Telefonnr.: <i>56354050</i>	Mobilnr.: <i>906 89 888</i>	E-post: <i>hjws@hjelmaas.no</i>
Tiltakshaver: Navn: <i>JAN FLÆSLAND</i>	Fødselsnr (11 siffer):	
Postadresse: <i>OLSVIKMARKEN 147</i>	Postnr./Sted: <i>5183 OLSVIK</i>	
Telefonnr.: <i>55 93 5679</i>	Mobilnr.: <i>98068013</i>	E-post: <i>jan-flaesland@gmail.com</i>
Dato: <i>4/7-17</i>	Underskrift: <i>Wenche Teigstad for PEDER HAGESÆTER</i>	

Søknad sendes til:

Bergen og Omland havnevesen  
Postboks 6040  
5892 Bergen


Eller: [bergen.havn@bergen.kommune.no](mailto:bergen.havn@bergen.kommune.no)

**Hjelmas**  
4/7-17  
VVVS  




Buskeneset

58/42

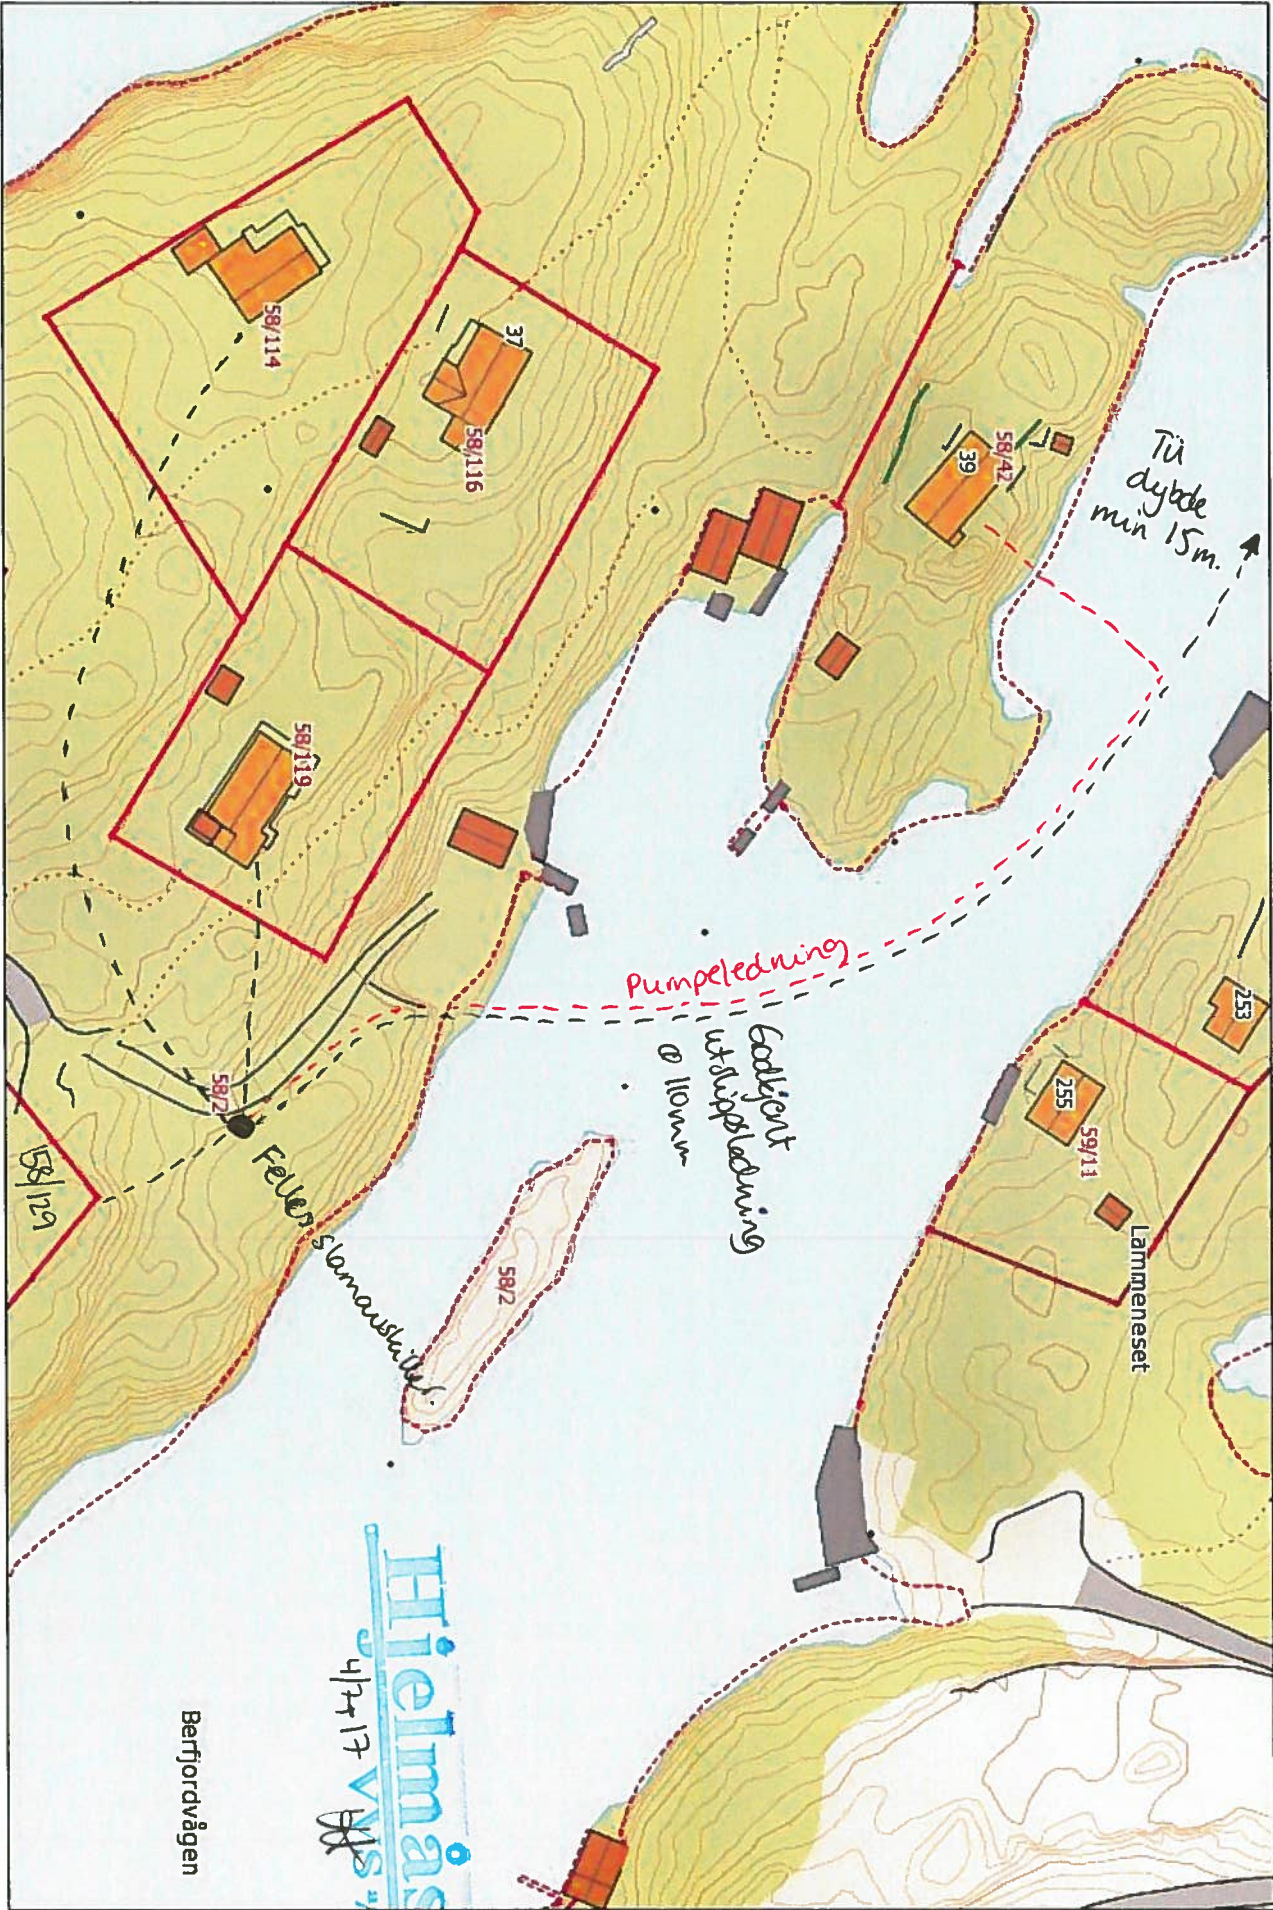


Berfjordvågen

Målestokk: 1:1 000




# GODKJENT

Bergen og Omland havnevesen

02.01.16 ATK

Til dybde  

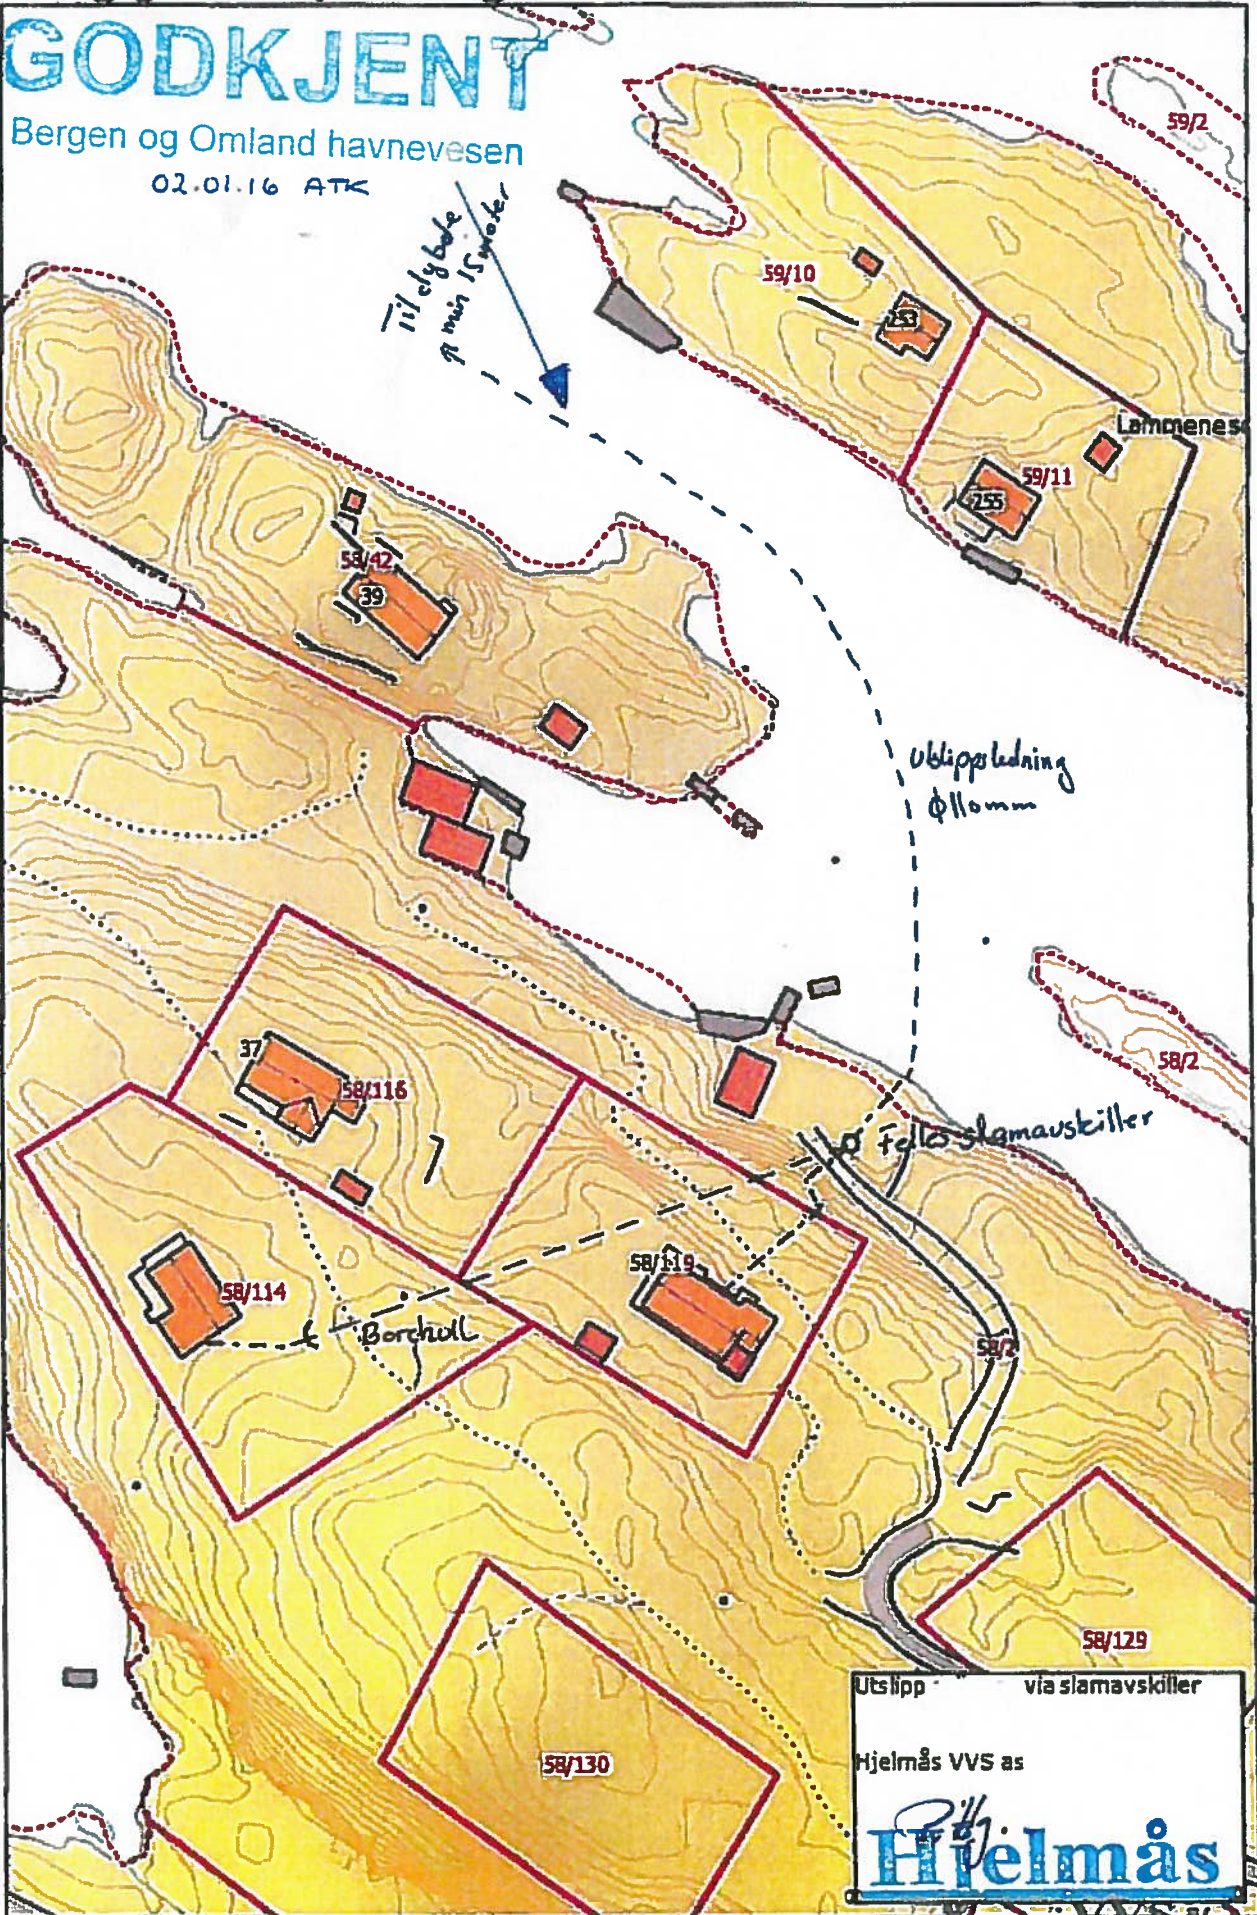

316#1763.7a8e914d-c8c7-4c8a-88a2-5a4521f8487 9