

NORD - OG MIDHORDLAND JOR
 Jordskiftekart over
BERFJORD, GNI
 i Lindås kommune

Fremlagt i Gulating jordskifteover
 sak nr. 2500-2012-0003.


Teknisk saksbehandler Over.ing. Cathrine L
 Endret 20. desember 2012.

Felles båt plass for 59/1-4

6732710

6732075

6732040

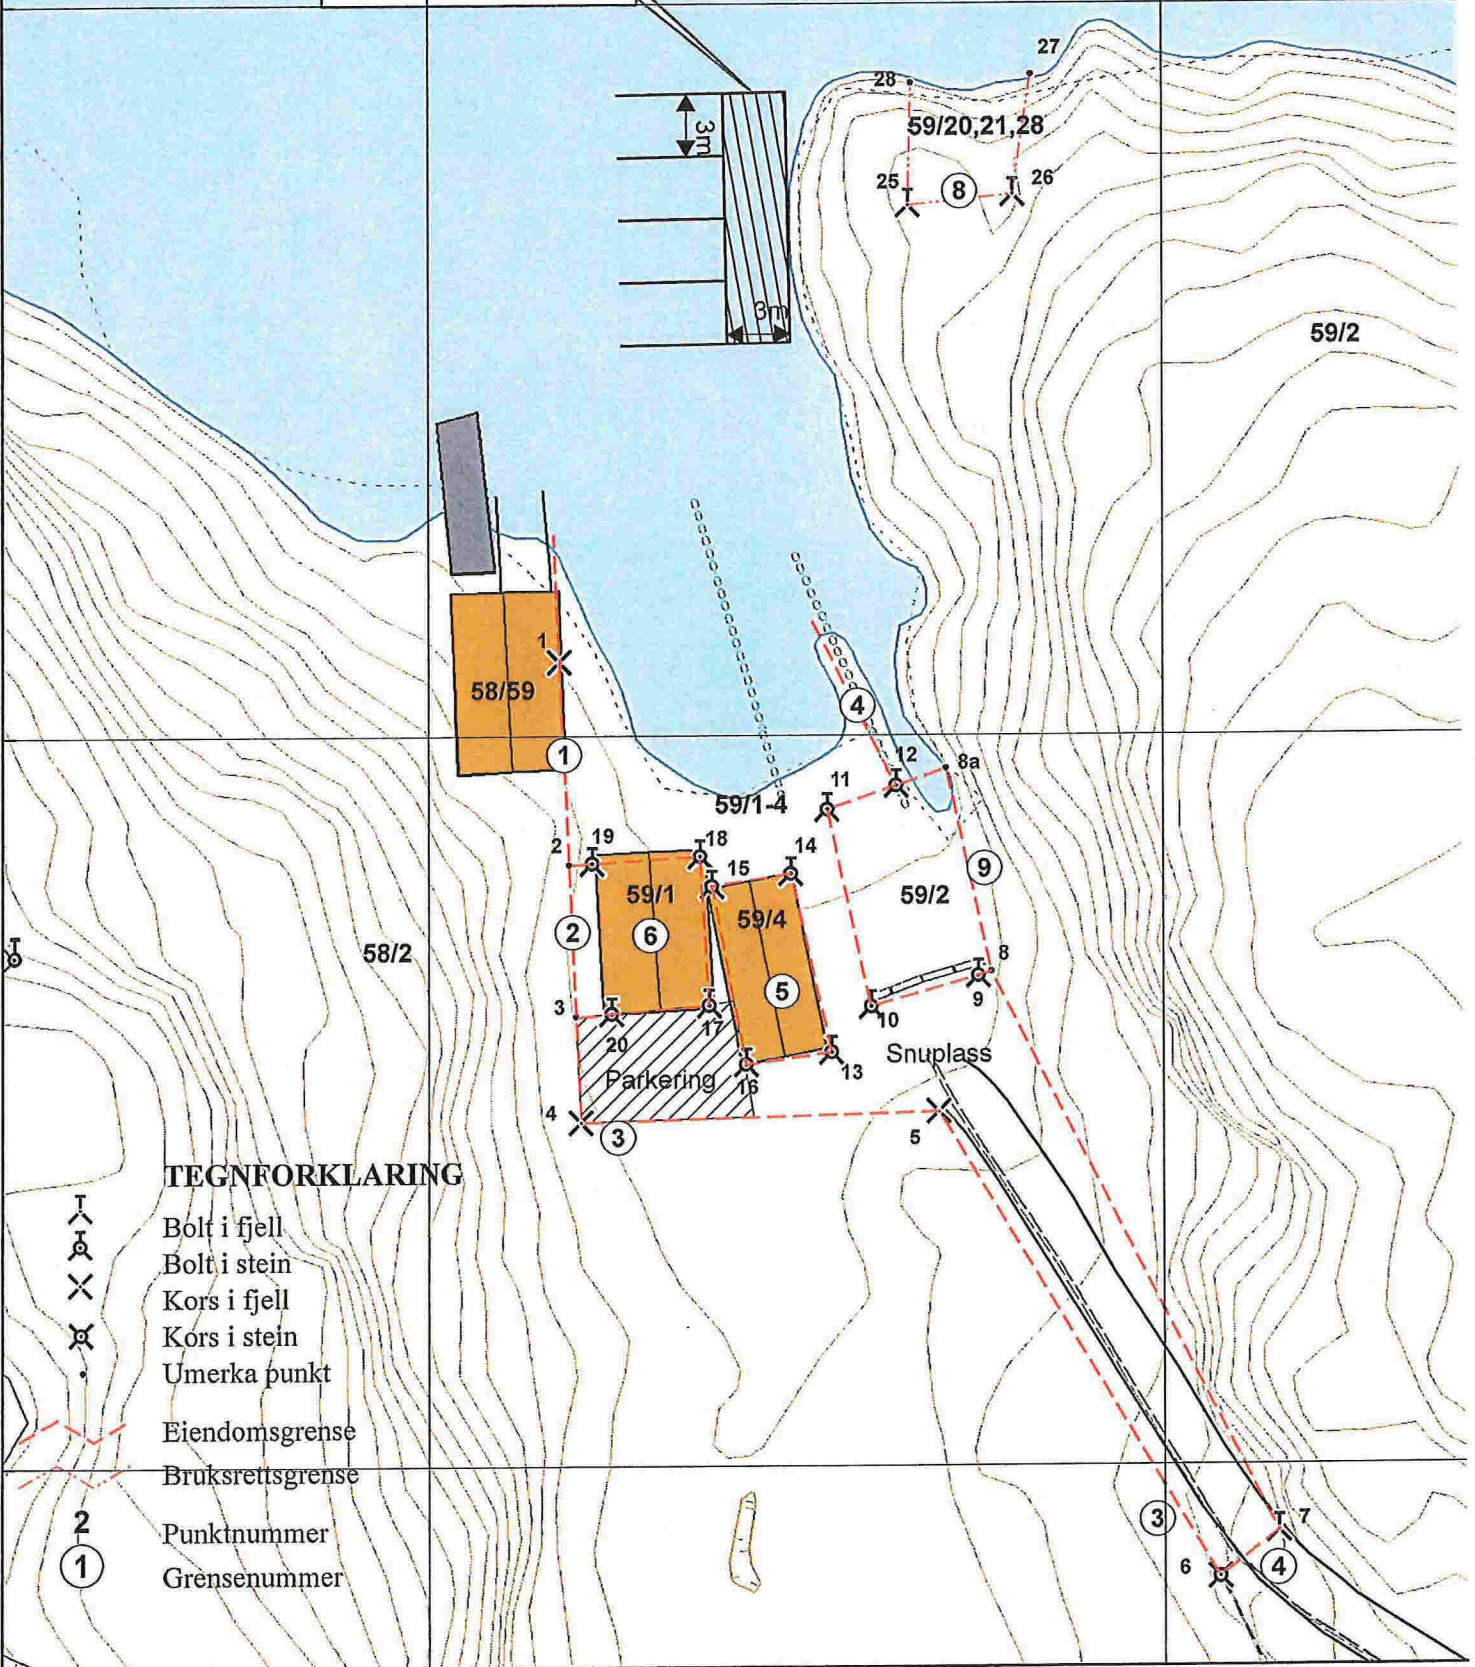

TEGNFORKLARING

-  Bolt i fjell
-  Bolt i stein
-  Kors i fjell
-  Kors i stein
-  Umerka punkt
-  Eiendomsgrense
-  Bruksrettsgrense
-  Punktnummer
-  Grensenummer