

12 JUL 2017



Melding om bygning eller tilbygg som er unntatt søknadsplikt

Dette skjemaet skal brukes for å melde fra til kommunen om at du har bygget et tilbygg eller en bygning som er unntatt søknadsplikt.

LINDÅS KOM	
Klassering	
12 JUL 2017	
Ark. saknr.	Løpenr.
17/2221	
Saksn.	Tilgangskode

Kryss av for hva som skal meldes inn:

Tilbygg inntil 15 m²

Bygning mellom 15 - 50 m²

Underkategori (ett kryss):

Garasje eller uthus til bolig

Garasje eller uthus til fritidsbolig

Fiskeri- eller landbruksbygning

Annen type bygning, beskriv:

Informasjon om eiendommen:

Eier:

KJELL ARNE OG MARIANNE GANGÅS

Adresse:

NAUSTDALSLIA 17, 5915 HJELMÅS

E-post:

mardorgan@yahoo.no

Telefon:

97159320 / 97543947

Gårdsnummer (du kan finne gårdsnummer ved å søke opp adresse på www.seeiendom.no)

196

Bruksnummer (du kan finne bruksnummer ved å søke opp adresse på www.seeiendom.no)

156

Festenummer (gjelder kun hvis festetomt):

Seksjonsnummer (gjelder kun hvis sameie):

Informasjon om bygningen eller tilbygget:

Bruksareal (BRA):
Innvending areal (areal innenfor ytterveggene)

49,6 m²

Dato for ferdigstillelse:
(dd.mm.åååå)

01/07/2017

Legg ved et kart hvor tilbygget eller bygningen er tegnet inn:

Slik gjør du:

Bruk et kartutsnitt over eiendommen for å tegne inn hvor bygningen eller tilbygget er plassert.


Kartet kan for eksempel være:

- et situasjonskart fra kommunen
- et kart fra kommunens nettside
- et kartutsnitt fra www.seeiendom.no

Vi anbefaler at du:

- tegner inn et omriss av bygningen eller tilbygget
- oppgir hvor mange meter det er fra bygningen/tilbygget til nabogrensa.

Kartet som viser plasseringen, sendes til kommunen sammen med dette meldingsskjemaet.

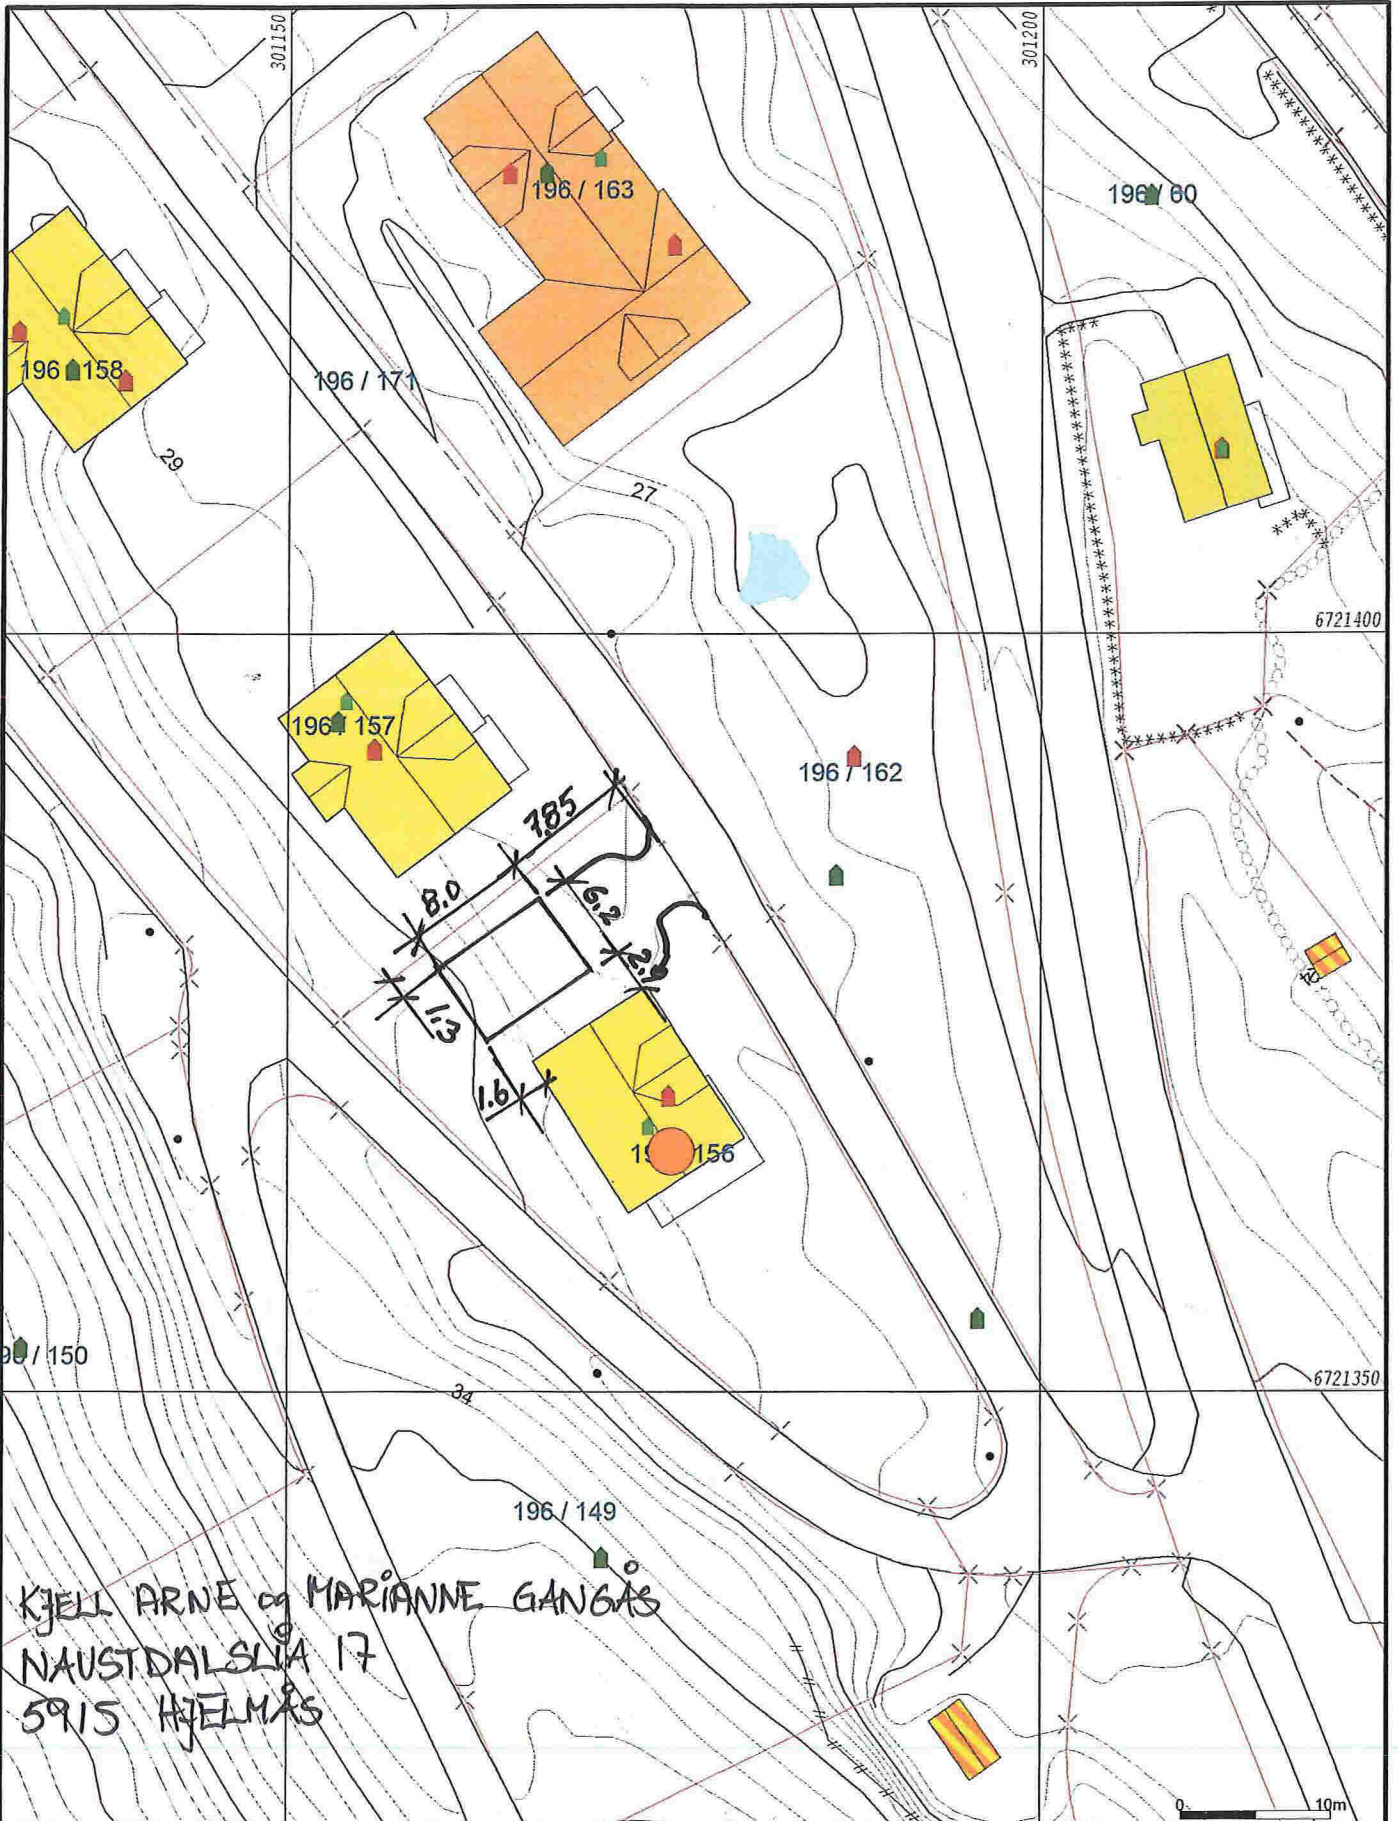

- Målte Grenser
- Registrerte Grenser
- Udefinert grenser
- Terrengmålte grense
- Konstruert grensepunkt
- Bolig
- Bustad m/leilighet
- Våningshus
- Storre bustader
- Hytte/feriehus
- Garasje/uthus
- Industri/lager
- Andre bygg

Beliggenhet og høyder må oppfattes som orienterende.




Lindås kommune
Geodata avdeling




Dato: 2016.06.16
Sign: liei

Gnr 196 bnr 156

Målestikk
1:500

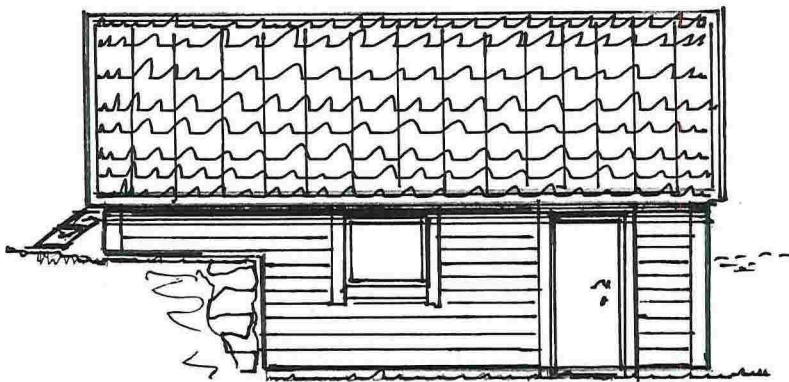


Syd-Aust

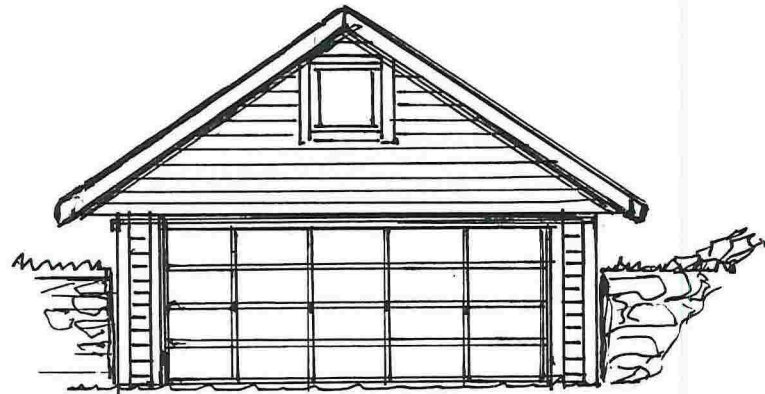

Nord-Aust

Kjell Arne Gangås
Garasje M = 1:100

Høsten 2016 GA.

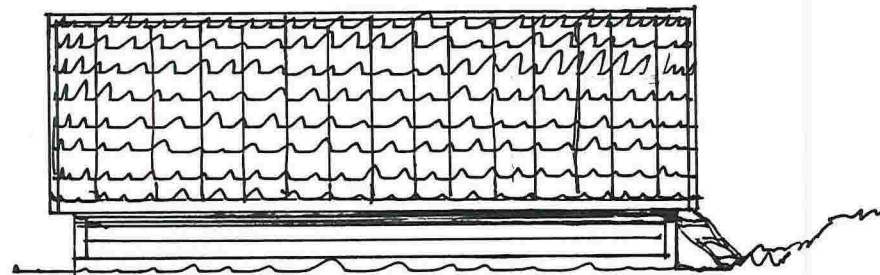

Nord-Vest

